


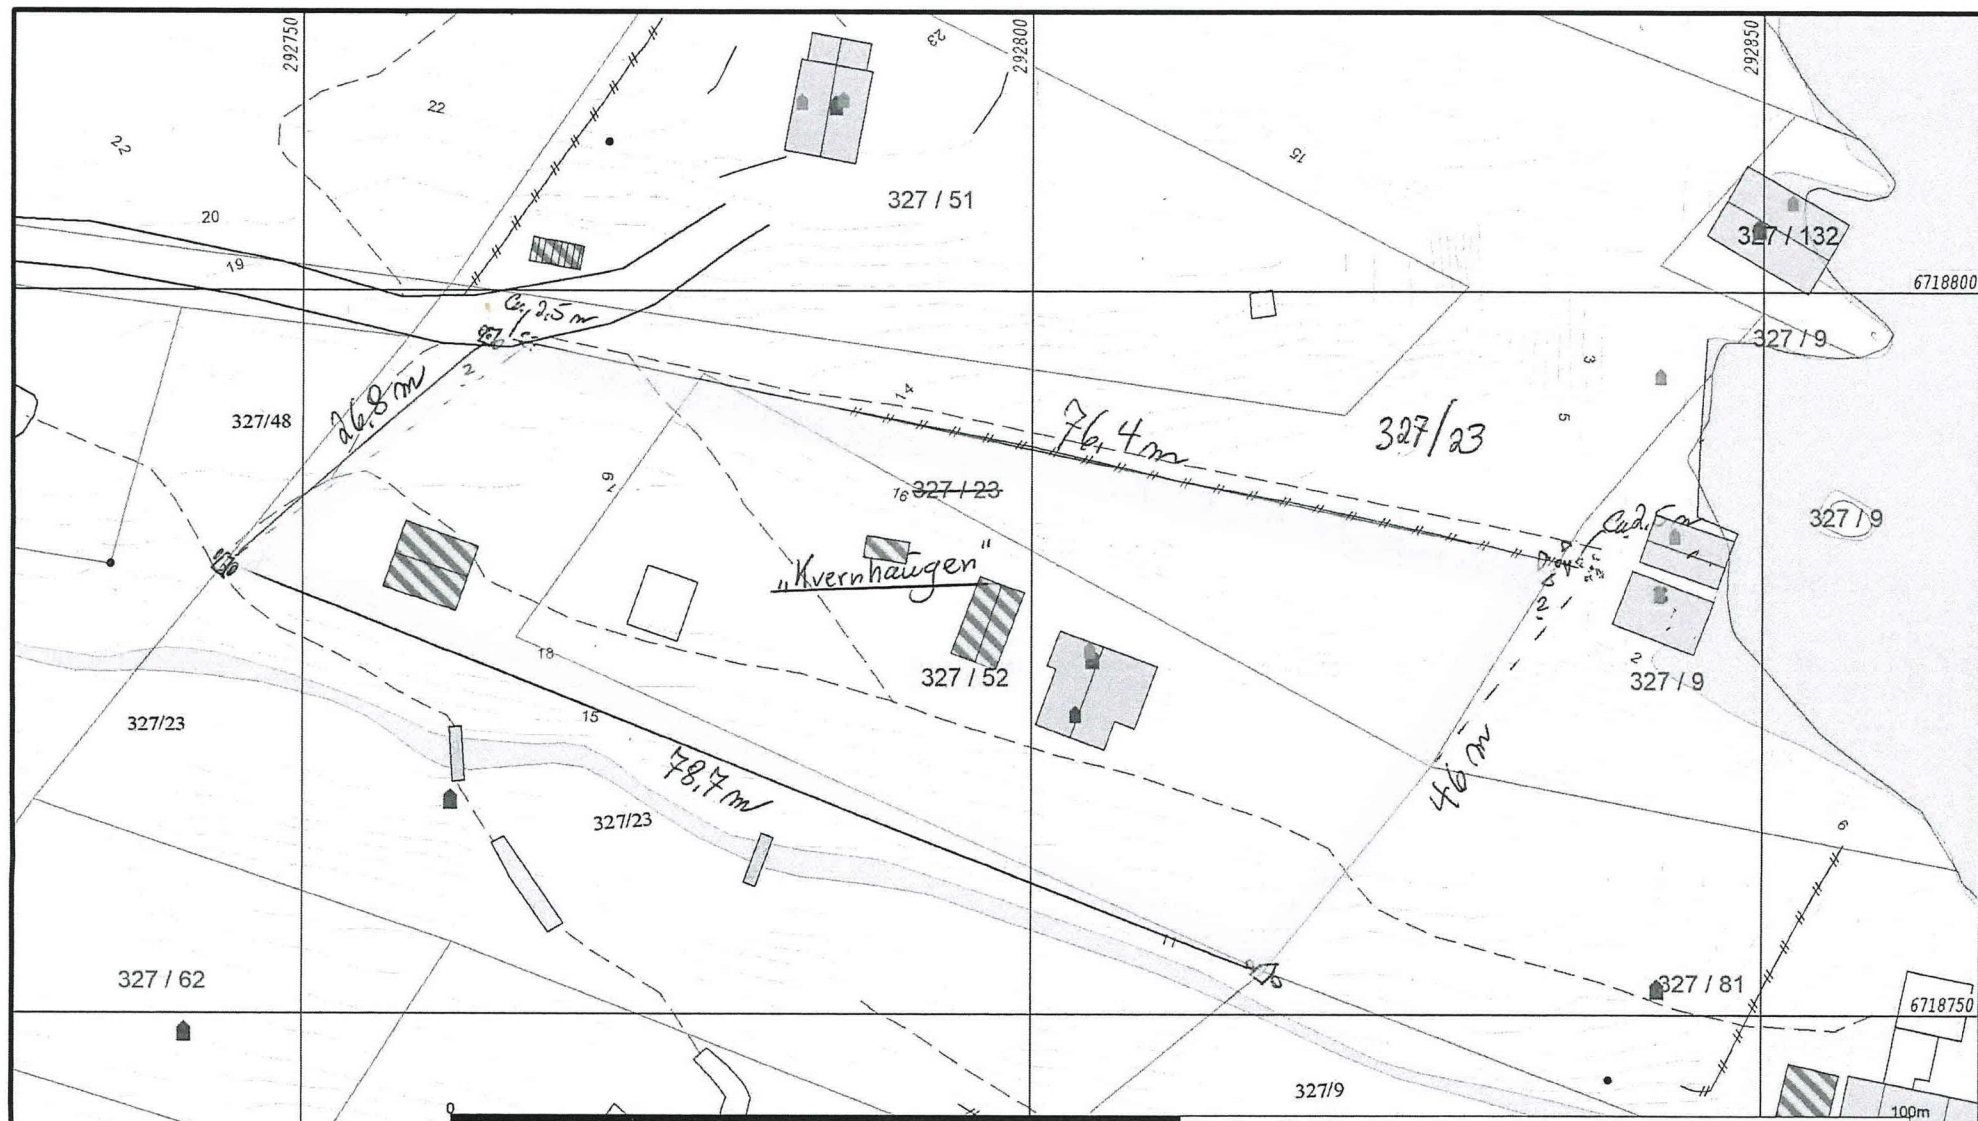

- Målte Grenser - Registrerte Grenser - Udefinert grenser - Terrengmålte grense - Konstruert grensepunkt - Bolig - Bustad m/leilighet	- Våningshus - Større bustader - Hytte/feriehus - Garasje/uthus - Industri/lager - Andre bygg	<i>Kross i fjell.</i> <i>Merbestein m/vidner.</i>			Alver kommune Kart og Oppmåling	N
Beliggenhet og høyder må oppfattes som orienterende. Koordinatsystem: UTM(EUREF89) - SONE 32 (EPSG:32632) Høydesystem: (EPSG:)				Grunnkart. Dato: 2020.07.22 Sign: SSO	"Prinsipp-skisse" G.nr. 327, b.nr. 52. S. Solberg.	Målestokk 1:500