


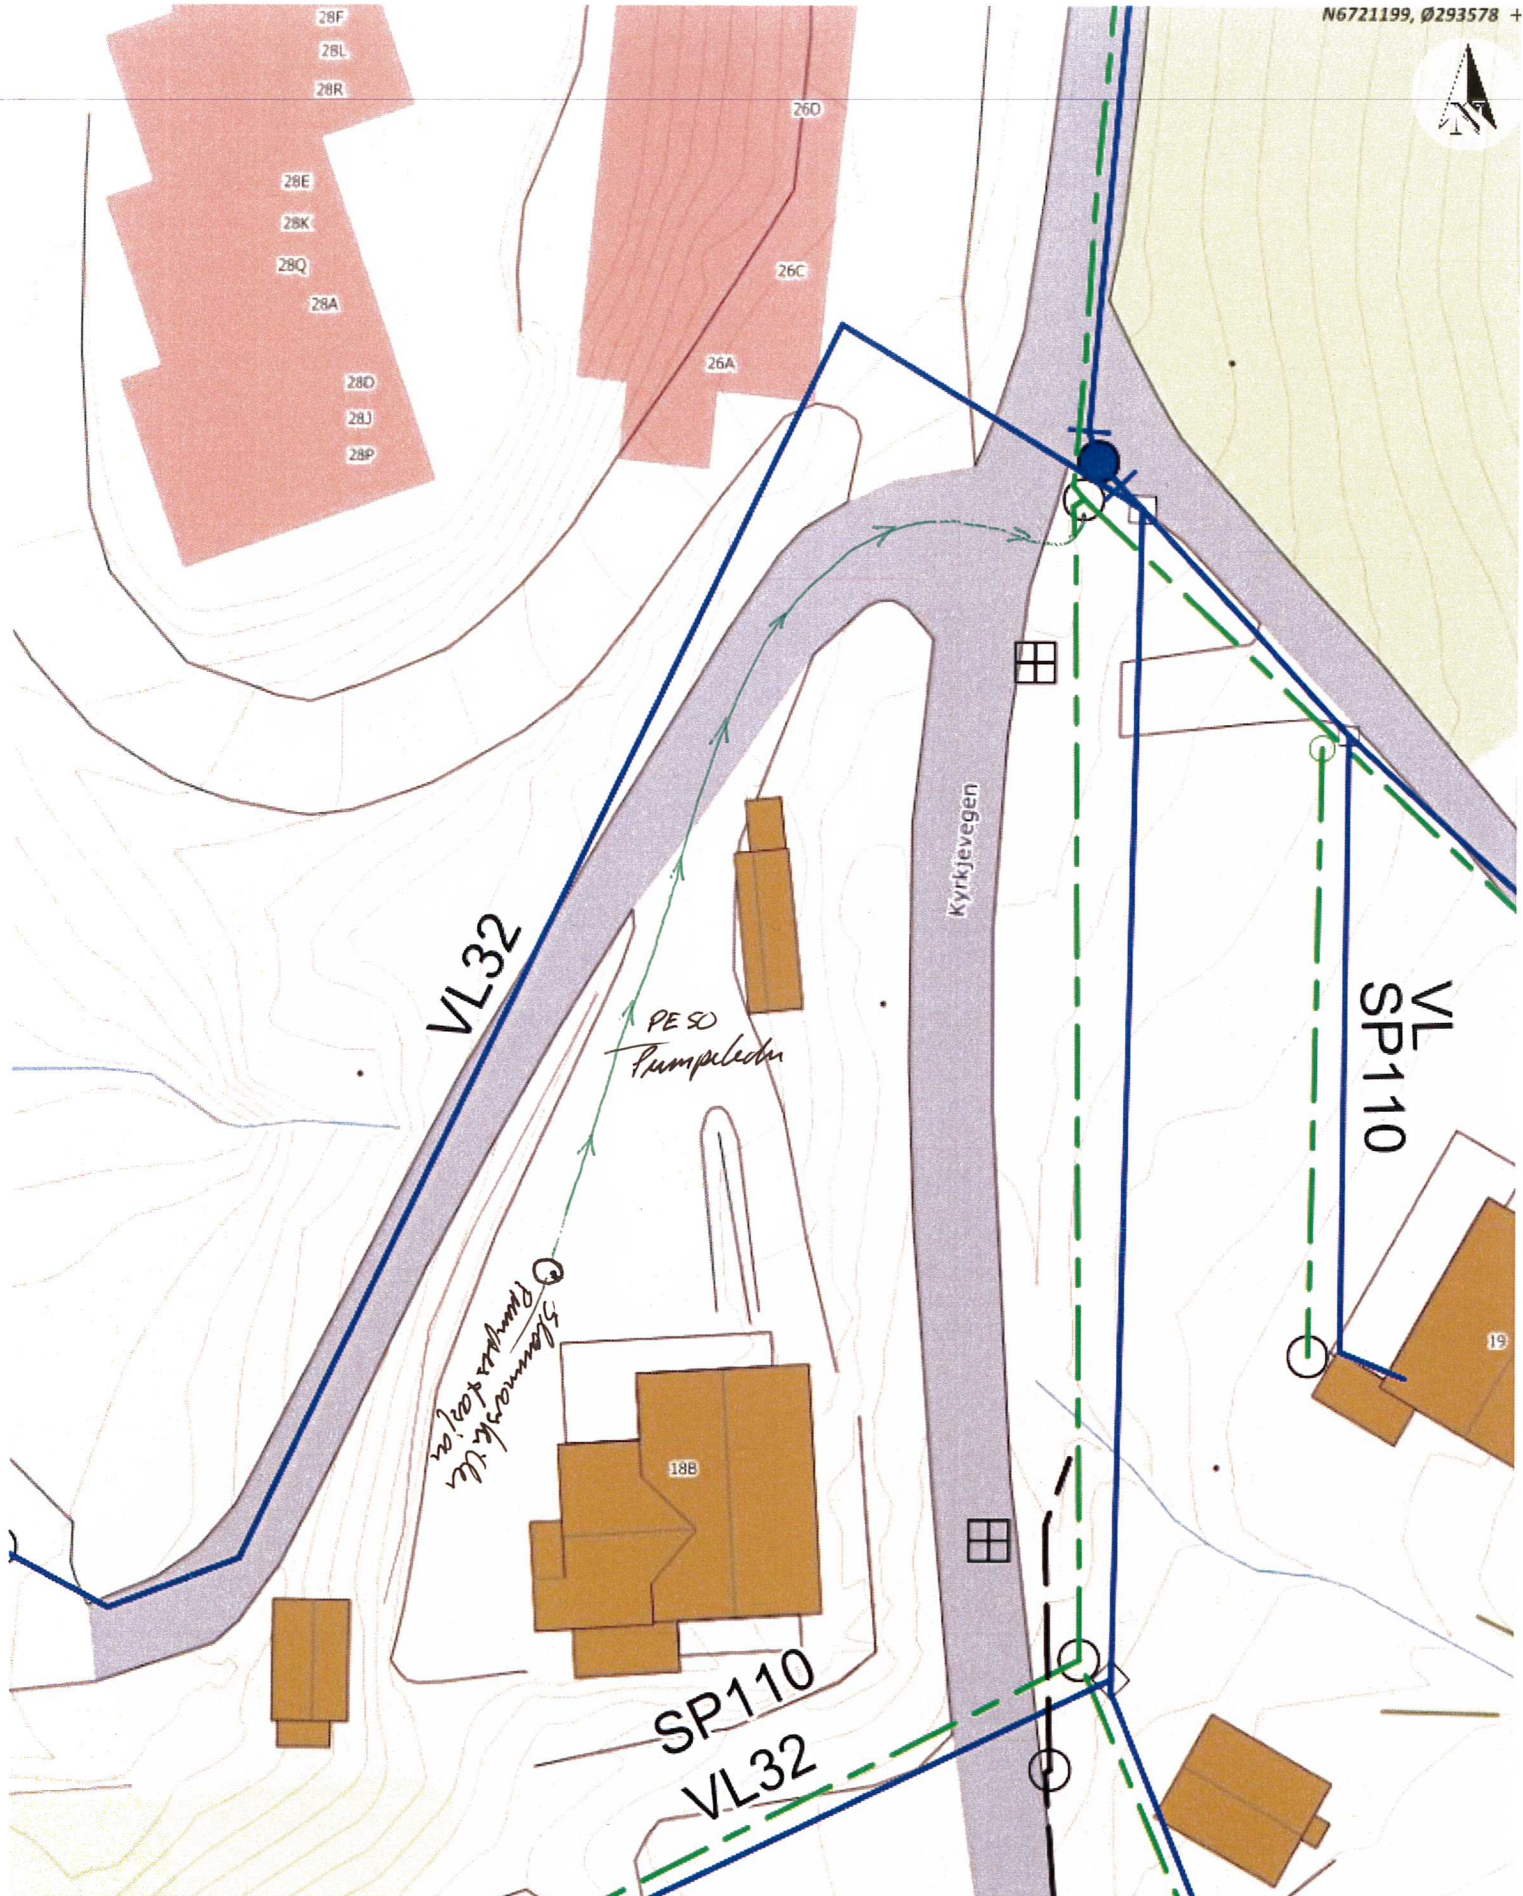

Situasjonskart -

137/687 Bjørk Alver

Nhdigi.no

Dato: 25-08-2020

Målestokk: 1:350

9m