



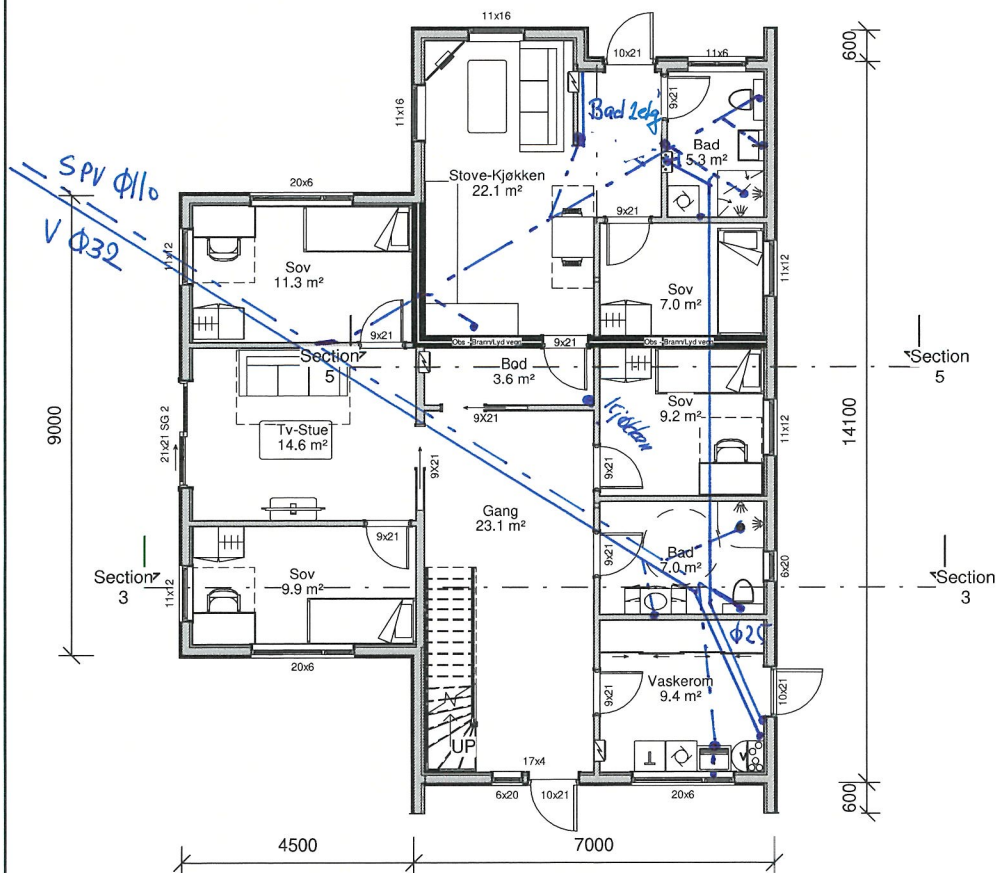

09 ETASJE 1

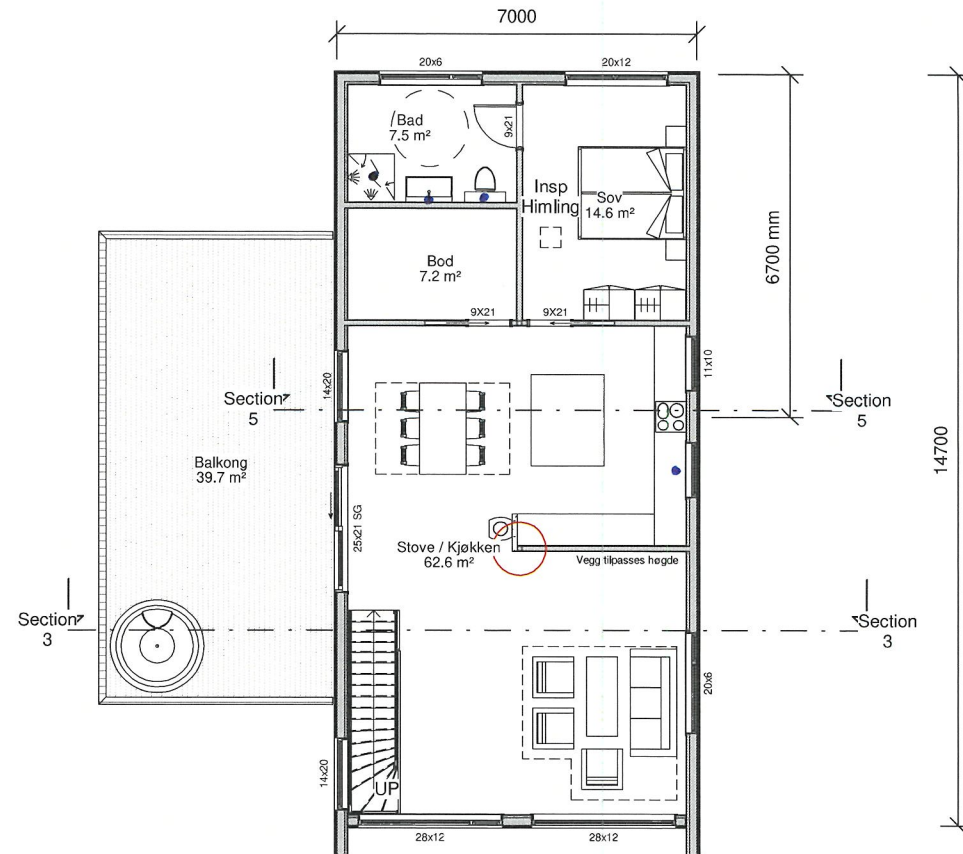

09 ETASJE 2

Hjelmås
VVS a/s

AREAL	BRA
2.ETG	90.4 m²
1.ETG	130.4 m²
SUM	221 m²

BYA	148 m²
-----	--------

ANMERKNINGER:

- Risikoklasse: 4 / Brannklasse: 1
- Lysareal beregnet med Lt: 0.72
- Energidokumentasjon: U-verdier angitt i energidokumentasjon.
- Arealer oppsatt i tabell er i hht NS3940
- Arealer angitt i de enkelte rom er oppgitt som faktiske gulvareal.
- I rom under skrå himling kan deler av dette areal ha lavere takhøyde enn 2.4m.
- L = LIMTRE / S = STÅLDRAGER / SK = SKURLAST
- NTO = NETTOMÅL
- Innredninger og sanitærutstyr vist på tegning kun inkludert hvis angitt i kontrakt.
- For symbolforklaringer, se leveringsbeskrivelse.
- Før ferdiggjøring kan søkes, må sportsbod iht. TEK17, frilliggende eller i uthus/garasje være oppført.

REV.	DATO	REVISION	SIGN.
A	11.07.2020	Diverse dør og vinduer	ET
B	13.07.2020	flyttet plassering diverse dør og vinduer	ET

Kåls Bygg AS
Torvhusmyrane 2, 5913 Eikangervåg
MESTERHUS

TILTAKSHAVER:	Kjetil Sæle
BYGGEPLASS:	Hellesåsen - Tomt 10
G.nr/B.nr:	202/164
KOMMUNE:	Alver

TEGN, INNHOLD:	Plantegninger	TILTAKSART:	MÅL:
PROSJEKT:	Enbolig		1 : 100
ARKITEKT:	Espen Tvedt	DATO:	03.03.20
		TEGN:	ET
		PROSJEKT NR:	TEGN.NR:
			09.01