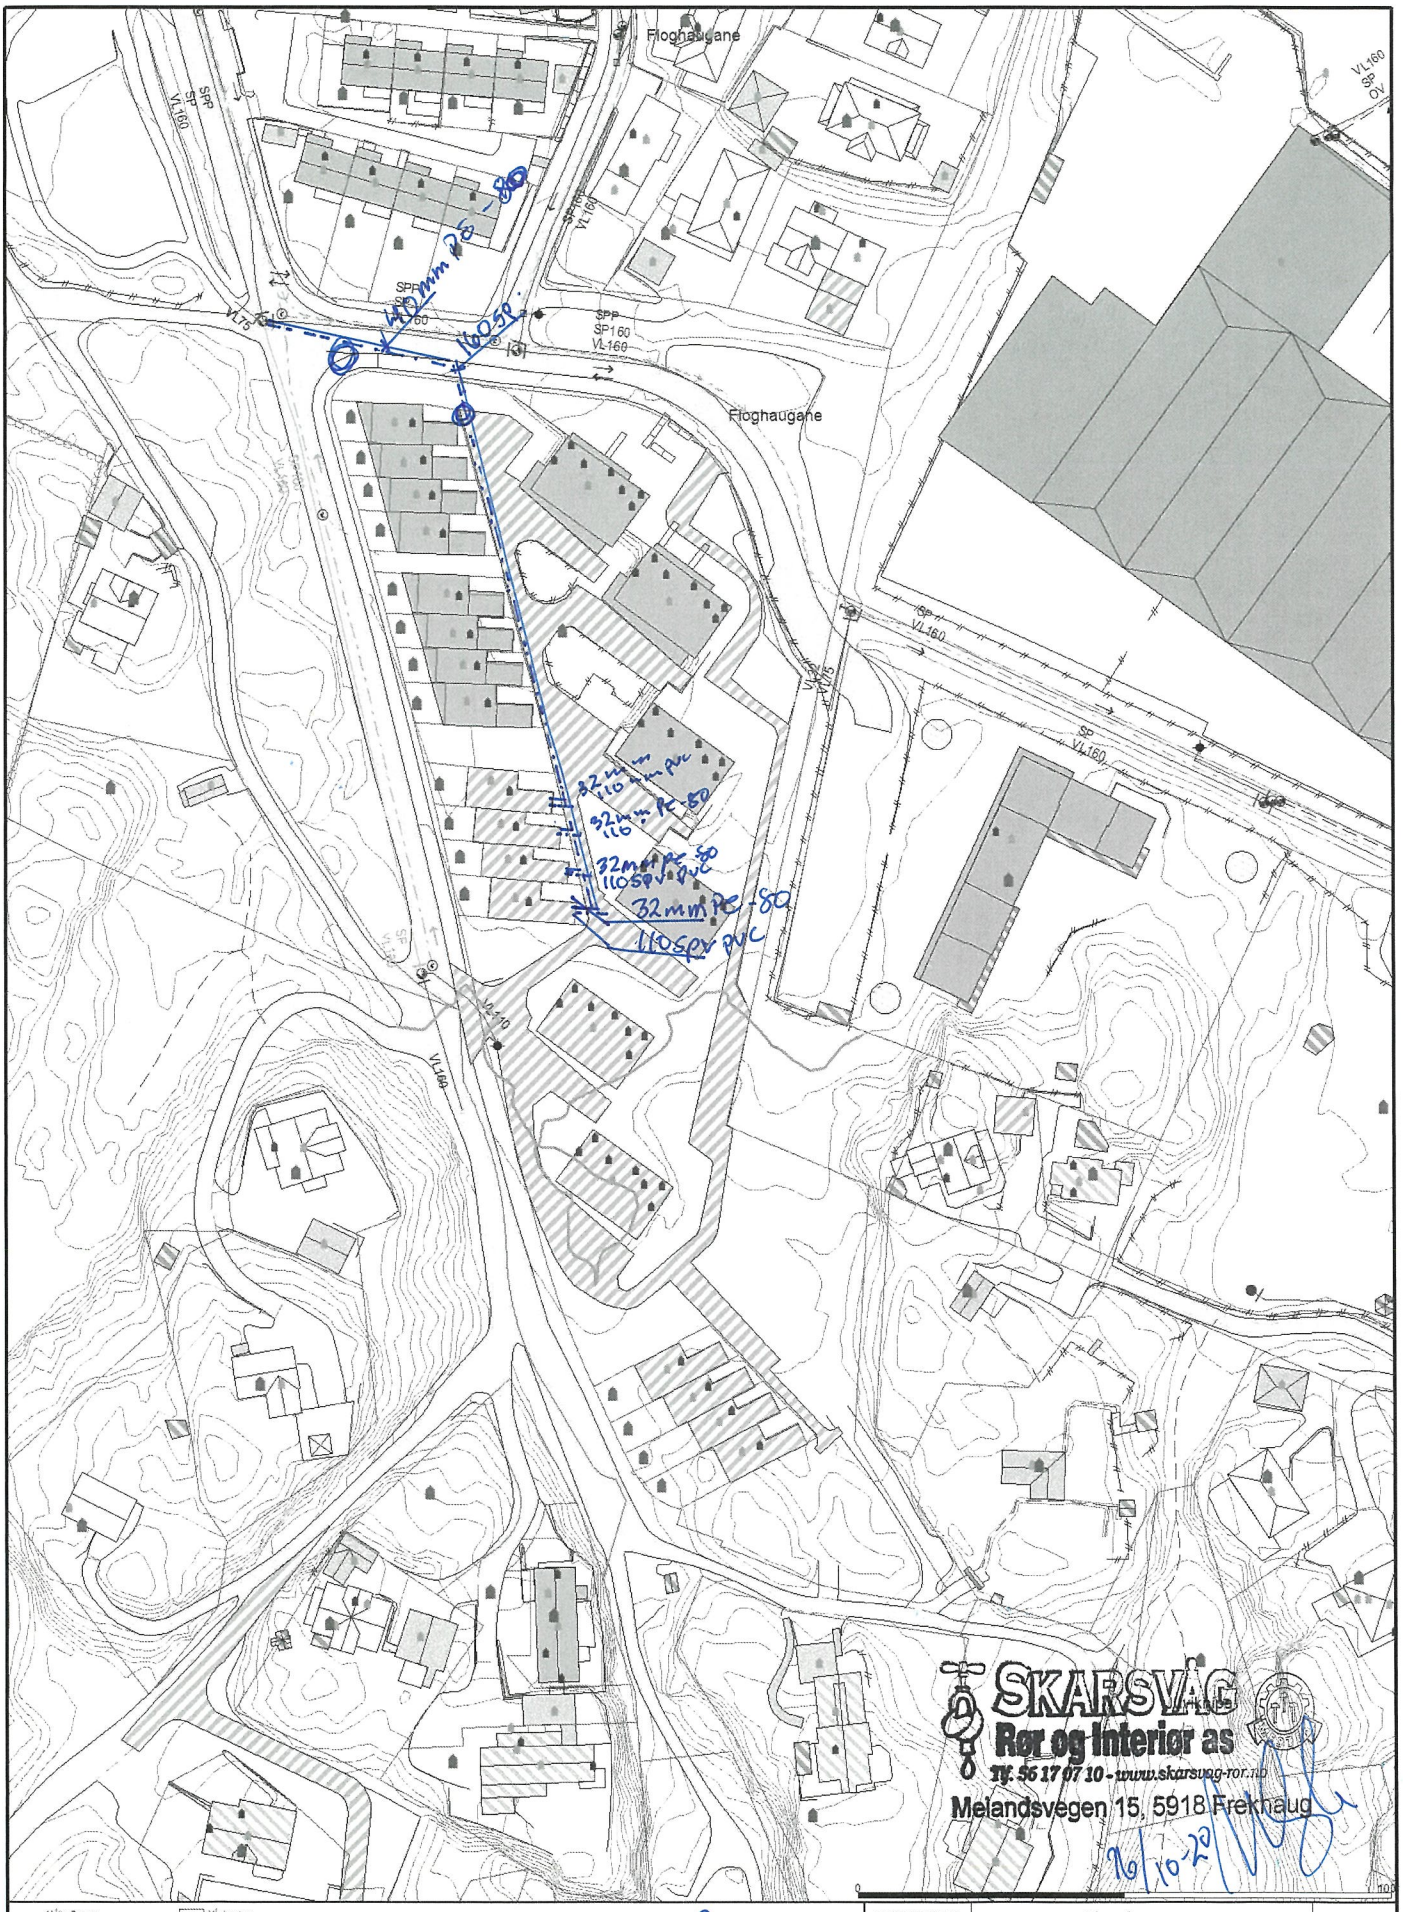
Floghaugane
Floghaugane
SPP
SP160
VL160
VL75
VL160
SP
VL160
VL160
SP
VL160
VL160
VL160