


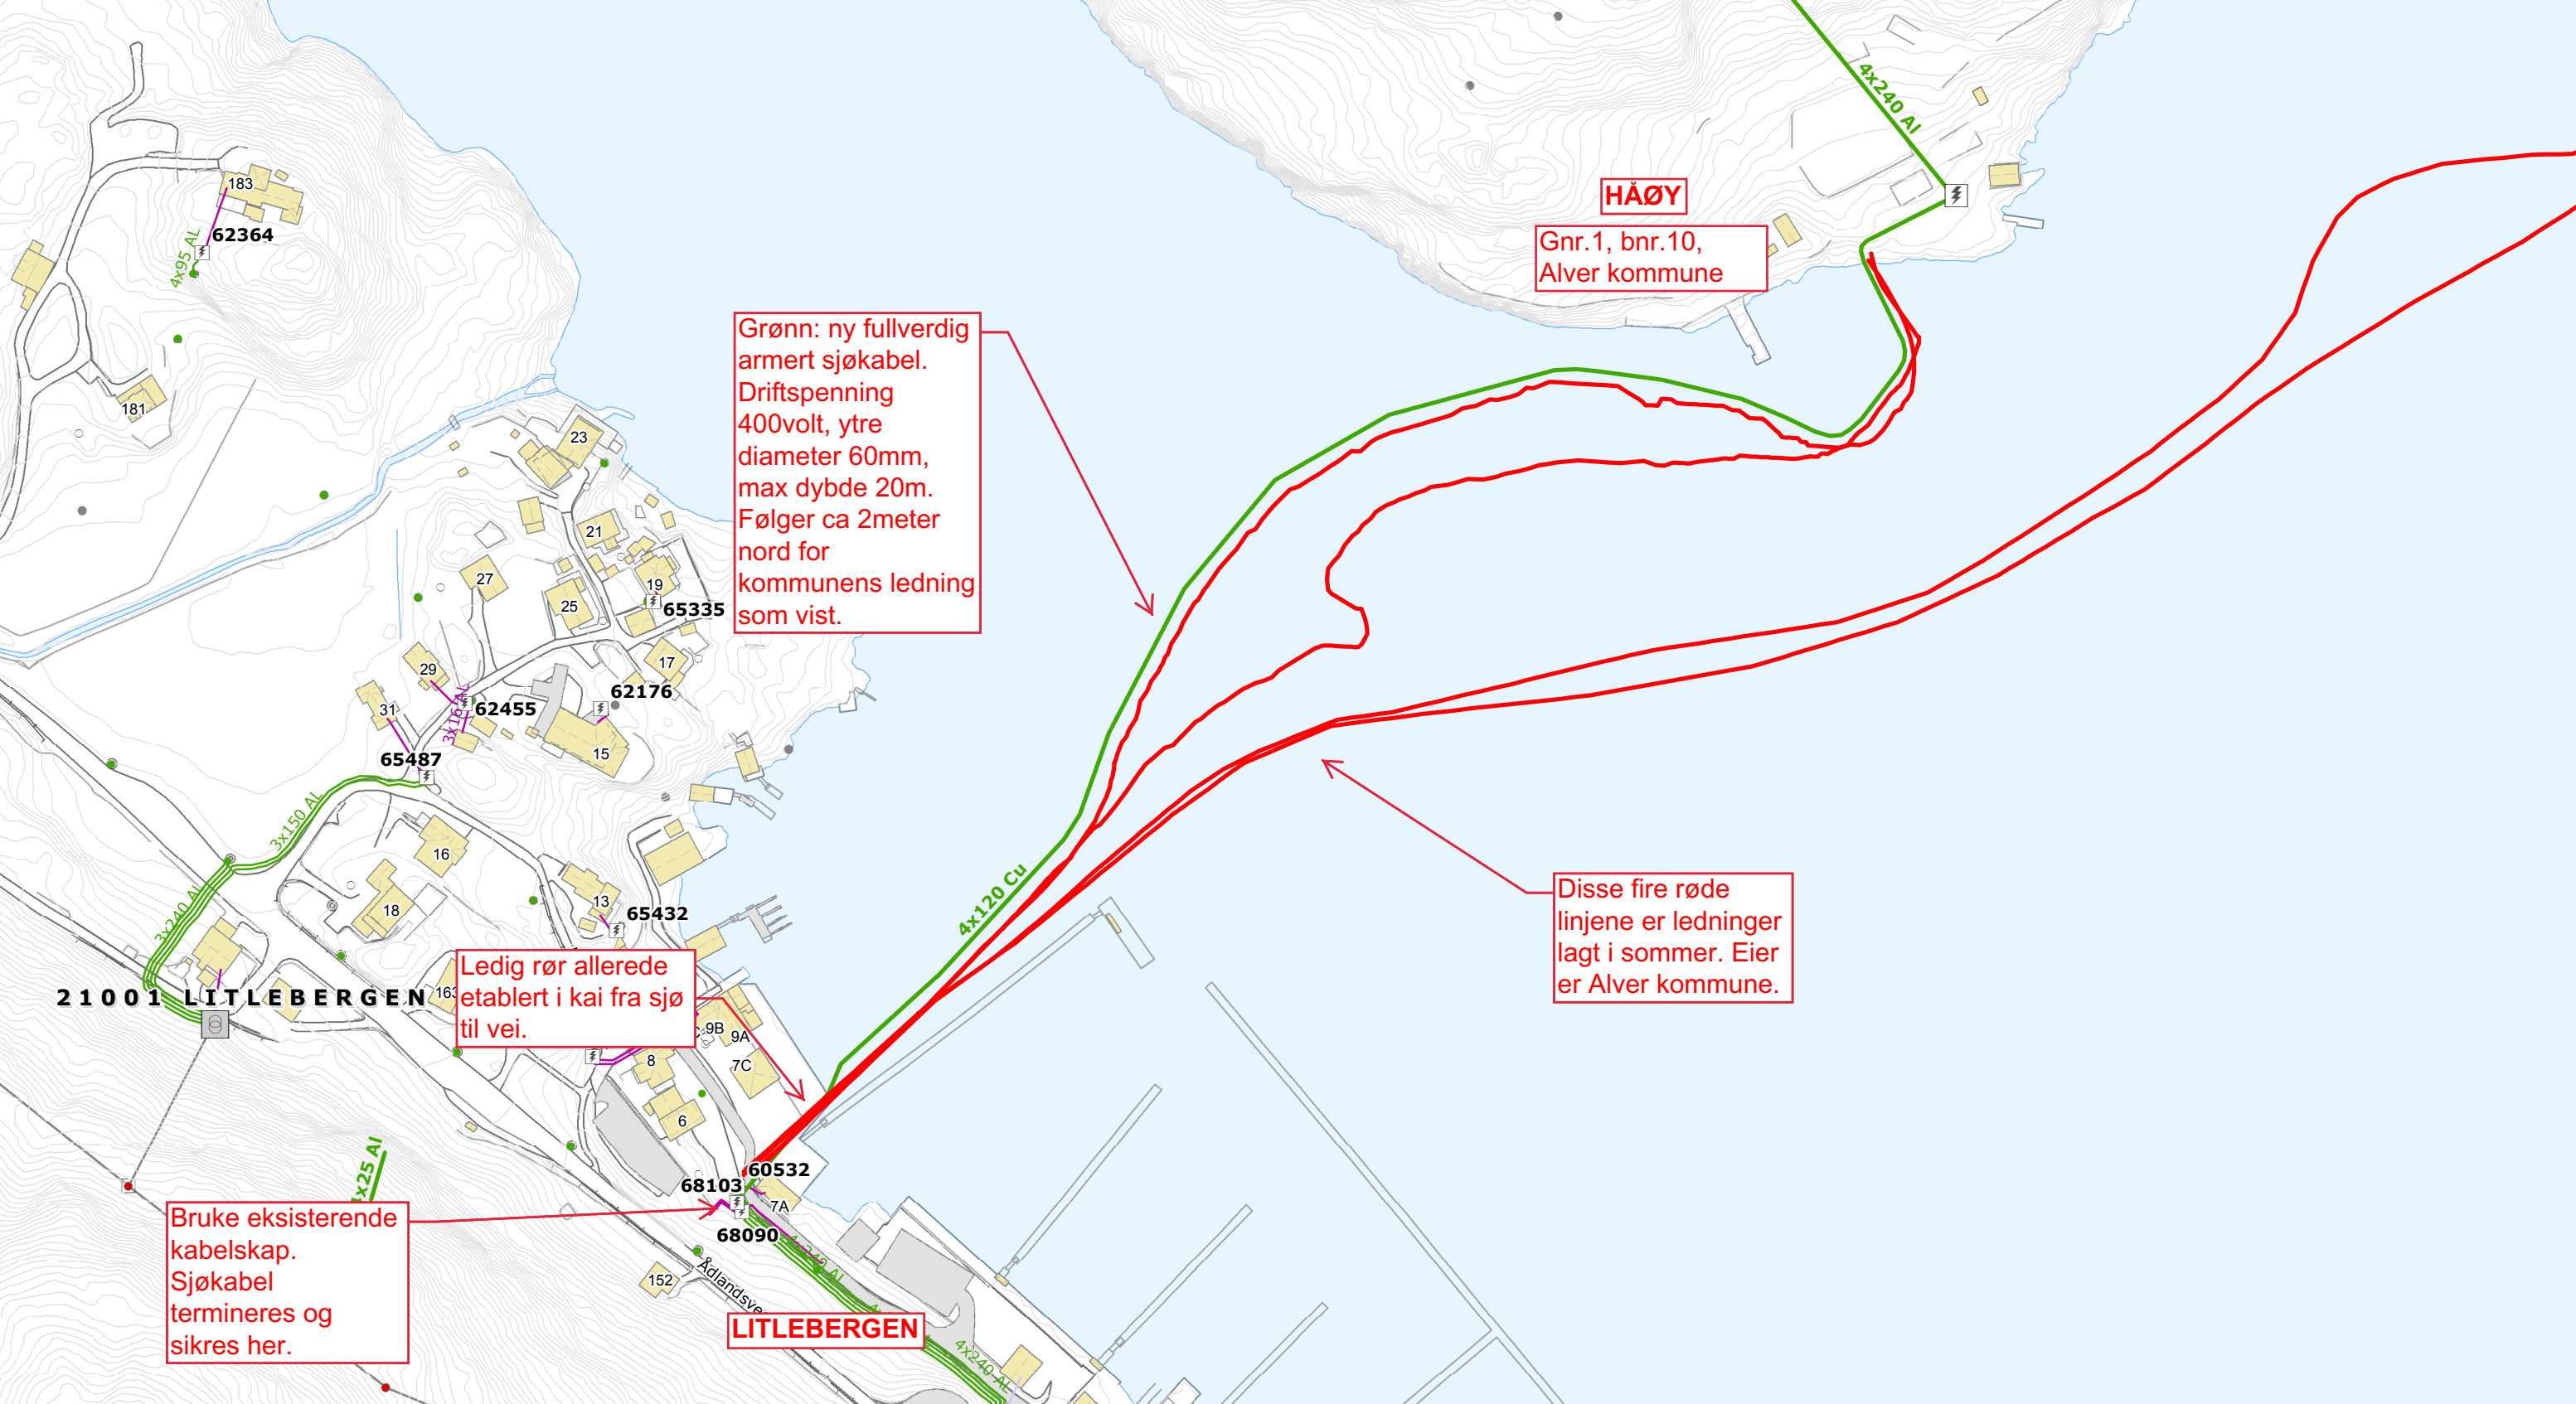

HÅØY

Gnr.1, bnr.10,
Alver kommune

Grønn: ny fullverdig
armert sjøkabel.
Driftspenning
400volt, ytre
diameter 60mm,
max dybde 20m.
Følger ca 2meter
nord for
kommunens ledning
som vist.

Disse fire røde
linjene er ledninger
lagt i sommer. Eier
er Alver kommune.

Ledig rør allerede
etablert i kai fra sjø
til vei.

Bruke eksisterende
kabelskap.
Sjøkabel
termineres og
sikres her.

LITTLEBERGEN