


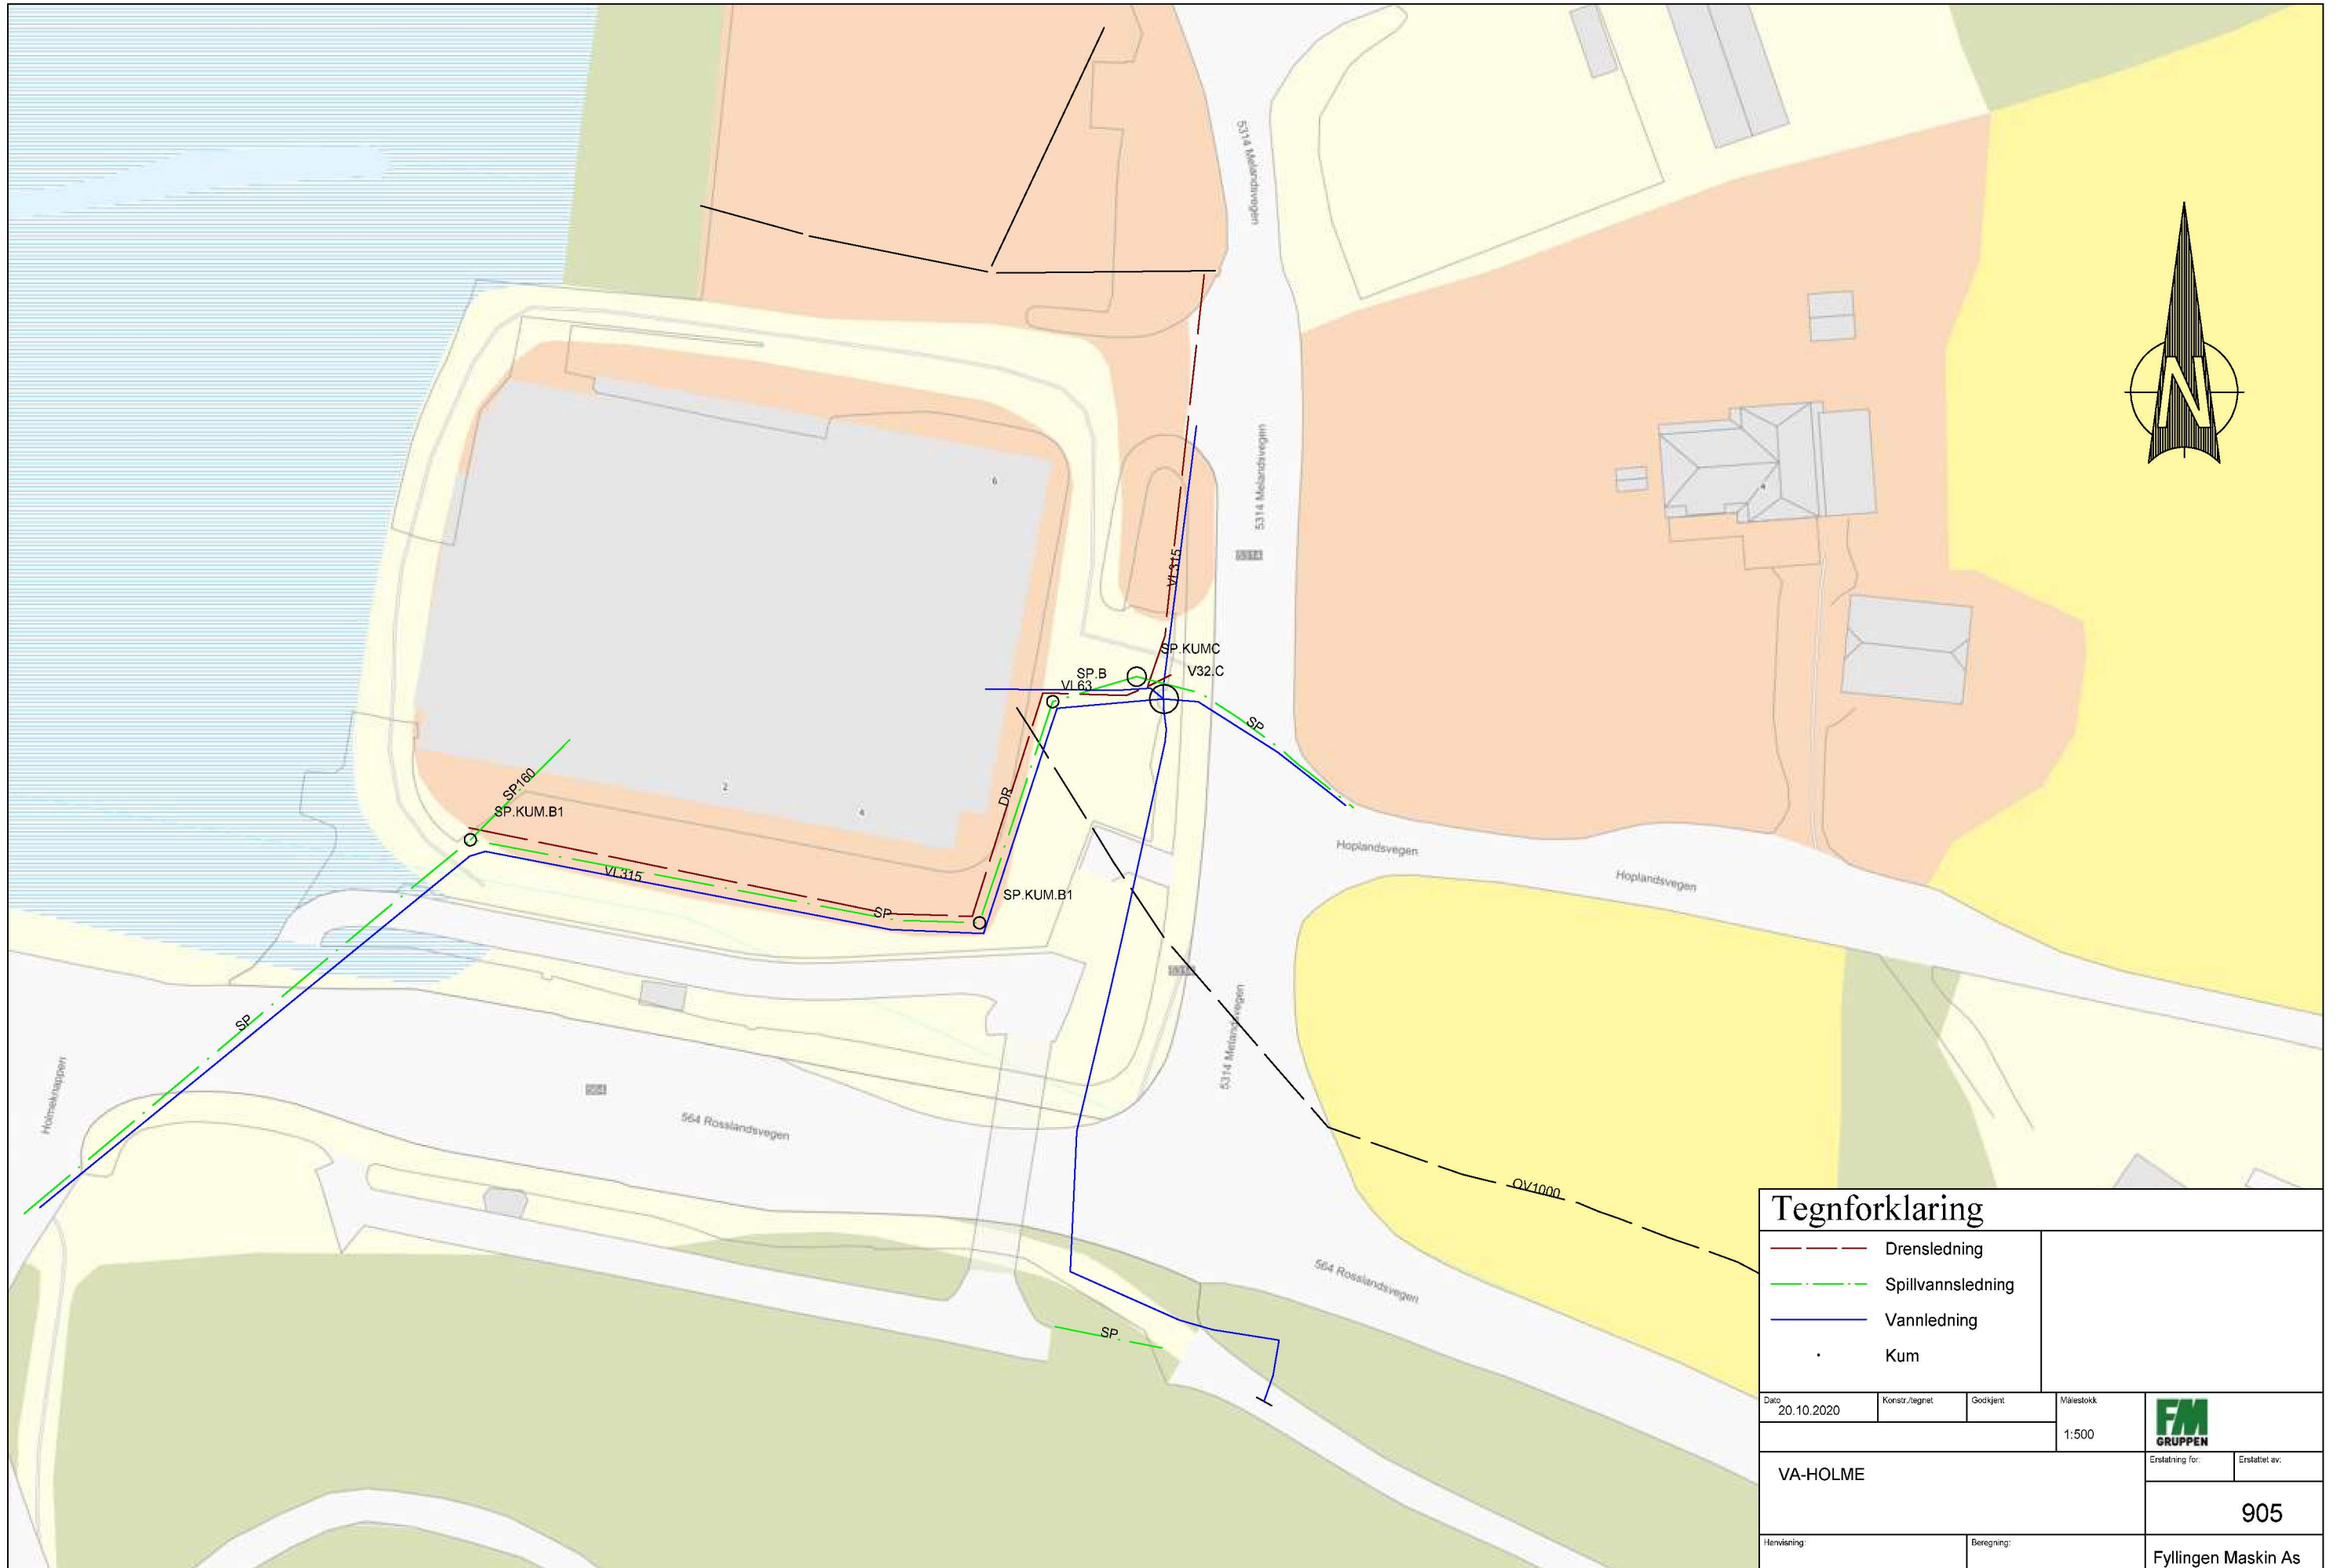

Tegnforklaring						
			Drensledning			
			Spillvannsledning			
			Vannledning			
			Kum			
Dato 20.10.2020		Konstr./tegnet	Godkjent	Målestokk 1:500		
VA-HOLME					Erstattet for:	Erstattet av:
					905	
Henvisning:			Beregning:		Fyllingen Maskin As	