


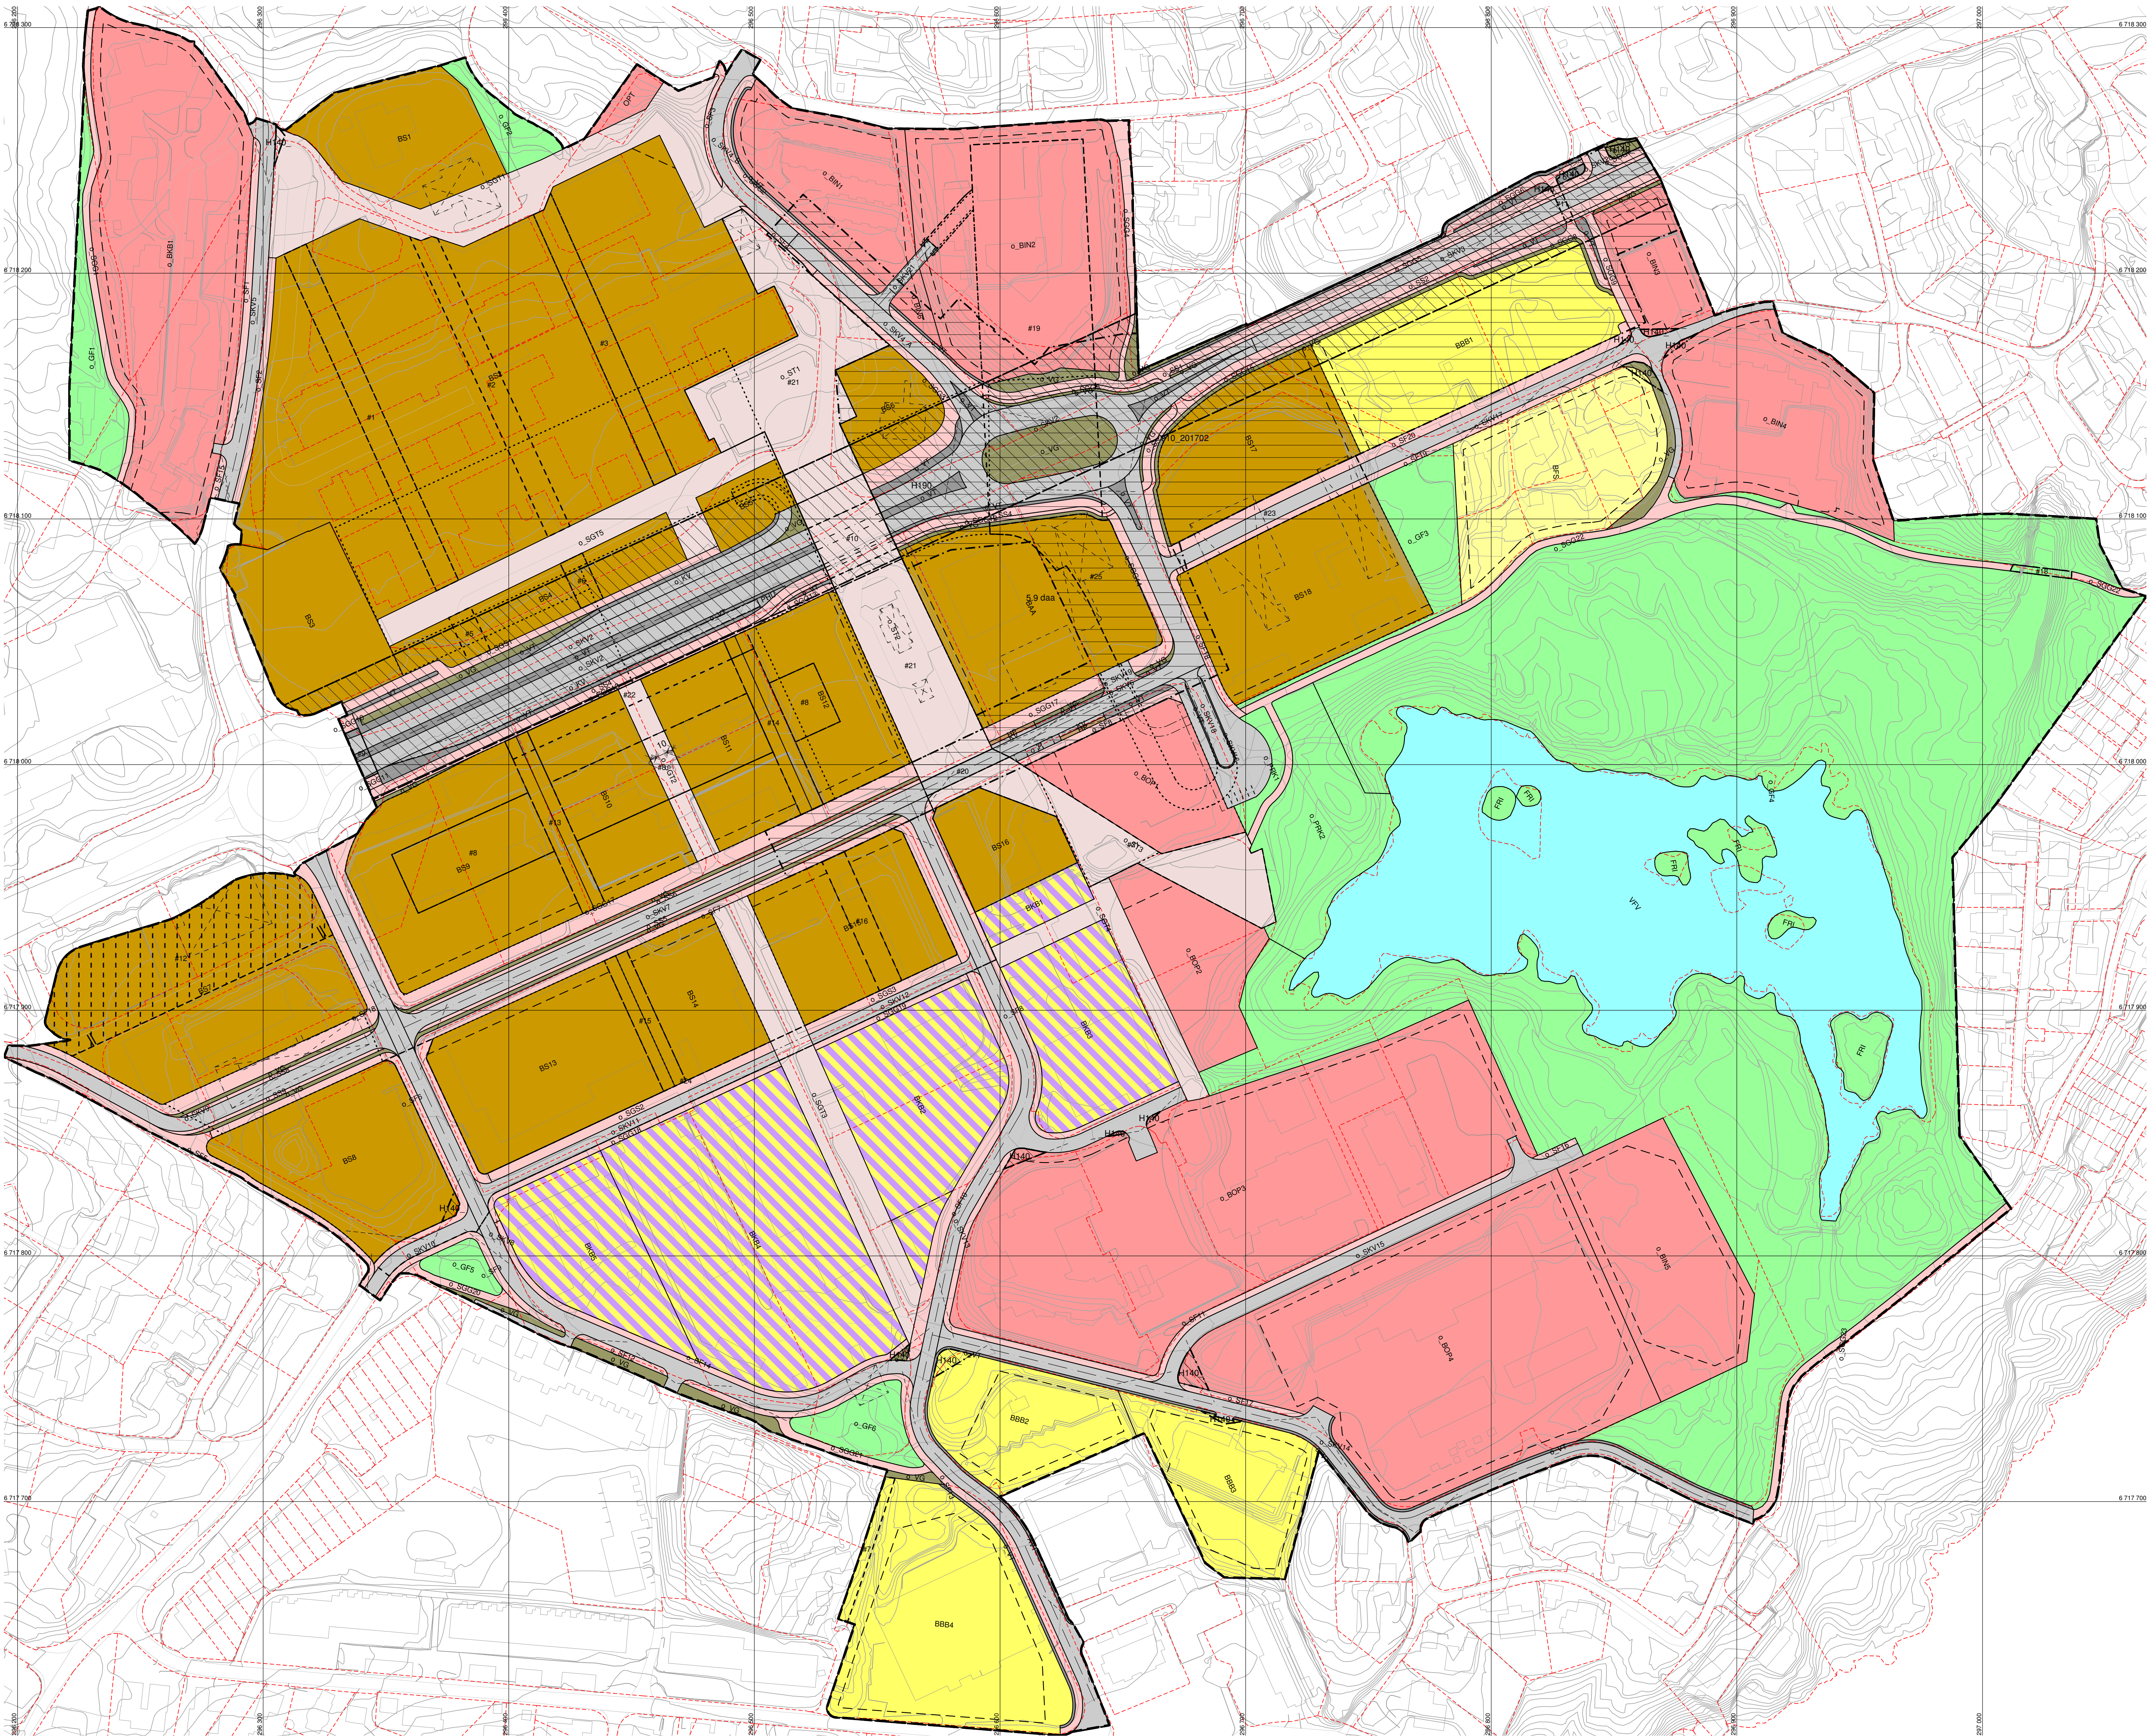

TEGNFORKLARING
PBL § 12 REGULERINGSPLAN

BYGNINGAR OG ANLEGG (PBL § 12-5, nr 1)

- Bustader-tiltiggende småhusbebyggelse (1111)
- Bustader-brukskategori (1113)
- Sentrumsområde (1130)
- Offentlig eller privat ferietilbygg (1160)
- Bustadkorridor (1804)

- SAKSHANDSAMINGSPLAN OG TEKNISK INFRASTRUKTUR (PBL § 12-5, nr 2)**
- Veg (2010)
- Kjøreveg (2011)
- Forus (2012)
- Galutun (2014)
- Gang-sykkelveg (2015)
- Gangveg-gangstige (2016)
- Sykkelveg-felt (2017)
- Annan veggrunn - tekniske anlegg (2018)
- Annan veggrunn - grøntareal (2019)
- Haldingsplattform (2020)
- Parkering (2082)
- Parkeringsthus-anlegg (2083)
- LINJESYMBOLER**
- Plantergrense
- Bygdegrense (1211)
- Byggingrense som er fastsett (sena) (1215)
- Regulert sentrertre (1221)
- Frisklinje (1222)
- Regulert kant-linje (1223)
- Regulert kjøreret (1224)
- Regulert parkeringsfelt (1225)
- Bus (1226)
- Tunnel/parkering under bakken (1245)
- Måle- og avstandstegn (1249)
- Målelinje/arealgrense (1249)
- Grense for ferietilbygg (1249)
- Grense for skilingsgrense
- Grense for skilingsgrense
- Grense for skilingsgrense
- GRØNTSTRUKTUR (PBL § 12-5, nr 3)**
- Frøsmåle (2040)
- Park (2050)
- BRUK OG VERN AV SJØ OG VASSDRAG (PBL § 12-5, nr 6)**
- Frisklinje (1240)
- Andre skilingsgrenser, tunnel (190)
- OMSYNSOMRÅDE (PBL § 12-6)**
- Reguleringsplan skal fortsatt gjelde (910)
- Frisklinje (140)
- Andre skilingsgrenser, tunnel (190)
- DETALJERINGSPUNKTSYMBOLER**
- Støpning av avløpsrør (1241)
- REGULERINGSPLAN (PBL § 12-7 NR. 14)**
- Felles arealføremål
- Offentlig arealføremål
- BASISKART**
- Egdegrense
- Høydekurve
- Tekst
- Annet/egne/avgrænsning
- Gangsykkelveg
- Veg

Målestokkskala 1:1000
0 25 50 75 100
Meter

REGULERINGSPLAN, områdeplan med tilhørende foreslått for:
ALVER KOMMUNE, del av gnr 185 og 188.
Områdeplan for Knarvik sentrum - vertikallnivå 2
Planid: 1263-201002

REVISJONAR PLANKART	Dato	Signatur
Justert byggeskisse for BS12 og BAA mot #21, lagt inn H910 for reguleringsplan for E39 Oval rundkjøring	10.06.2020	

SAKSHANDSAMING ETTER PLAN- OG BYGNINGSLOVA	DATO	SAKNR.	Dato planlagt	Dato foreslått	Signatur
KUNNGJØRING AV OPPSTART AV PLANARBEIDET	07.03.2010				
OFFENTLIG ETTERSYN, VEDTAK	25.01.2012				
UTLEGGING TIL OFFENTLIG ETTERSYN	24.03.2015				
2. GONGS HANDSAMING I PLAN- OG MILJØUTVALET	18.06.2014				
UTLEGGING TIL OFFENTLIG ETTERSYN	01.07.2014				
3. GONGS HANDSAMING I PLAN- OG MILJØUTVALET	24.03.2015				
UTLEGGING TIL OFFENTLIG ETTERSYN	01.07.2015				
VEDTAK I KOMMUNESTYRET	01.11.2015				
KUNNGJØRING	11.12.2015				
KUNNGJØRING OPPSTART ENDRING	13.02.2019	01619			
1. GONGS HANDSAMING AV ENDRING I PLAN	11.12.2018	09750	10.06.2020	10.06.2020	

Arkiv ID 14/1135

Arkiv ID endring 19/67

DATO

02.11.2020

SIGNATUR

Koordinatsystem: UTM sone 32 basert på EUREF89/WGS84
Kartgrunnlag: FKB-B 04.02.2014, Basiskart: 01.06.2018
Ekvidistans: 1m, Høydgrunnlag: NN1954
Planen er utarbeidet av Asplan viak, plankart datert 10.06.2020 er revidert av Alver kommune.