

Vår referanse	2020/76625-2
Dato	17.11.2020
Sakshandsamar	Trond Wahl
Telefon	40916223
E-post	Trond.olav.wahl@vlfk.no

Blom Fiskeoppdrett AS

Blom Fiskeoppdrett - Løyve til å etablere anlegg for oppdrett av matfisk av laks og aure på lokalitet Jibbersholmane i Alver kommune

Vi syner til dykkar søknad om samlokalisering av 09.11.2020.

Vedtak

Vestland fylkeskommune gjev med dette Blom Fiskeoppdrett AS, org. nr. 840215512, akvakulturløyva med reg. nr. H-R-4 og H-ØN-1, løyve til å etablere anlegg for oppdrett av matfisk av laks og aure på følgjande lokalitet i Alver kommune Vestland fylke:

Lokalitetsnr.	Lokalitetsnamn	Kommune	Lokalitetsbiomasse
11665	Jibbersholmane	Alver	3620 tonn

Løyvet gjeld for anleggsplassering som vist i vedlagt kart, med ytterpunkt som har følgjande posisjonar i grader og desimalminutt (Kartdatum Euref89/WGS84):

Midtpunkt	1	2	3	4	5	6
N 60° 45,152'	N 60° 45,148'	N 60° 45,055'	N 60° 45,026'	N 60° 45,032'	N 60° 45,162'	N 60° 45,255'
Ø 04° 53,077'	Ø 04° 53,322'	Ø 04° 53,211'	Ø 04° 53,106'	Ø 04° 53,074'	Ø 04° 52,808'	Ø 04° 52,920'

Lokaliteten er med dette klarert for følgjande løyve:

Blom Fiskeoppdrett AS: H-R-4 og H-ØN-1

Lingalaks AS: H-R-1, H-R-17, H-R-18 og H-KM-22

Løyve H-R-17 er eit visningsløyve som omfattar ein maksimal tillaten biomasse på 500 tonn. Kvart av dei andre løyva omfattar ein MTB på 733 tonn. For nærmare oversikt over kva lokalitetar som er godkjent for dei ulike løyva syner vi til akvakulturregisteret på fiskeridirektoratet si heimeside www.fiskeridir.no.

Lovheimel

Løyvet er gjeve av Hordaland fylkeskommune med heimel i Lov av 17.06.2005 nr. 79 om akvakultur og Forskrift av 22.12.2004 nr. 1798 om tillatelse til akvakultur av laks, ørret og regnbueørret. Dette løyvet etter akvakulturlova inkluderer løyve etter matlova, dyrevelferdslova, forureiningslova og hamne- og farvannslova.

Bakgrunn og saksgang

Blom Fiskeoppdrett AS søkte 09.11.2020 om samlokalisering av løyva H-R-4 og H-ØN-1 med Lingalaks AS sine løyve H-R-1, H-R-17, H-R-18 og H-KM-22 på lokalitet Jibbersholmane i Alver kommune.

Lokalitet Jibbersholmane er frå før klarert for produksjon av 3620 tonn matfisk av laks og aure, og det vert ikkje søkt om endring av areal eller MTB på lokaliteten.

Blom Fiskeoppdrett AS har inngått ein avtale med Lingalaks AS om samlokalisering på lokalitet Jibbersholmane, jf samtykkeerklæring.

Sektorstyresmaktene og kommunen si handsaming

Då lokalitet Jibbersholmane tidlegare er klarert, jf. Løyve av 25.11.2014, er ikkje denne søknaden send verken til Alver kommune, Mattilsynet, Fylkesmannen, Fiskeridirektoratet eller Kystverket Vest for handsaming.

GRUNNGJEVING FOR VEDTAKET

Hordaland fylkeskommune har vurdert søknaden etter lov av 17. juni 2005 nr 79 om akvakultur, og i høve til generelle vilkår for klarering av lokalitet er gjeve i laksetildelingsforskrifta § 30 Lokalitet for akvakultur kan klarerast dersom:

- a) *det er miljømessig forsvarlig;*
- b) *det er foretatt en avveining av arealinteresser, med særlig vekt på*
 - 1. *søkers behov for areal til planlagt akvakultur,*
 - 2. *alternativ bruk av området til annen akvakultur,*
 - 3. *annen bruk av området, og*
 - 4. *verneinteresser som ikke omfattes av bokstav d.*
- c) *det er gitt tillatelser som kreves etter*
 - 1. *lov 19. desember 2003 nr. 124 om matproduksjon og mattrygghet mv.,*
 - 2. *lov 13. mars 1981 nr. 6 om vern mot forurensninger og om avfall,*
 - 3. *lov 17. april 2009 nr. 19 om havner og farvann.*
 - 4. *lov 24. november 2000 nr. 82 om vassdrag og grunnvann,*
 - 5. *lov 19. juni 2009 nr. 97 om dyrevelferd; og*
- d) *det ikke er i strid med*
 - 1. *vedtatte arealplaner etter plan- og bygningsloven 14. juni 1985 nr. 77,*
 - 2. *vedtatte vernetiltak etter kapittel V i lov 19. juni 2009 nr. 100 om forvaltning av naturens mangfold,*
 - 3. *vedtatte vernetiltak etter lov 9. juni 1978 nr. 50 om kulturminner.*

Naturmangfaldlova

Ved handsaming av søknaden er sakshandsamingsreglane i naturmangfaldlova av 19. juni 2009 nr. 100 § 8-12 følgt i vurdering av om tiltaket det vert søkt om er miljømessig forsvarleg etter laksetildelingsforskrifta § 30 a.

Saka vert sett på som tilstrekkeleg opplyst i høve til oppdrettsanlegget sin påverknad på naturmangfaldet, jf. § 8 Kunnskapsgrunnlaget, og føre-var prinsippet vert difor ikkje tatt i bruk, jf. § 9 Føre-var prinsippet. Vi kan ikkje sjå at det er grunnlag for å avslå søknaden ut frå omsynet til det biologiske mangfaldet, økologiske effektar eller naturmiljøet, jf. § 10 Økosystemtilnærming og samla belastning.

Tiltakshavar skal dekke kostnadane ved å hindre eller avgrense skade på naturmangfaldet som tiltaket er årsak til, dersom det ikkje er urimeleg ut i frå tiltaket og skaden sin karakter, jf. § 11 Kostnader ved forverring av miljø.

Det er eigne forskrifter som gjev krav til teknisk standard og regulerer drift av akvakulturanlegg. Det er eit ufråvikeleg krav at drifta skal vere teknisk, biologisk og miljømessig forsvarleg, jf. § 12 Miljøforsvarlege teknikkar og driftsmetodar.

Etter ei samla vurdering etter Lov om akvakultur 17.06.2005 nr. 79, gir Vestland fylkeskommune Blom Fiskeoppdrett AS løyve til å samlokalisere løyva H-R-4 og H-ØN-1 med Lingalaks AS sine løyve H-R-1, H-R-17, H-R-18 og H-KM-22 på lokalitet Jibbersholmane i Alver kommune på nærmare vilkår.

Generelle vilkår

- Anlegget skal ligge i samsvar med vedlagte kart og anleggsskisser.
- Løyve vert gitt utan ansvar til nabo-, eigedom-eller andre privatrettslege forhold.
- Løyve vert gitt under føresetnad av at etablering, drift og avvikling vert gjennomført i samsvar med andre gjeldande forskrifter og vilkår.
- Kopi av dette løyvet med vedlegg skal oppbevarast tilgjengeleg for alle medarbeidarar på anlegget og for alle som har kontrollrett.
- Som konsesjonsinnehavar har De plikt til å sette Dykk inn i det regelverket som gjeld for løyver etter Akvakulturlova. Akvakulturlova med tilhøyrande forskrifter er tilgjengelege på www.lovdatab.no.

Anna

Vestland fylkeskommune viser til kravet i § 35 i forskrift av 17.06.2008 nr. 822 om drift av akvakulturanlegg når det gjeld miljøovervaking og rapportering av miljøundersøkingar til myndigheitene. Vi ber om at miljøundersøkingar blir sendt til myndigheitene via Altinn.

Når det gjeld drift av løyve, viser vi til forskrift 17.06.2008 nr. 288 om drift av akvakulturanlegg (akvakulturdriftsforskrifta) og forskrift av 19.3.2004 nr. 537 om internkontroll for å oppfylle akvakulturlovgivinga.

Løyvet kan trekkast tilbake dersom føresetnadane for løyvet vert vesentleg endra.

Klagerett

Vedtaket kan klagast på. I medhald av forvaltningsloven § 27b er det sett som vilkår for å gå til søksmål at ein har nytta retten til å klage fullt ut. Merk at ei klage ikkje fører til utsett iverksetting av vedtaket. Det er likevel mogleg å søke om at iverksetting vert utsatt til klagesaka er avgjort.

Med helsing

Bård Sandal
fylkesdirektør

Endre Høgalmen
seksjonssjef

Brevet er elektronisk godkjent og har difor inga handskriven underskrift

Vedlegg:

Løyve frå Kystverket Vest 08.04.2014

Løyve frå Mattilsynet, DK Bergen og omland 06.11.2014

Utsleppsløyve frå Fylkesmannen i Hordaland, Klima og miljøvernavingdelinga av 20.11.2014

Kopi:

Lingalaks AS

Fiskeridirektoratet Region Vest


Fylkesmannen i Vestland

Mattilsynet


Kystverket Vest


Alver kommune

Lokalitet 11665 Jibbersholmane

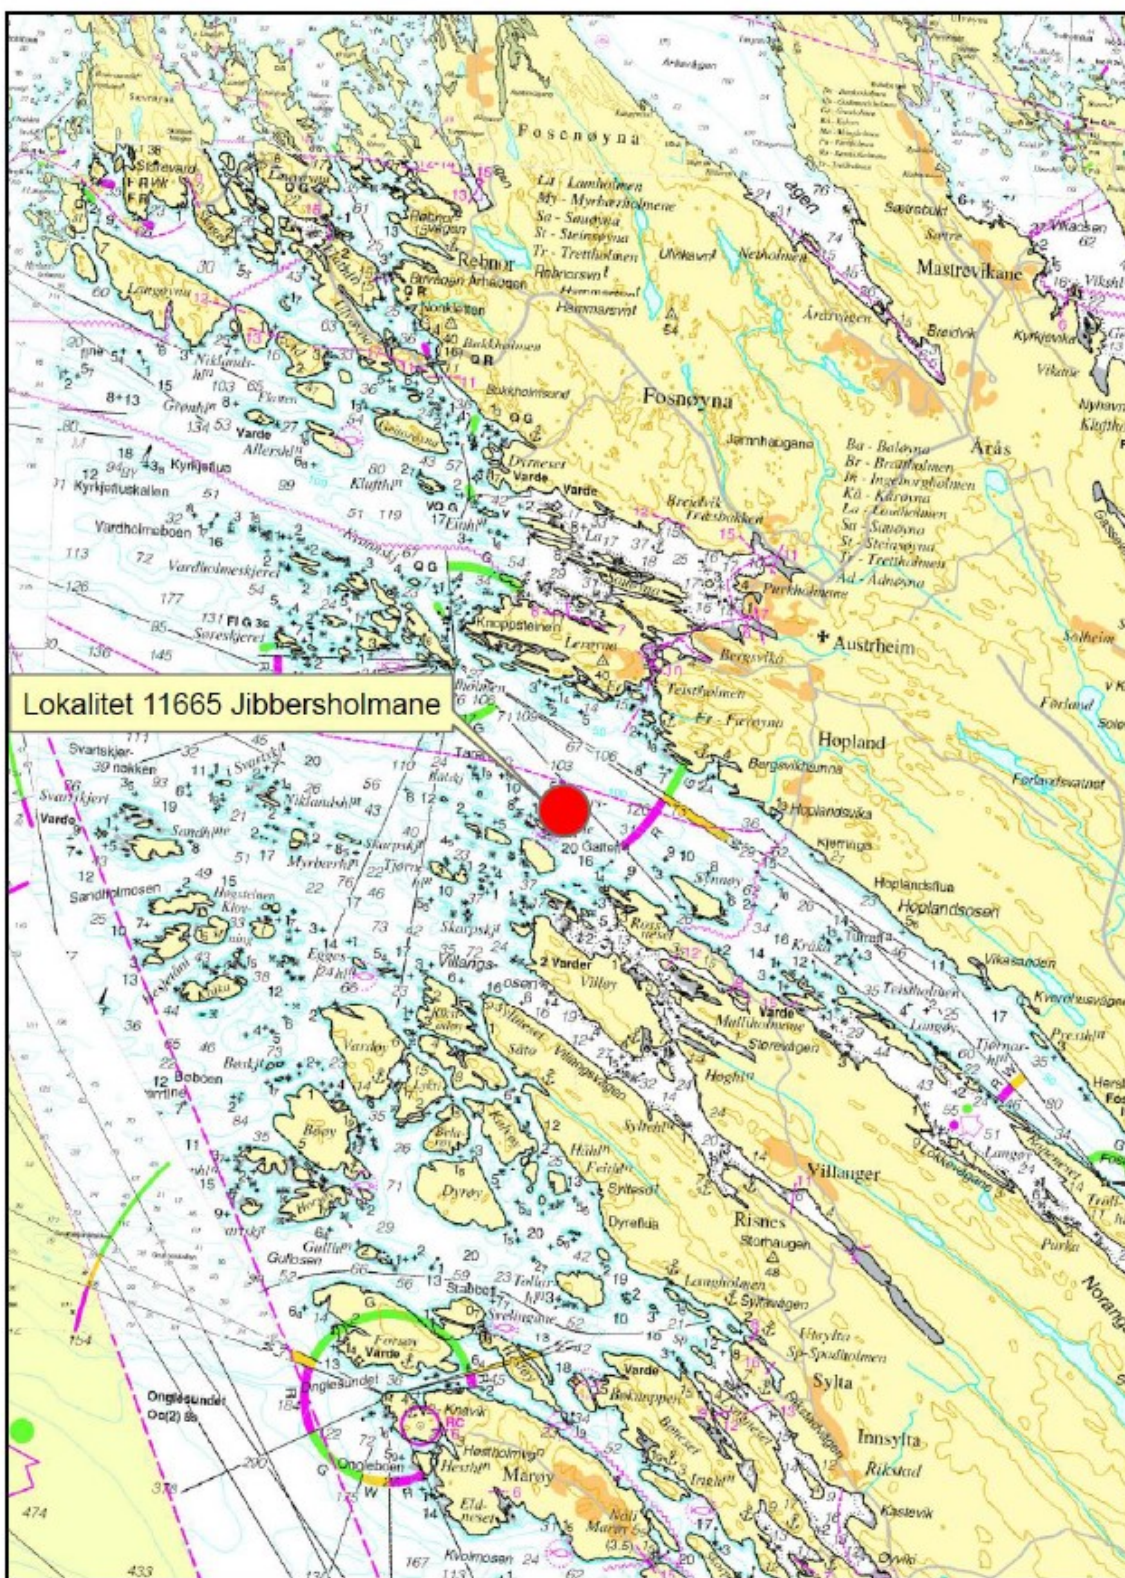

11665 Jibbersholmene - Klarerte ytterpunkt**Målestokk: 1:10 000**

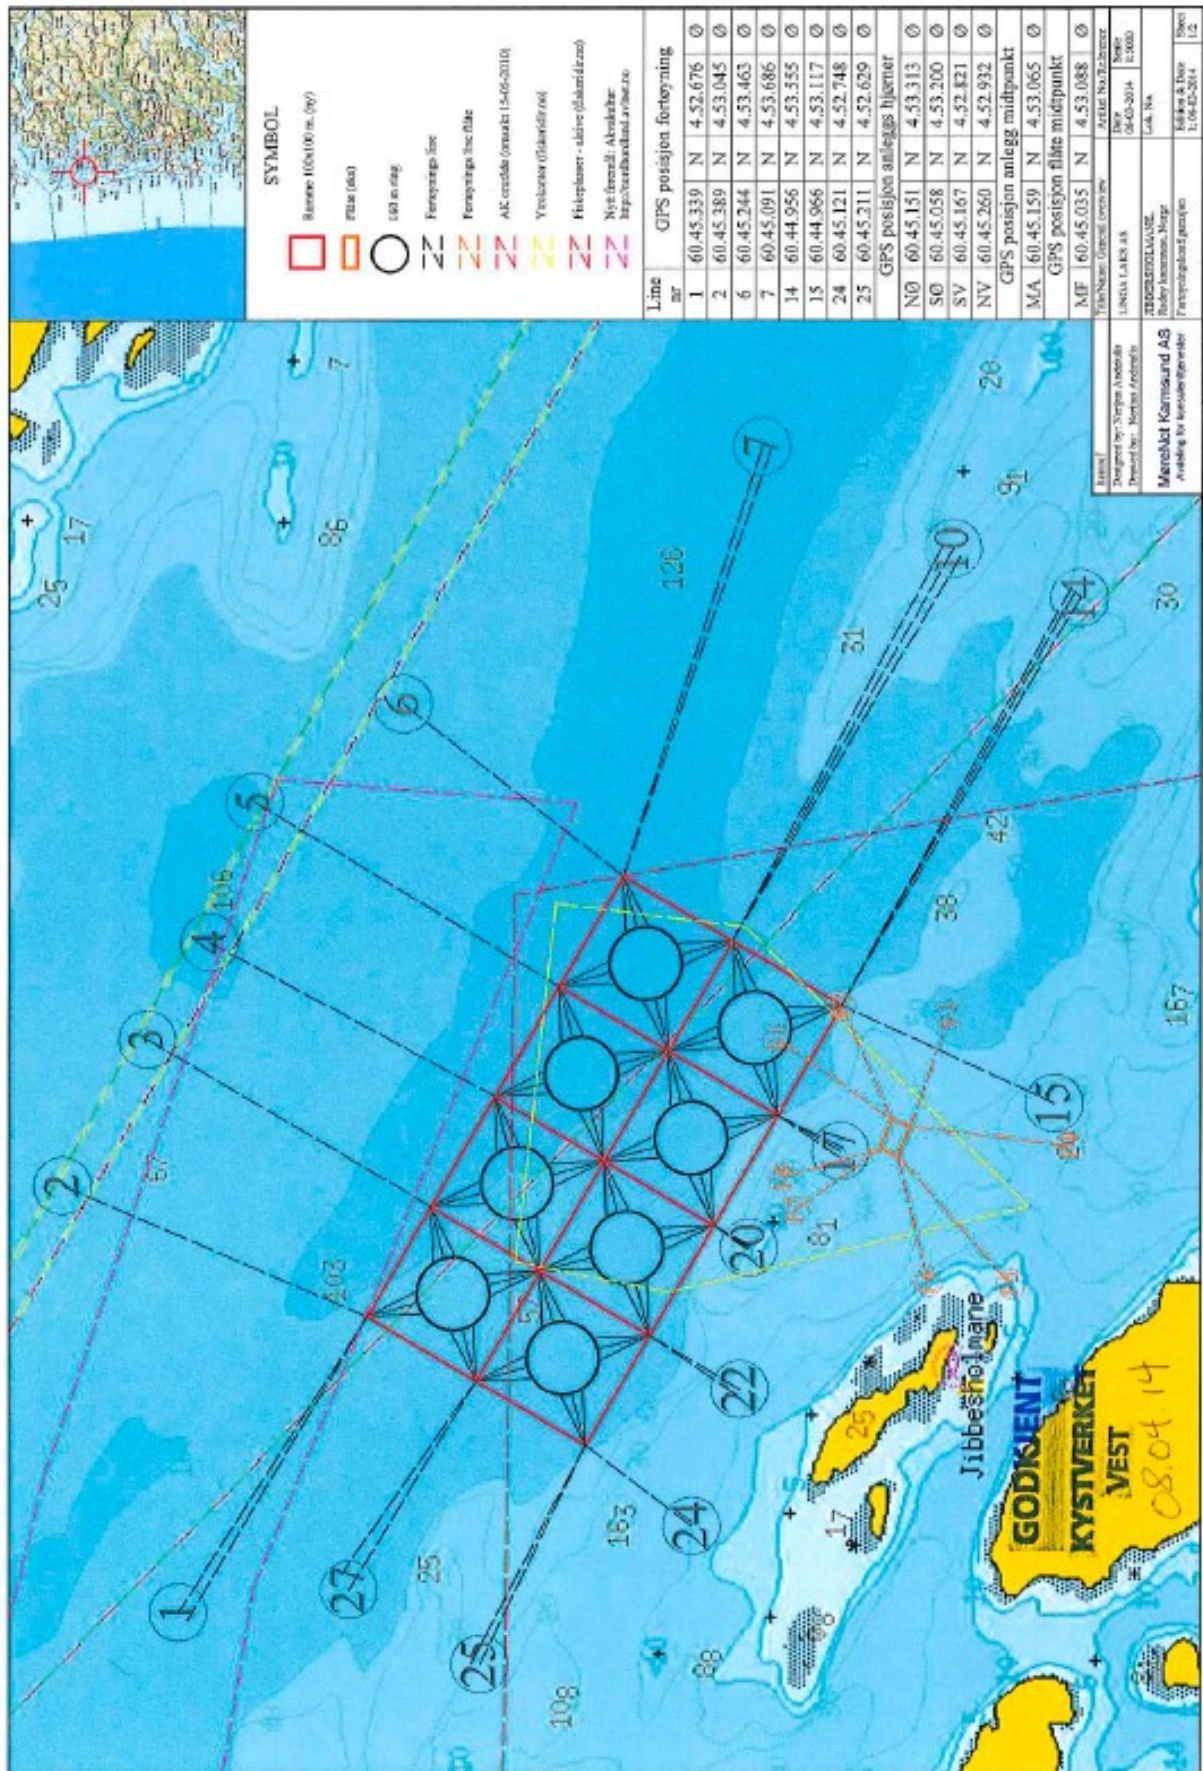

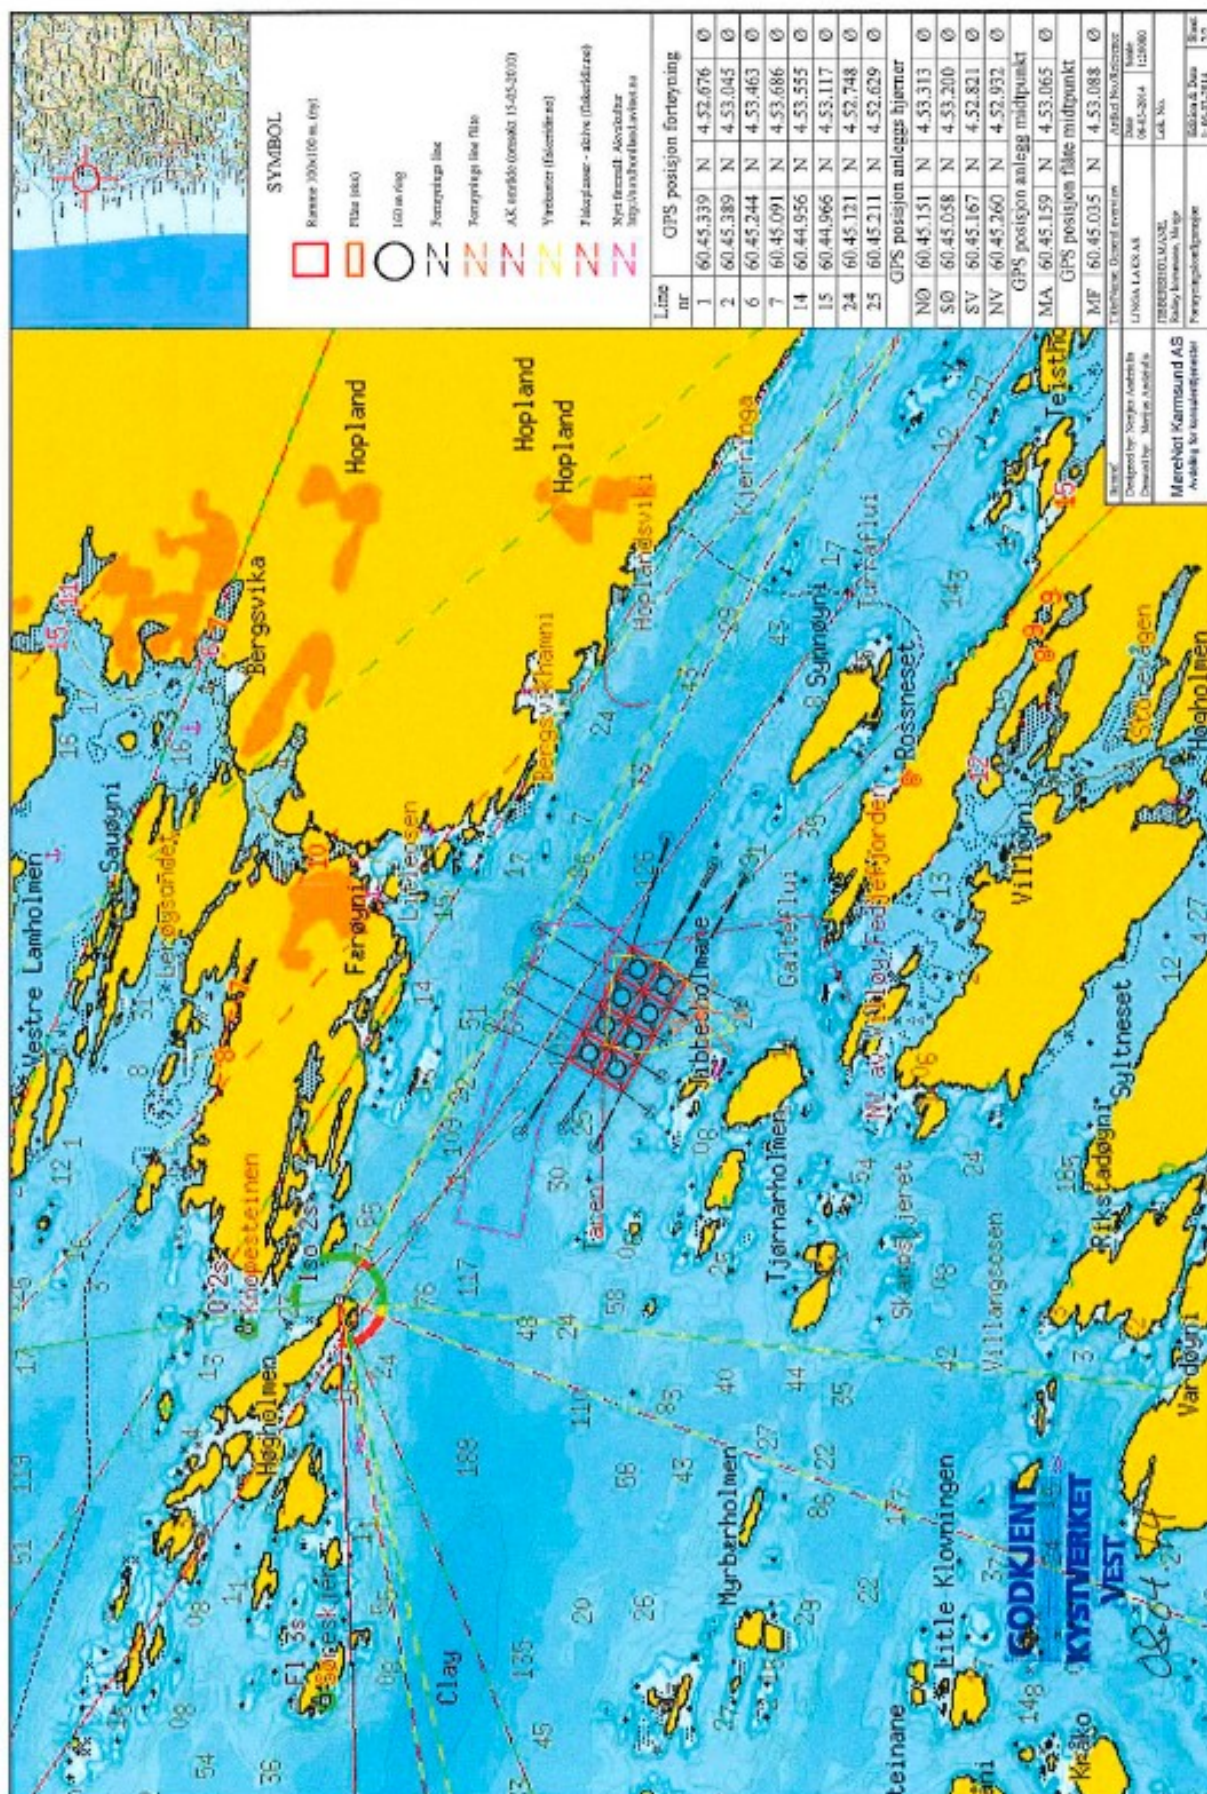

(1) Sendar (stemplet til forvaltningsorganet) Vestland fylkeskommune Agnes Mowinckels gate 5 PB 7900 5020 BERGEN	Melding om rett til å klage over forvaltningsvedtak (Forvaltningslova § 27 tredje leddet) 17.11.2020																		
(3) Mottakar (namn og adresse) Blom Fiskeoppdrett AS	(4) Klageinstans Fiskeridirektoratet																		
Denne meldinga gjev viktige opplysningar dersom De vil klage på eit vedtak De er gjort kjend med. <table border="0"> <tr> <td style="vertical-align: top;">Klagerett</td> <td>De har rett til å klage på vedtaket.</td> </tr> <tr> <td style="vertical-align: top;">Kven kan De klage til?</td> <td>Klaga sender De til oss, dvs. det organet som er ført opp i rubrikk (1). Dersom vi ikkje endrar vedtaket vårt som følgje av klaga, sender vi klaga over til klageinstansen, jf. rubrikk (4).</td> </tr> <tr> <td style="vertical-align: top;">Klagefrist</td> <td>Klagefristen er tre - 3 - veker frå den dagen dette brevet kom fram. Det er nok at klaga er postlagt før fristen går ut. Dersom De klagar så seint at det kan vere uklart for oss om De har klaga i rett tid, bør De oppgje datoen for når De fekk dette brevet. Dersom De klagar for seint, kan vi sjå bort frå klaga. De kan søkje om å få lengre klagefrist, og da må De nemne grunnen til at De ønskjer det.</td> </tr> <tr> <td style="vertical-align: top;">Rett til å krevjegrunningjeving</td> <td>Dersom De meiner at vi ikkje har grunningjeve vedtaket, kan De krevje ei slik grunningjeving før fristen går ut. Ny klagefrist blir då rekna frå den dagen De får grunningjevinga.</td> </tr> <tr> <td style="vertical-align: top;">Innhaldet i klaga</td> <td> De må presisere – kva for eit vedtak De klagar på – årsaka til at De klagar – den eller dei endringar De ønskjer – eventuelt andre opplysningar som kan ha noko å seie for vurderinga av klaga Klaga må underskrivast. </td> </tr> <tr> <td style="vertical-align: top;">Utsetjing av gjennomføringa av vedtaket</td> <td>Jamvel om De har klagerett, kan vedtaket til vanleg setjas i verk med det same. Men de kan søkje om å få utsett gjennomføringa av vedtaket til klagefristen er ute eller til klaga er avgjort.</td> </tr> <tr> <td style="vertical-align: top;">Rett til å sjå saksdokumenta og til å krevje rettleiing</td> <td>Med visse unntak har De rett til å sjå dokumenta i saka. Reglane om dette finst i § 18 og § 19 i forvaltningslova. De må i tilfelle ta kontakt med oss, jf. rubrikk (1). De vil då få nærmare rettleiing om retten til å klage, om framgangsmåten og om reglane for saksgangen.</td> </tr> <tr> <td style="vertical-align: top;">Kostnadene med klagesaka</td> <td>De kan søkje om å få dekt utgifter til den advokathjelpa De treng, etter reglane om fritt rettsråd. Her gjeld det visse grenser for inntekt og eige. Fylkesmannen eller advokaten Dykkar kan gje nærmare opplysningar om dette. Dersom vedtaket er endra til Dykkar fordel, kan De etter forvaltningslova ha krav på å få dekt store kostnader som har vore naudsynte for å få endra vedtaket. Klageinstansen (jf. rubrikk (4)) vil orientere Dykk om retten til å krevje slik dekning.</td> </tr> <tr> <td style="vertical-align: top;">Klage til Sivilombodsmannen</td> <td>Dersom De meiner at De har vore utsett for urett frå den offentlege forvaltninga, kan De klage til Stortingsombodet for forvaltninga (Sivilombodsmannen). Sivilombodsmannen kan ikkje sjølv endre vedtaket, men kan gje si vurdering av korleis den offentlege forvaltninga har handsama saka, og om dei har gjort feil eller forsømt noko. Dette gjeld likevel ikkje i saker som er avgjorde av Kongen i statsråd. Dersom De no får klaga Dykkar avgjort i statsråd fordi Kongen er klageinstans, kan De såleis ikkje seinare føre saka inn for Sivilombodsmannen.</td> </tr>



Særlege opplysningar 																			