



Kjeller

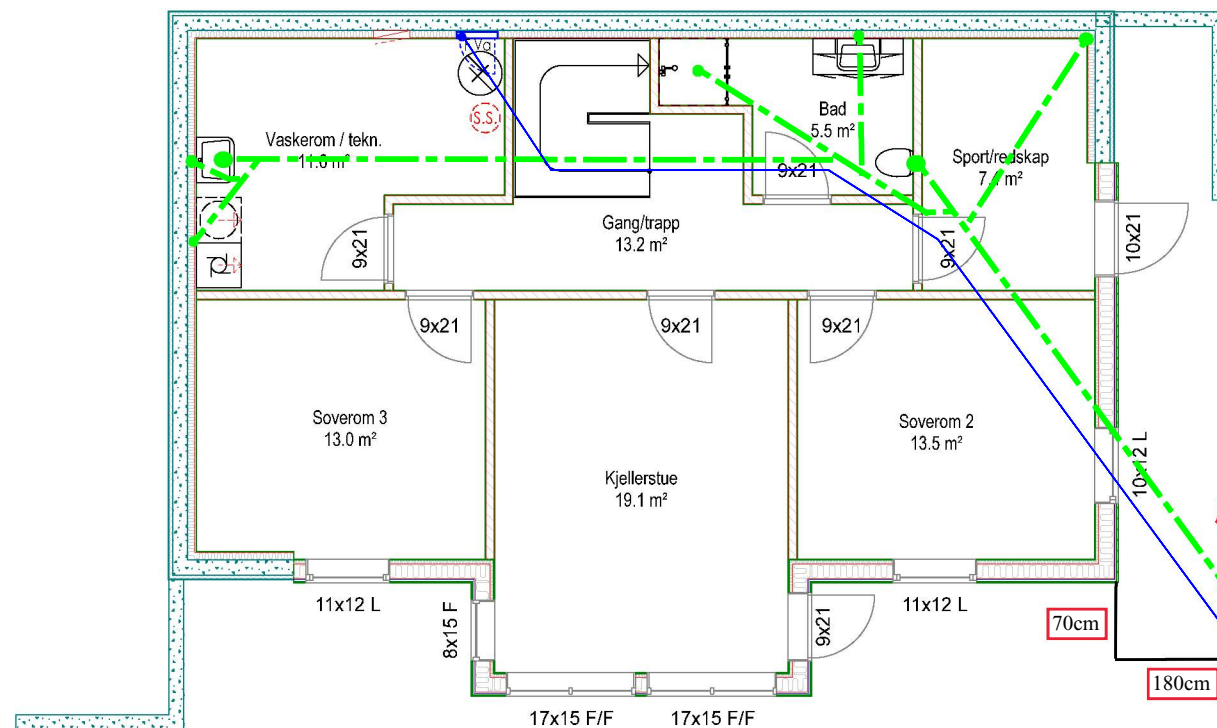

Vann ø32mm
Avløp ø110mm

Koordinater
bakkekrane og stake/
spylepunkt
60.529050,05.139634
(Tatt med mobil)

1. Etasje

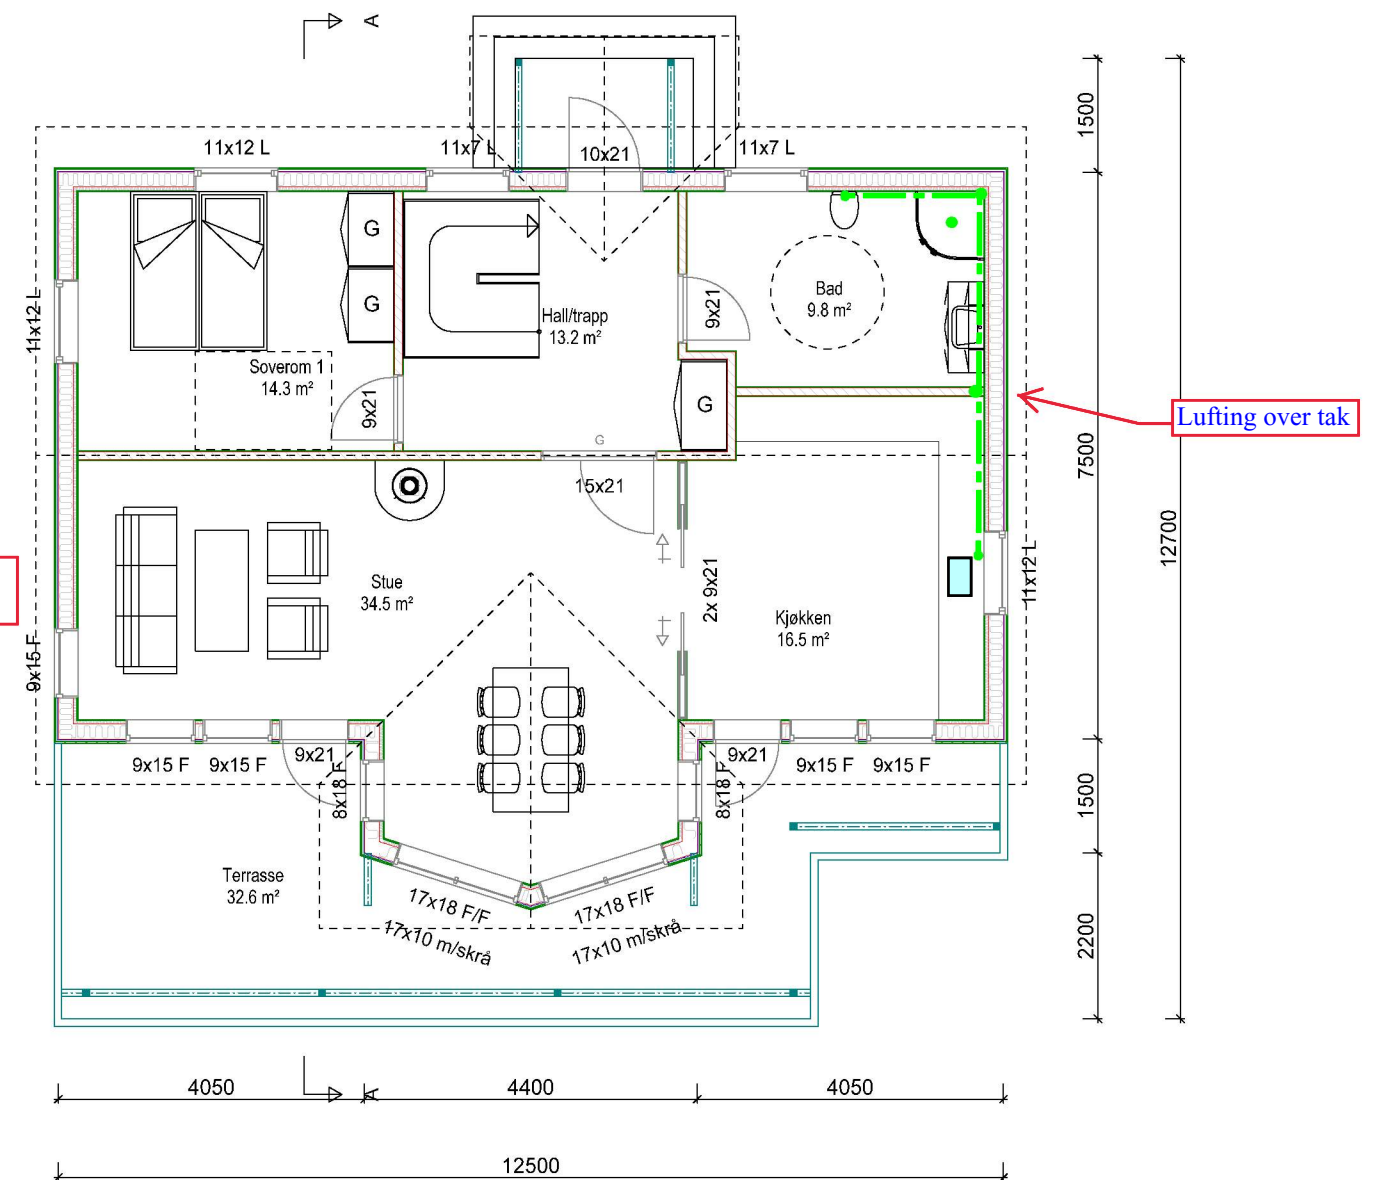

Einar Stusdal

09.12.2020

AREALER:

BYA Hus = 105,1 m²

BRA kjeller = 87,3 m²

BYA Terrasse = 26,4 m²

BRA 1. etg = 91 m²

BYA Totalt = 131,5 m²

BRA totalt = 178,3 m²

Enebolig Mongsedalen



Tiltakshaver: Meland Bolig

Byggeplass: Mongsedalen

Kommune: Meland

Gnr: 9 Bnr: 215 Mål: 1 : 100 / A3

Plan



Dato: 06.09.2019

Tegn: RF

Prosjekt nr.:

Tegn.nr: 501

Enebolig Mjuebakkane 2

© Tegningen er beskyttet i.h.t. lov om opphavsrett.