


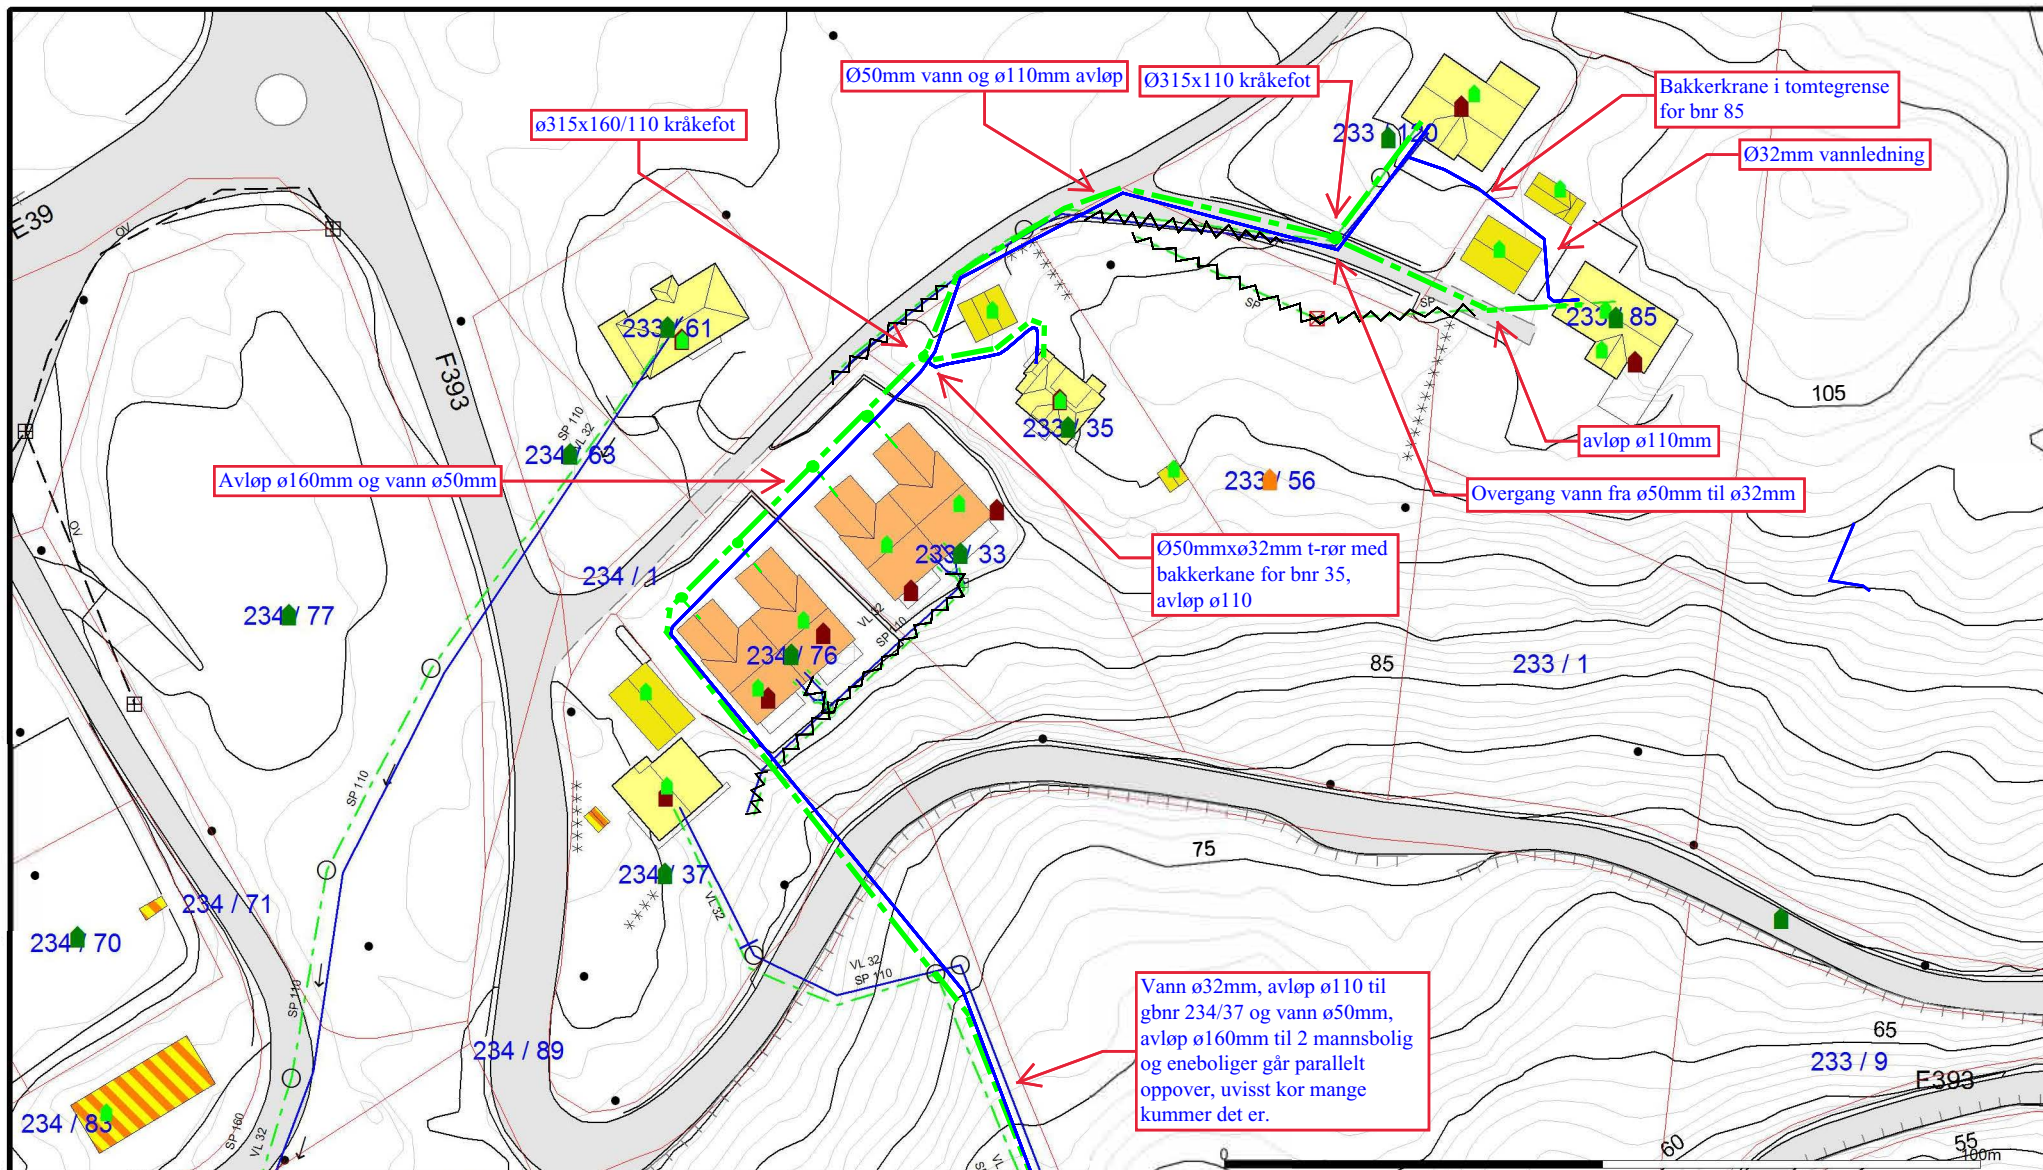

- | | | |
|--------------------------|------------------------|----------------|
| — Avløp felles | Udefinert grenser | Hytte/feriehus |
| — Drensledning | Terengmålte grense | Garasje/uthus |
| — Overvann | Konstruert grensepunkt | Industri/lager |
| — Pumpeledning spillvann | Bolig | Andre bygg |
| — Pumpeledning vann | Bustad m/leilighet | |
| — Spillvann | Våningshus | |
| — Vannledning | Større bustader | |

Beliggenhet og høyder må oppfattes som orienterende.



Lindås kommune
VVA-avdeling

Dato: 2017.11.29
Sign: liat

Stusdal VVS



Målestokk
1:1000