


17.8.2020

Nordhordlandskart - Adaptive 3

Søk etter innhold i valgte kilder

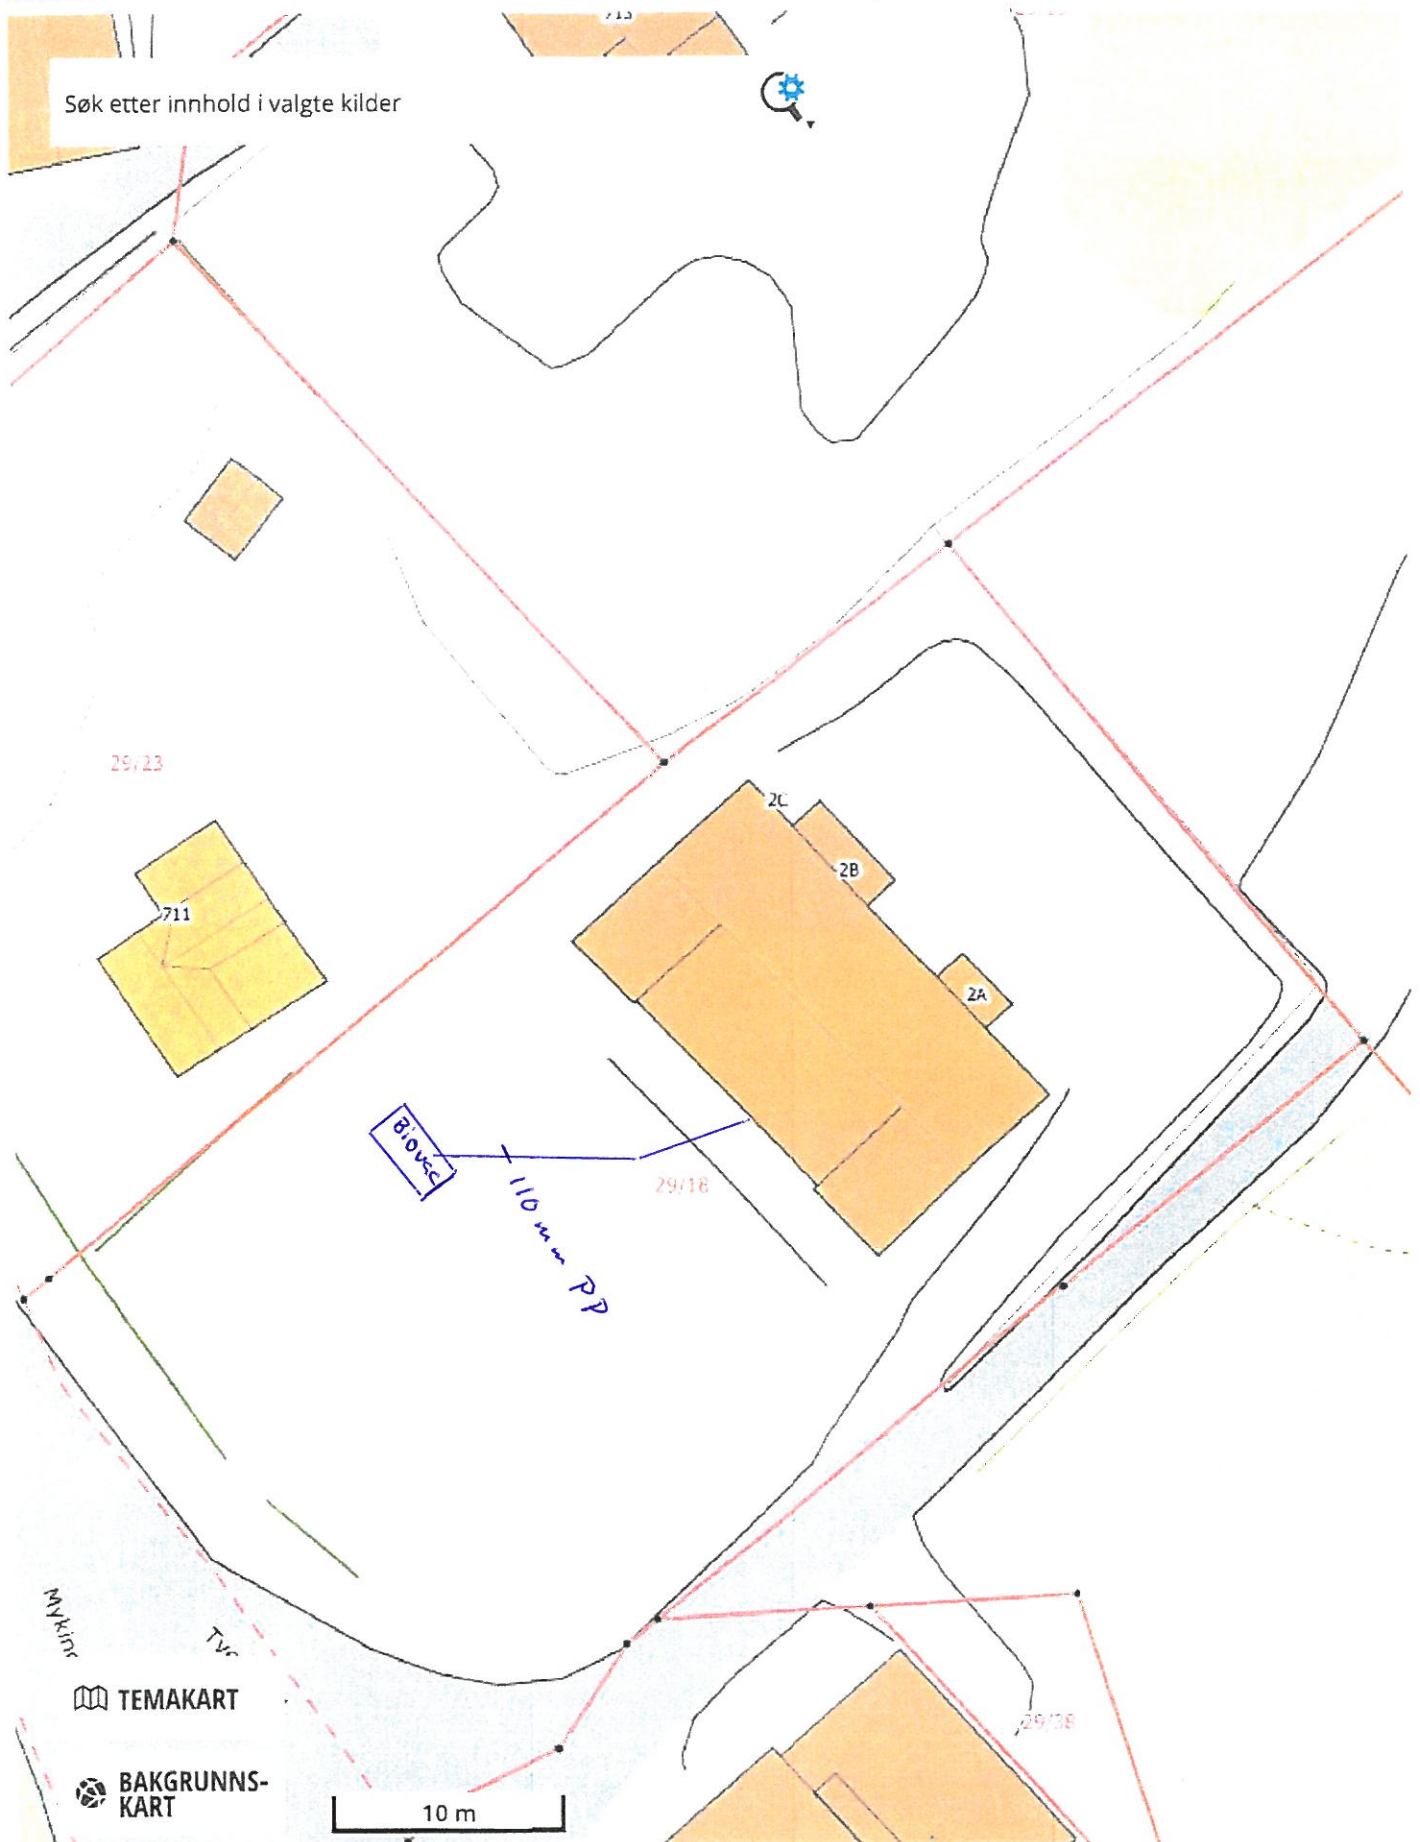

EPSSG:32632 N: 6730862 Ø: 300485

Målestokk 1 : 312