


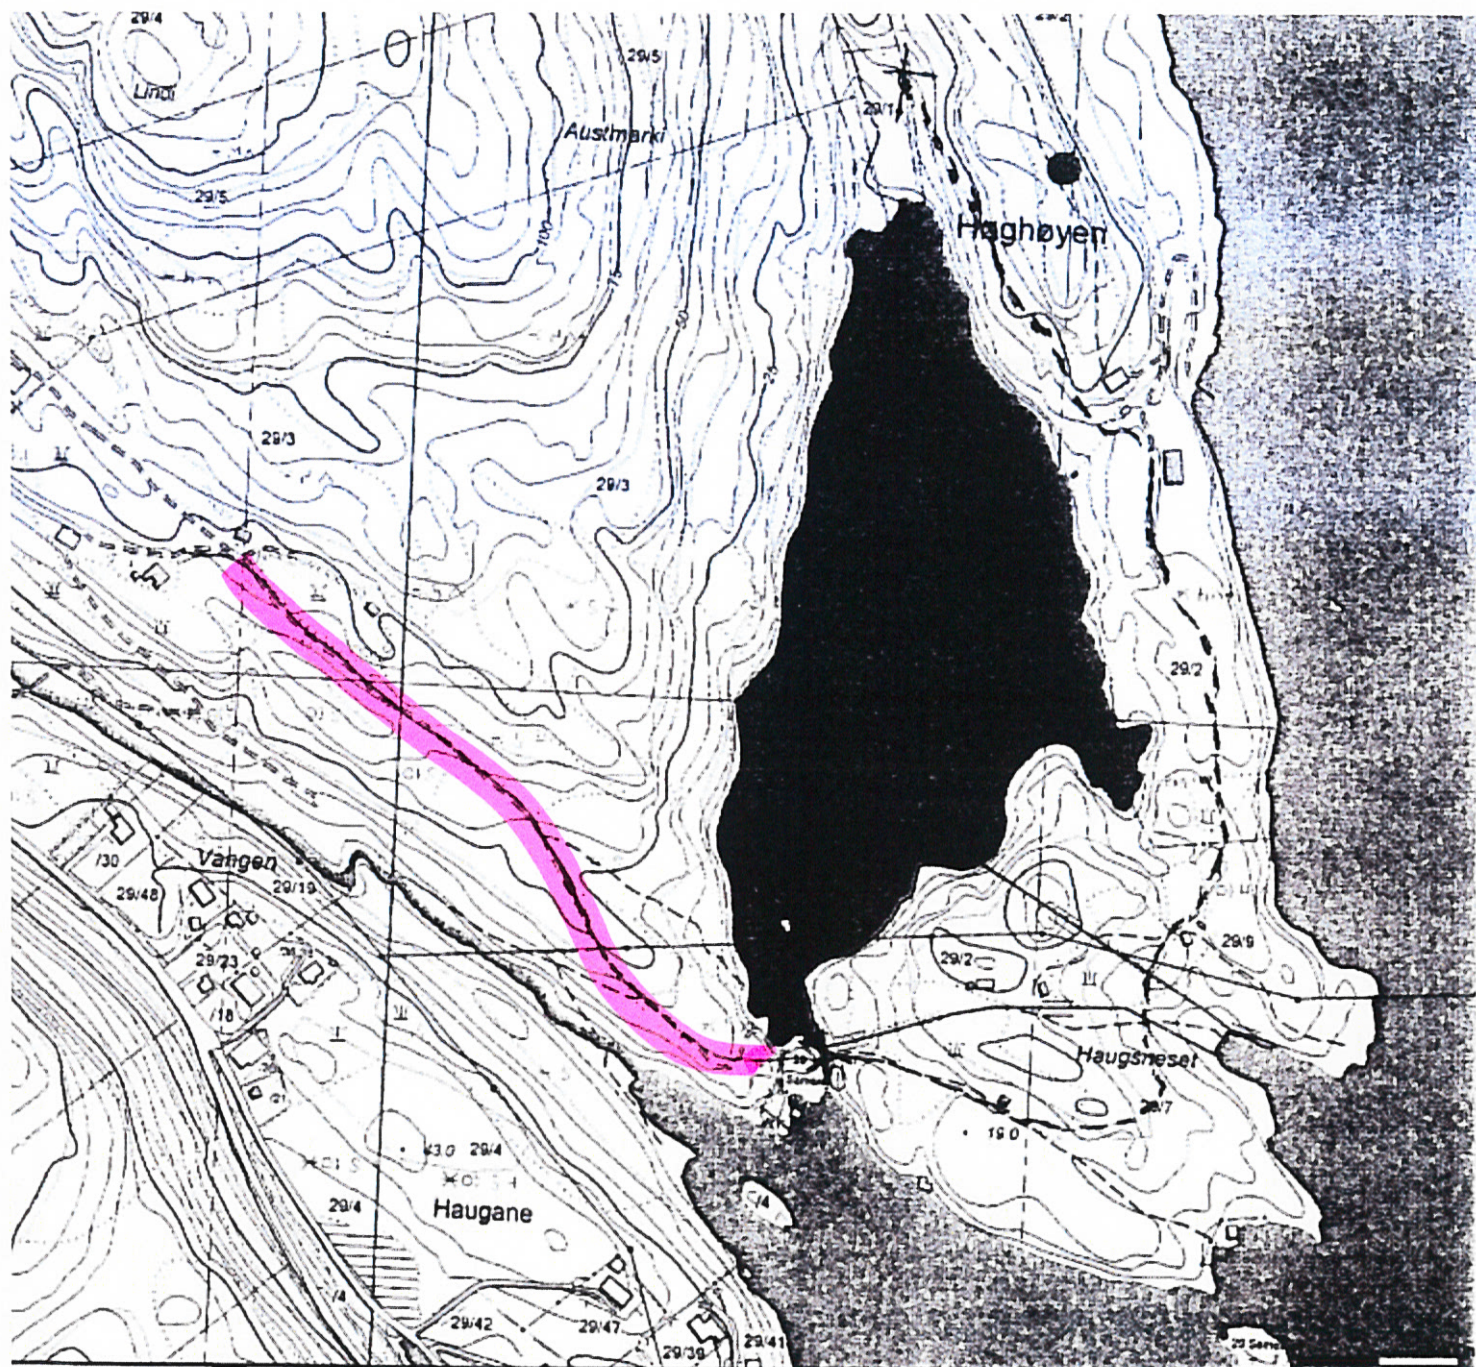

Situasjonskart landbruksveg til Haugsneset.



Veg som er bygget og som det søkes sluttgodkjenning for