





Skisse over endringer
til Alver kommune

25.01.2021

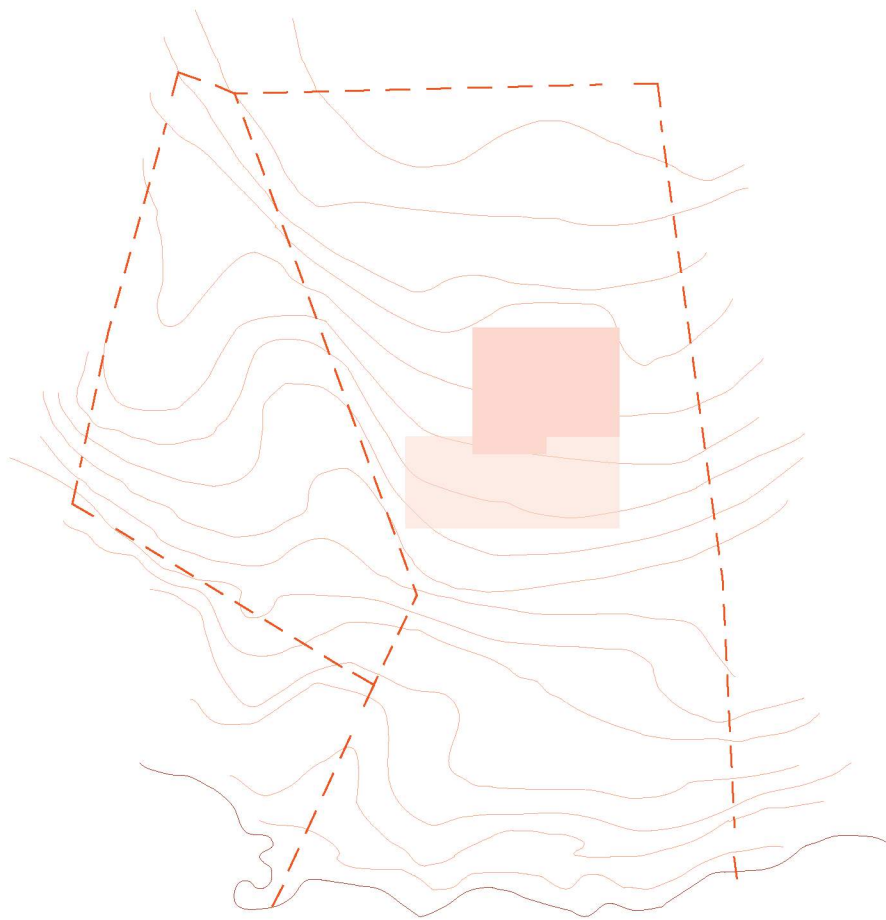


Flatøy - eksisterende
gbnr 1/61 + 1/74



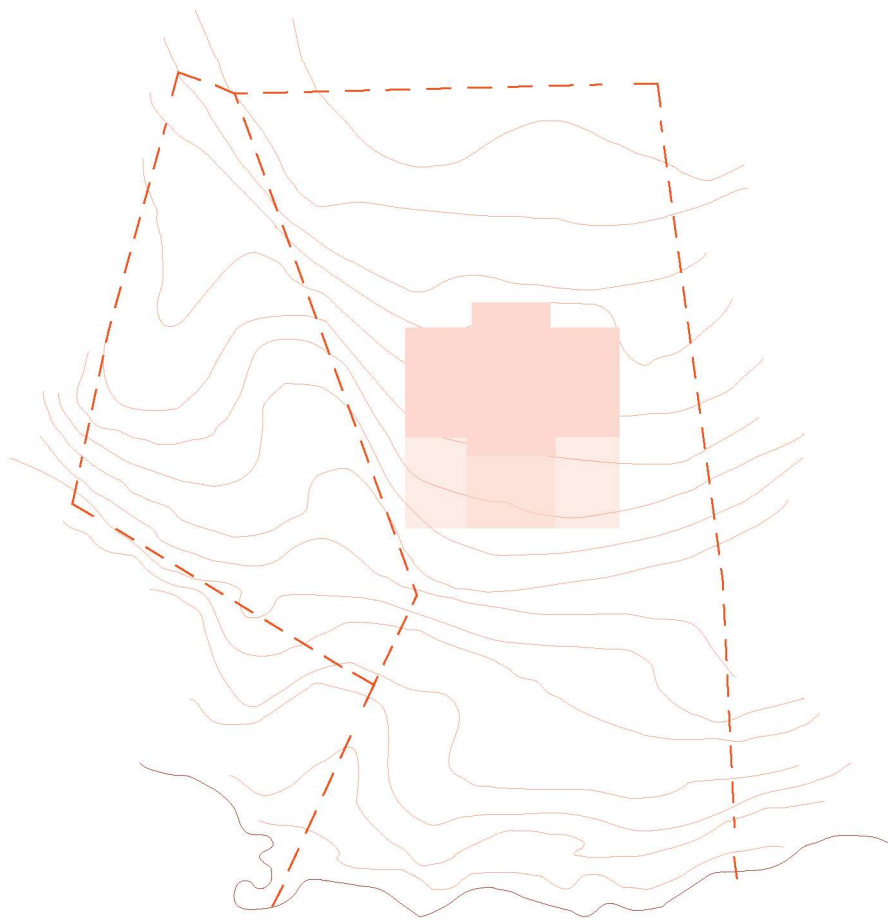

Flatøy - skisse
gbnr 1/61 + 1/74



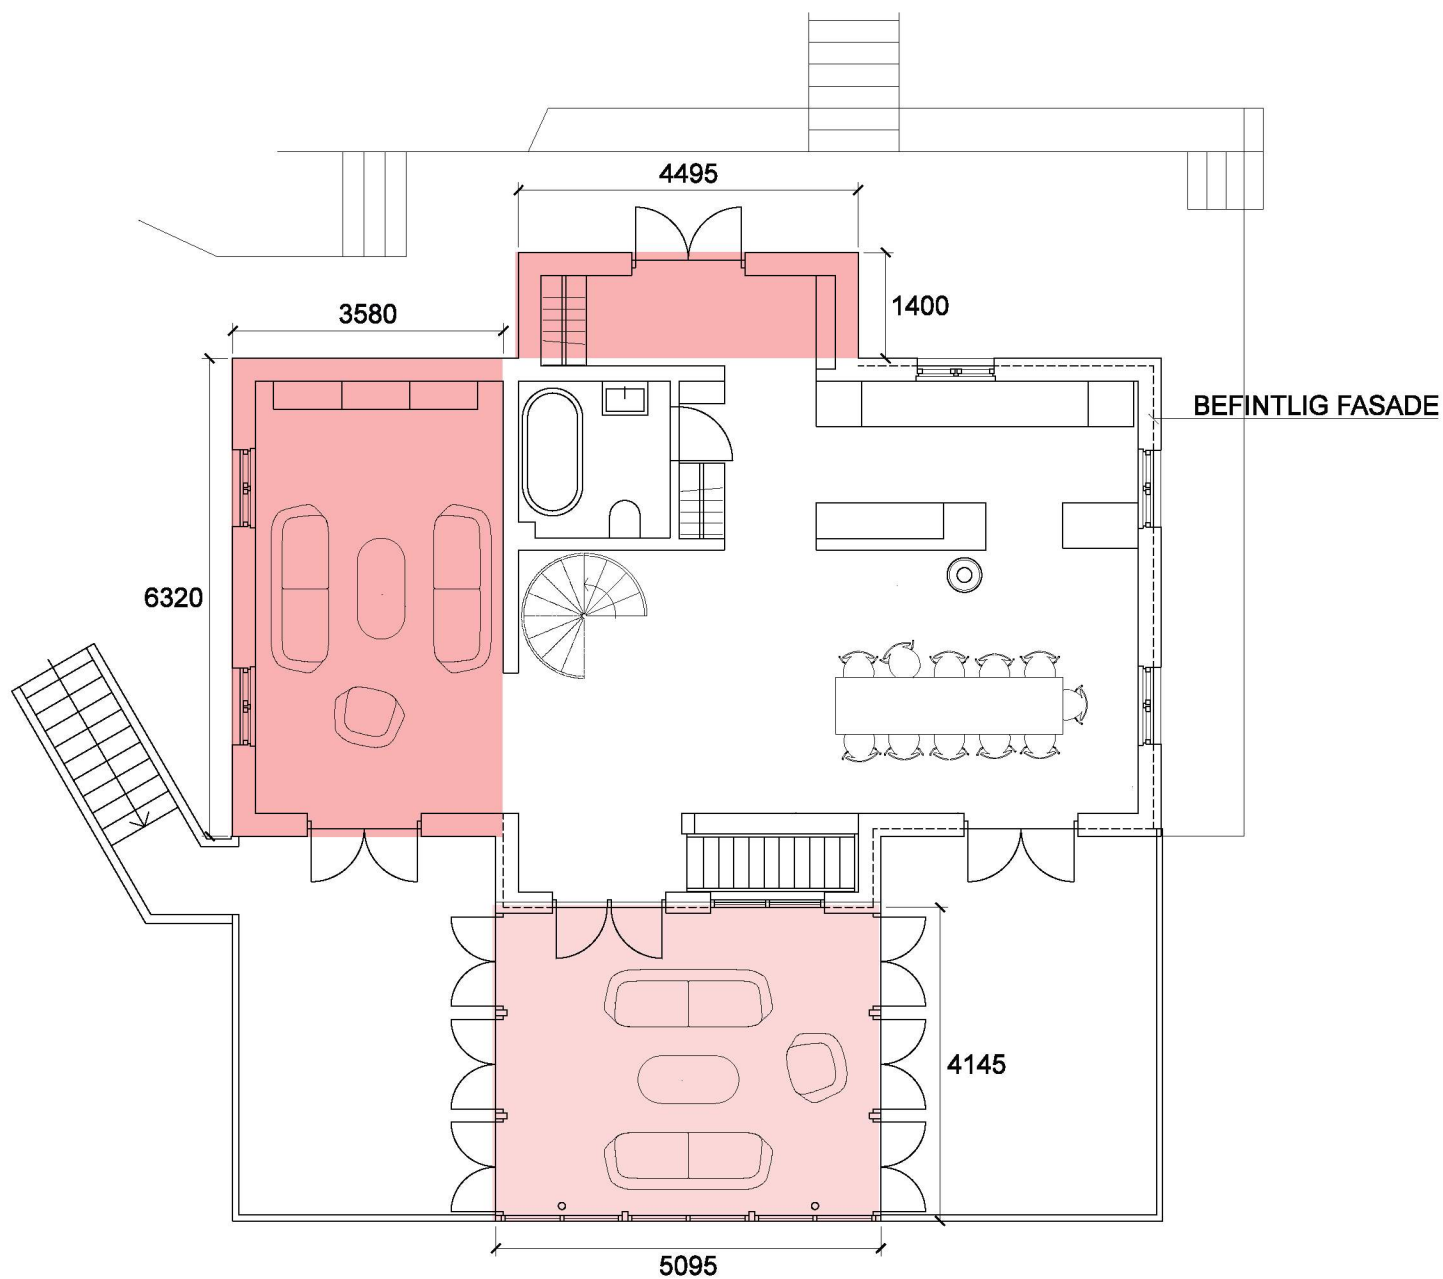

Flatøy - skisse


185 kvm + 20 kvm vinterhage

82 BRA påbygg + 20 kvm vinterhage

Plan 1 - 1:100



- ny inngang mot nord-vest med terrasse ovenpå
- bad justert, badekar satt inn, vask og do flyttet
- ny stue, utvidet 3,58m mot sør-vest
- ny uisolert vinterhage på terrassen med verande ovenpå, mot sør-øst
- tak og fasader tilleggsisoleres
- 2 nye soverom, atiljé og et toalett på plan 2

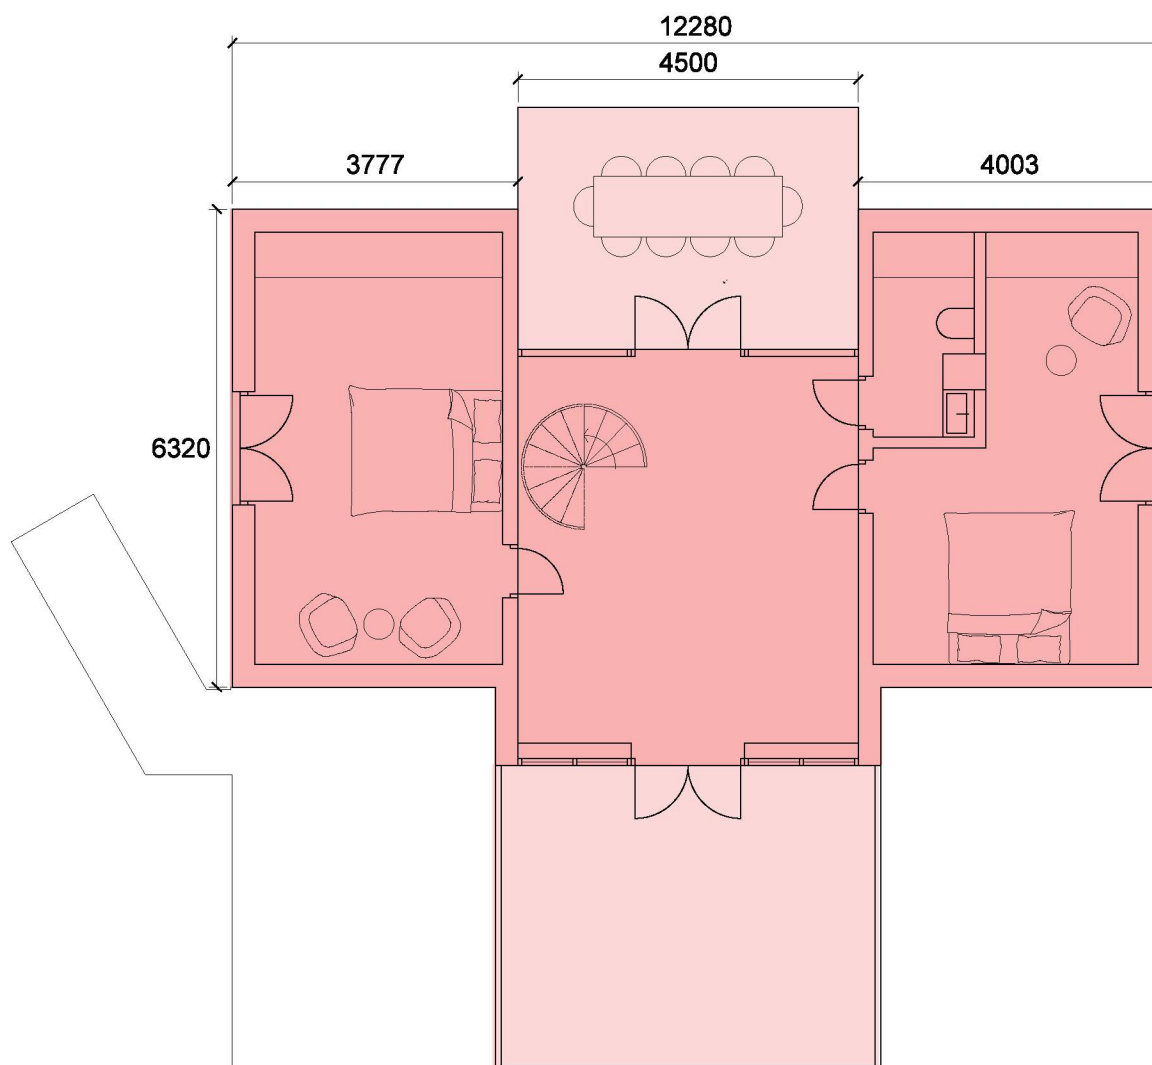

Flatøy - skisse
185 kvm + 20 kvm vinterhage

Plan 2 - 1:100



- 2 nye soverom
- atiljé
- toalett
- altan ovenpå vinterhagen mot sør-øst
- altan over entréparti mot nord-vest, uten tak over (taket følger ytterveggene)



Flatøy - skisse

Fasade sør-vest - 1:100

- gesimsen heves med 1,68m
- mønen heves med 2,24m



Flatøy - skisse

Fasade sør-øst - 1:100