


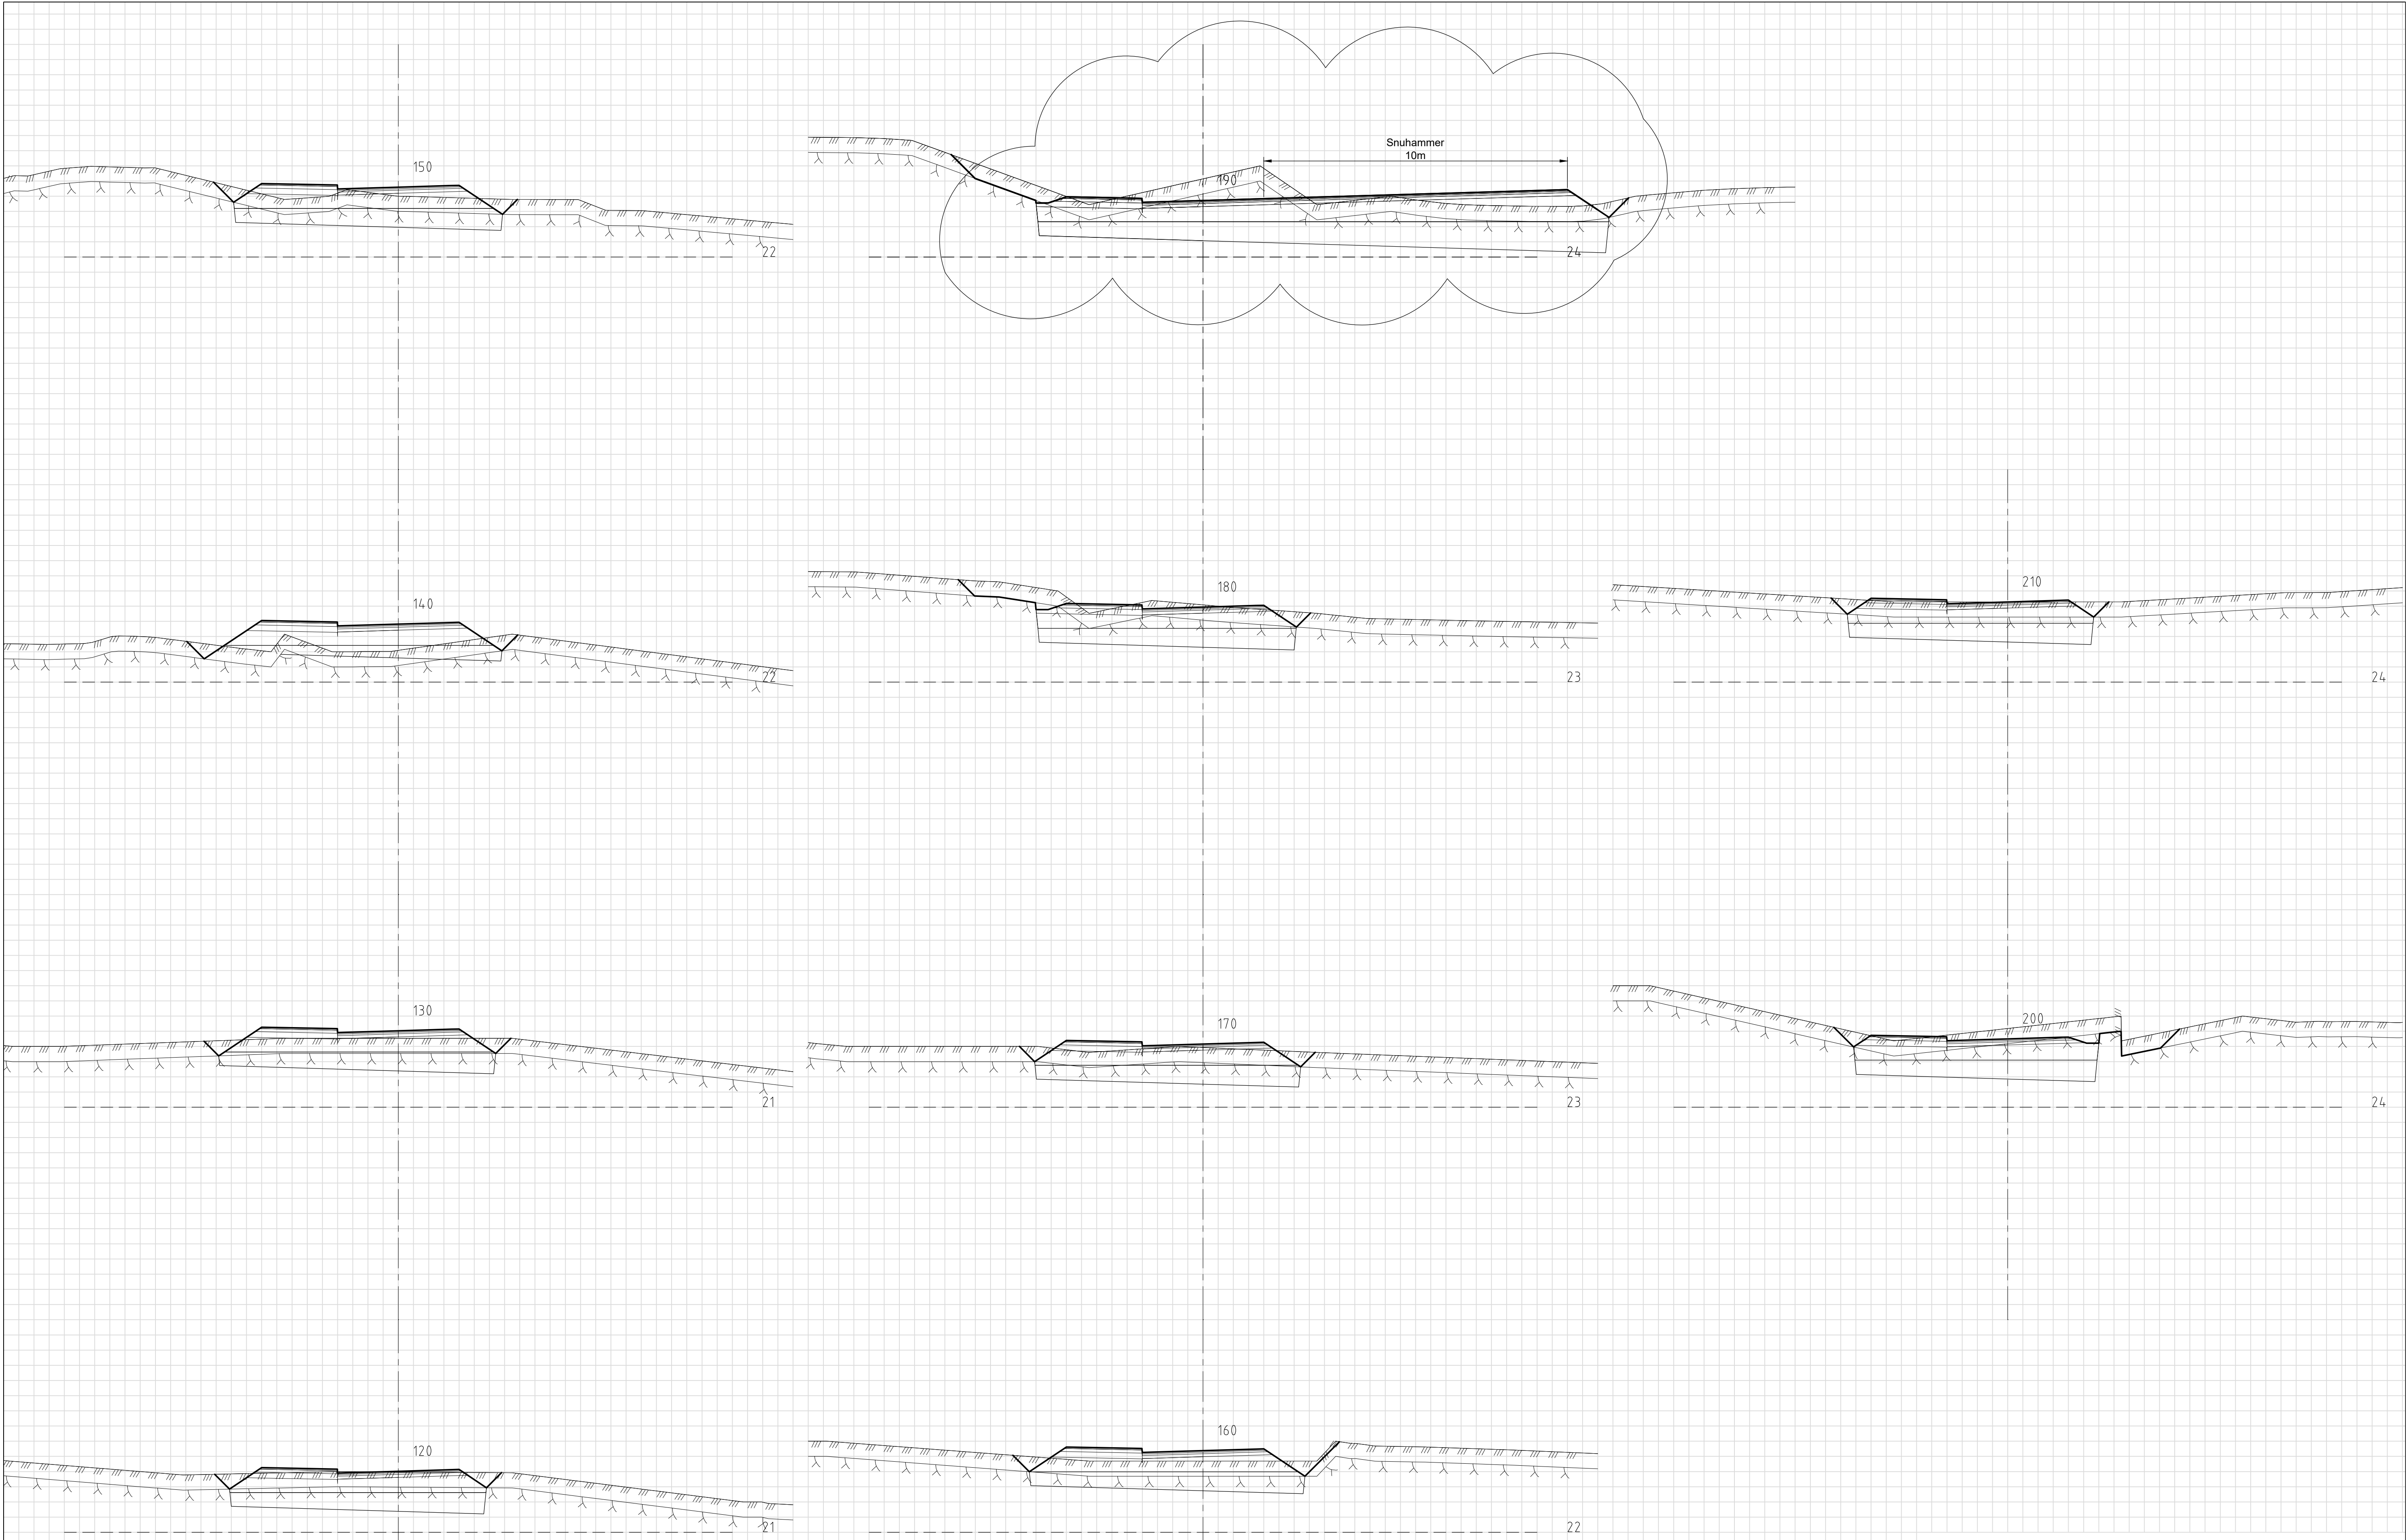

Tilbudstegning

Rev.	A	18.01.2021	ANH	Snuhammer i profil 190.
Dato			Sign.	Revisjonen gjelder
Oppdragsgiver	Langhøyane AS			
Prosjekt	Manger, Langhøyane. Byggetrinn 3. Tverrprofil veg KV17 pr. 120-210			
Tegn.	BN	Kont.	ANH	Godkj.
Dato:	27.10.2020			
Målestokk:	1:100		Format:	
Prosjekt:	20001		Rev.	
Tegningens:	U02		A	

Kanalveien 5
5068 Bergen
Tlf. 55 59 82 60
e-post: post@haugenvva.no

haugen vva