

SITUASJONSKART

Gnr/Bnr: 47/ 10

Adresse: Skurtveitvegen 8

Eigar/søkar: Strømmen/Ommeland

Kvalitet : FKB-B

MELAND KOMMUNE
Kommunalavd. natur, næring
og tekniske tenester

Målestokk: 1:1000

Dato: 16.12.2010

Gjeldande plan : Kommuneplan

Planformål : Bustader

Vår referanse: Agv

Sign.

J.nr.

Ark.

Saksid.

11 JAN. 2011

11/492

47/10

Saksh.

11/111-1



MELAND
KOMMUNE



Gjerde

Usikker eigedomsgrænse


Målt eigedomsgrænse



Bolighus



Andre bygg

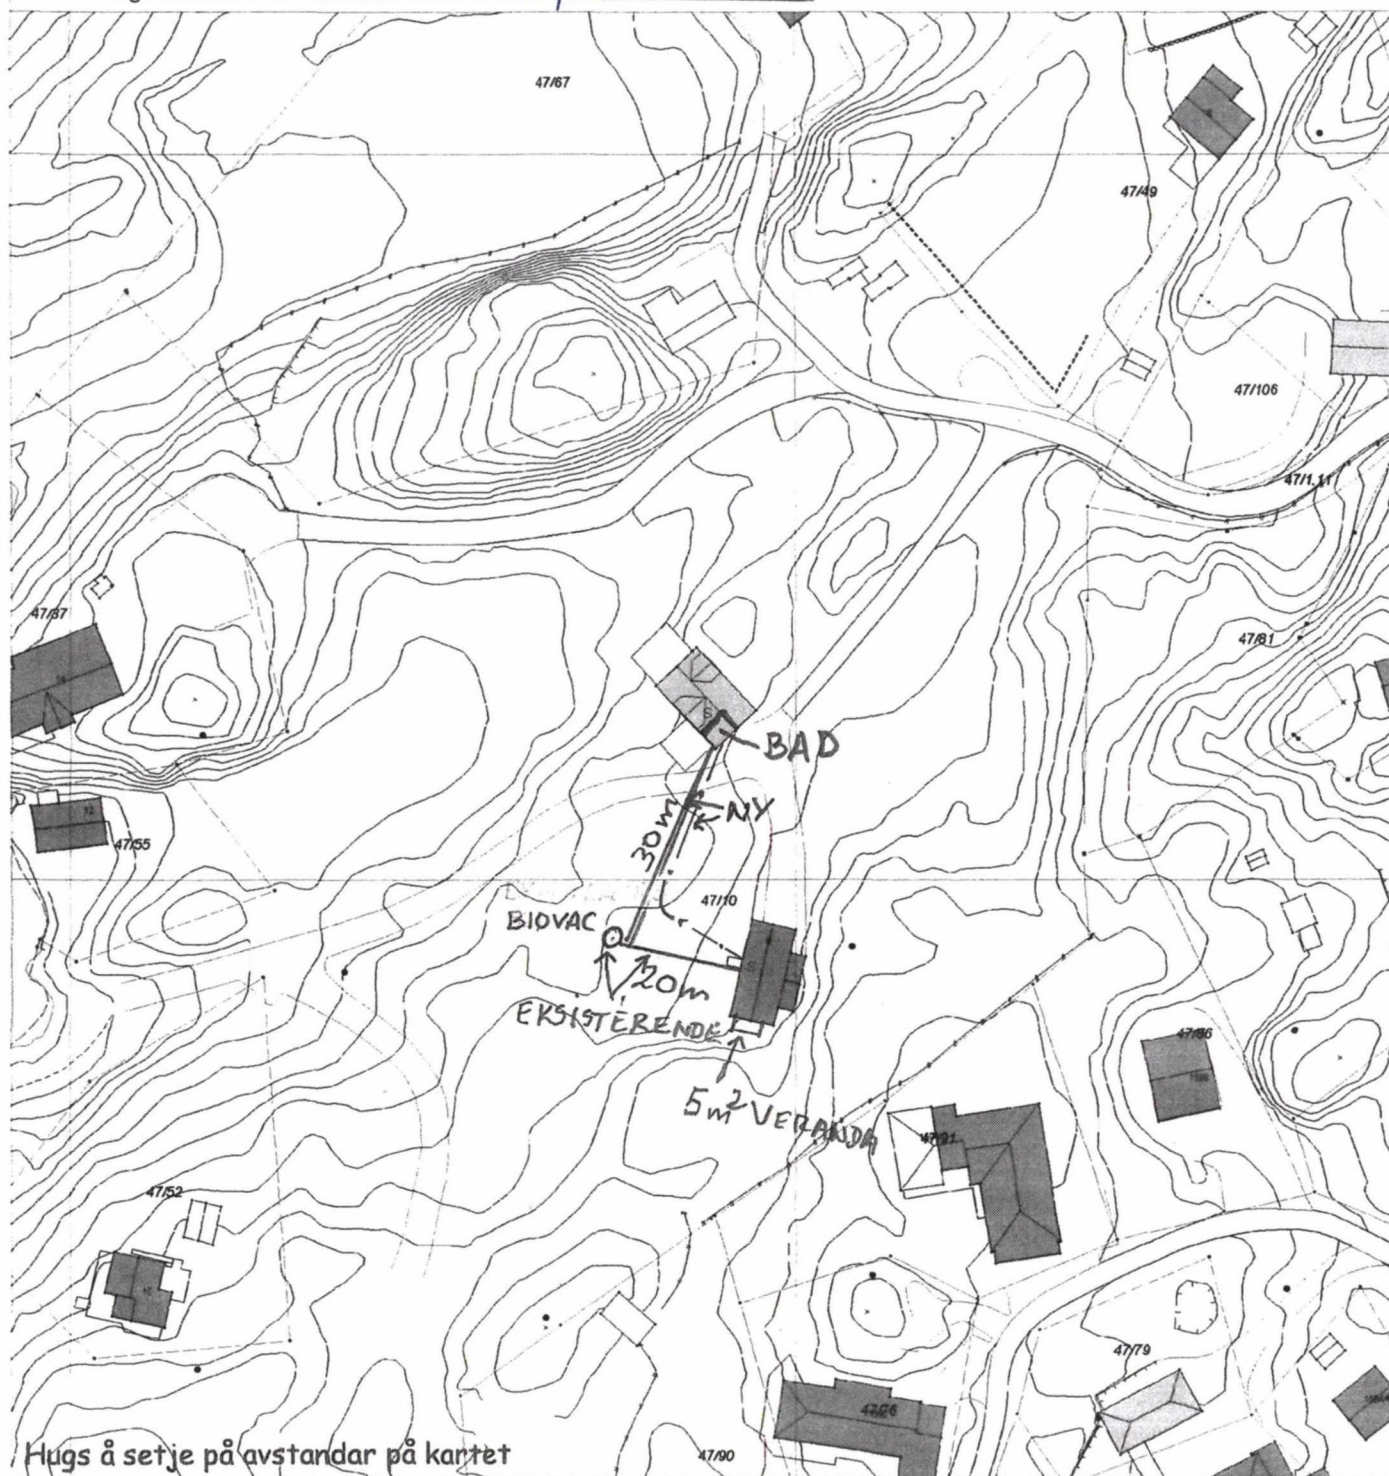

Hugs å setje på avstandar på kartet

SITUASJONSPLAN



Tiltak

Underskrift Situasjonsplan

Dato