

SITUASJONSKART

MELAND
KOMMUNE

Gnr/Bnr: 16/3
Adresse:
Eigar/søkar: Vegard Meland

Kvalitet : FKB-B

Målestokk: 1:1000
Dato: 29.03.2019

Gjeldande plan : Kommuneplan
Planformål : LNF

Vår referanse: PAS



Gjerde
Usikker eigedomsgrense
Målt eigedomsgrense




Bolighus



Andre bygg

Sign.

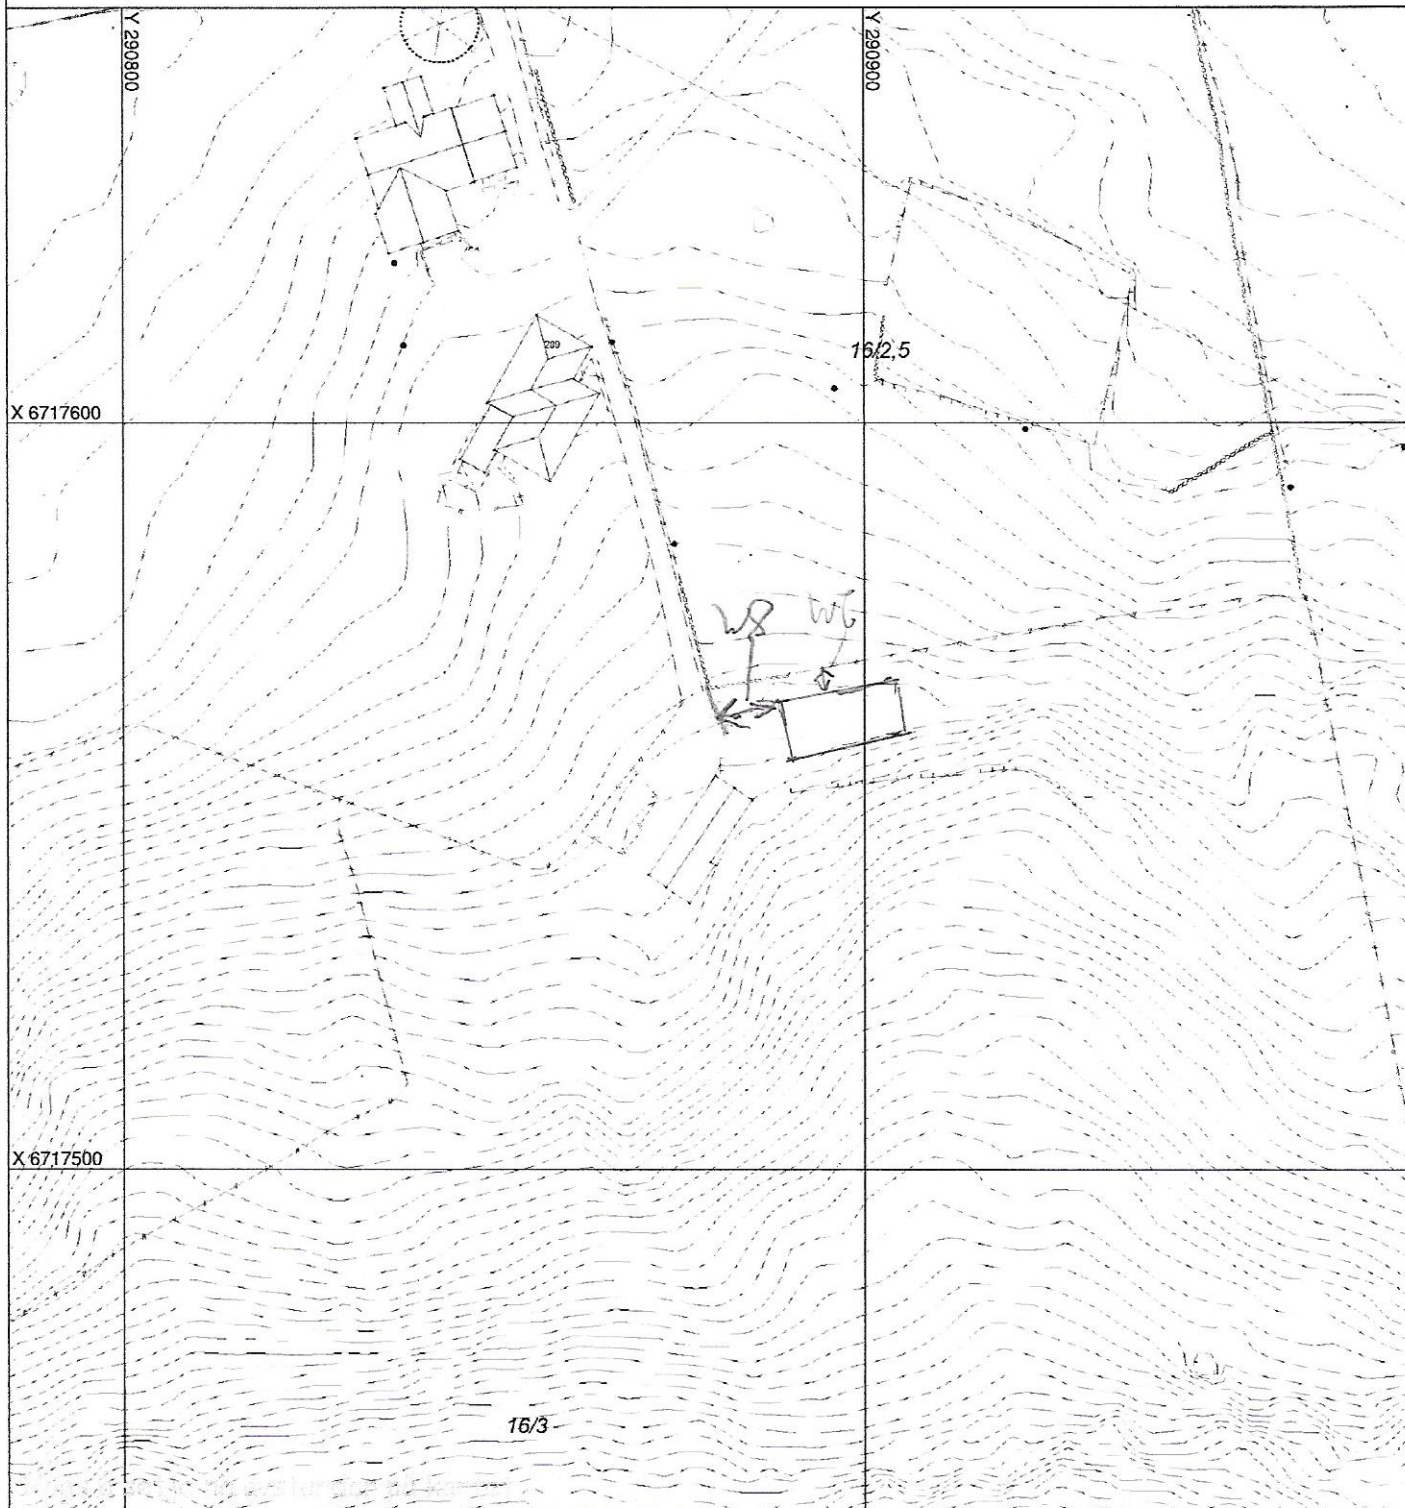

SITUASJONSPLAN



Tiltak

Underskrift Situasjonsplan

Dato