


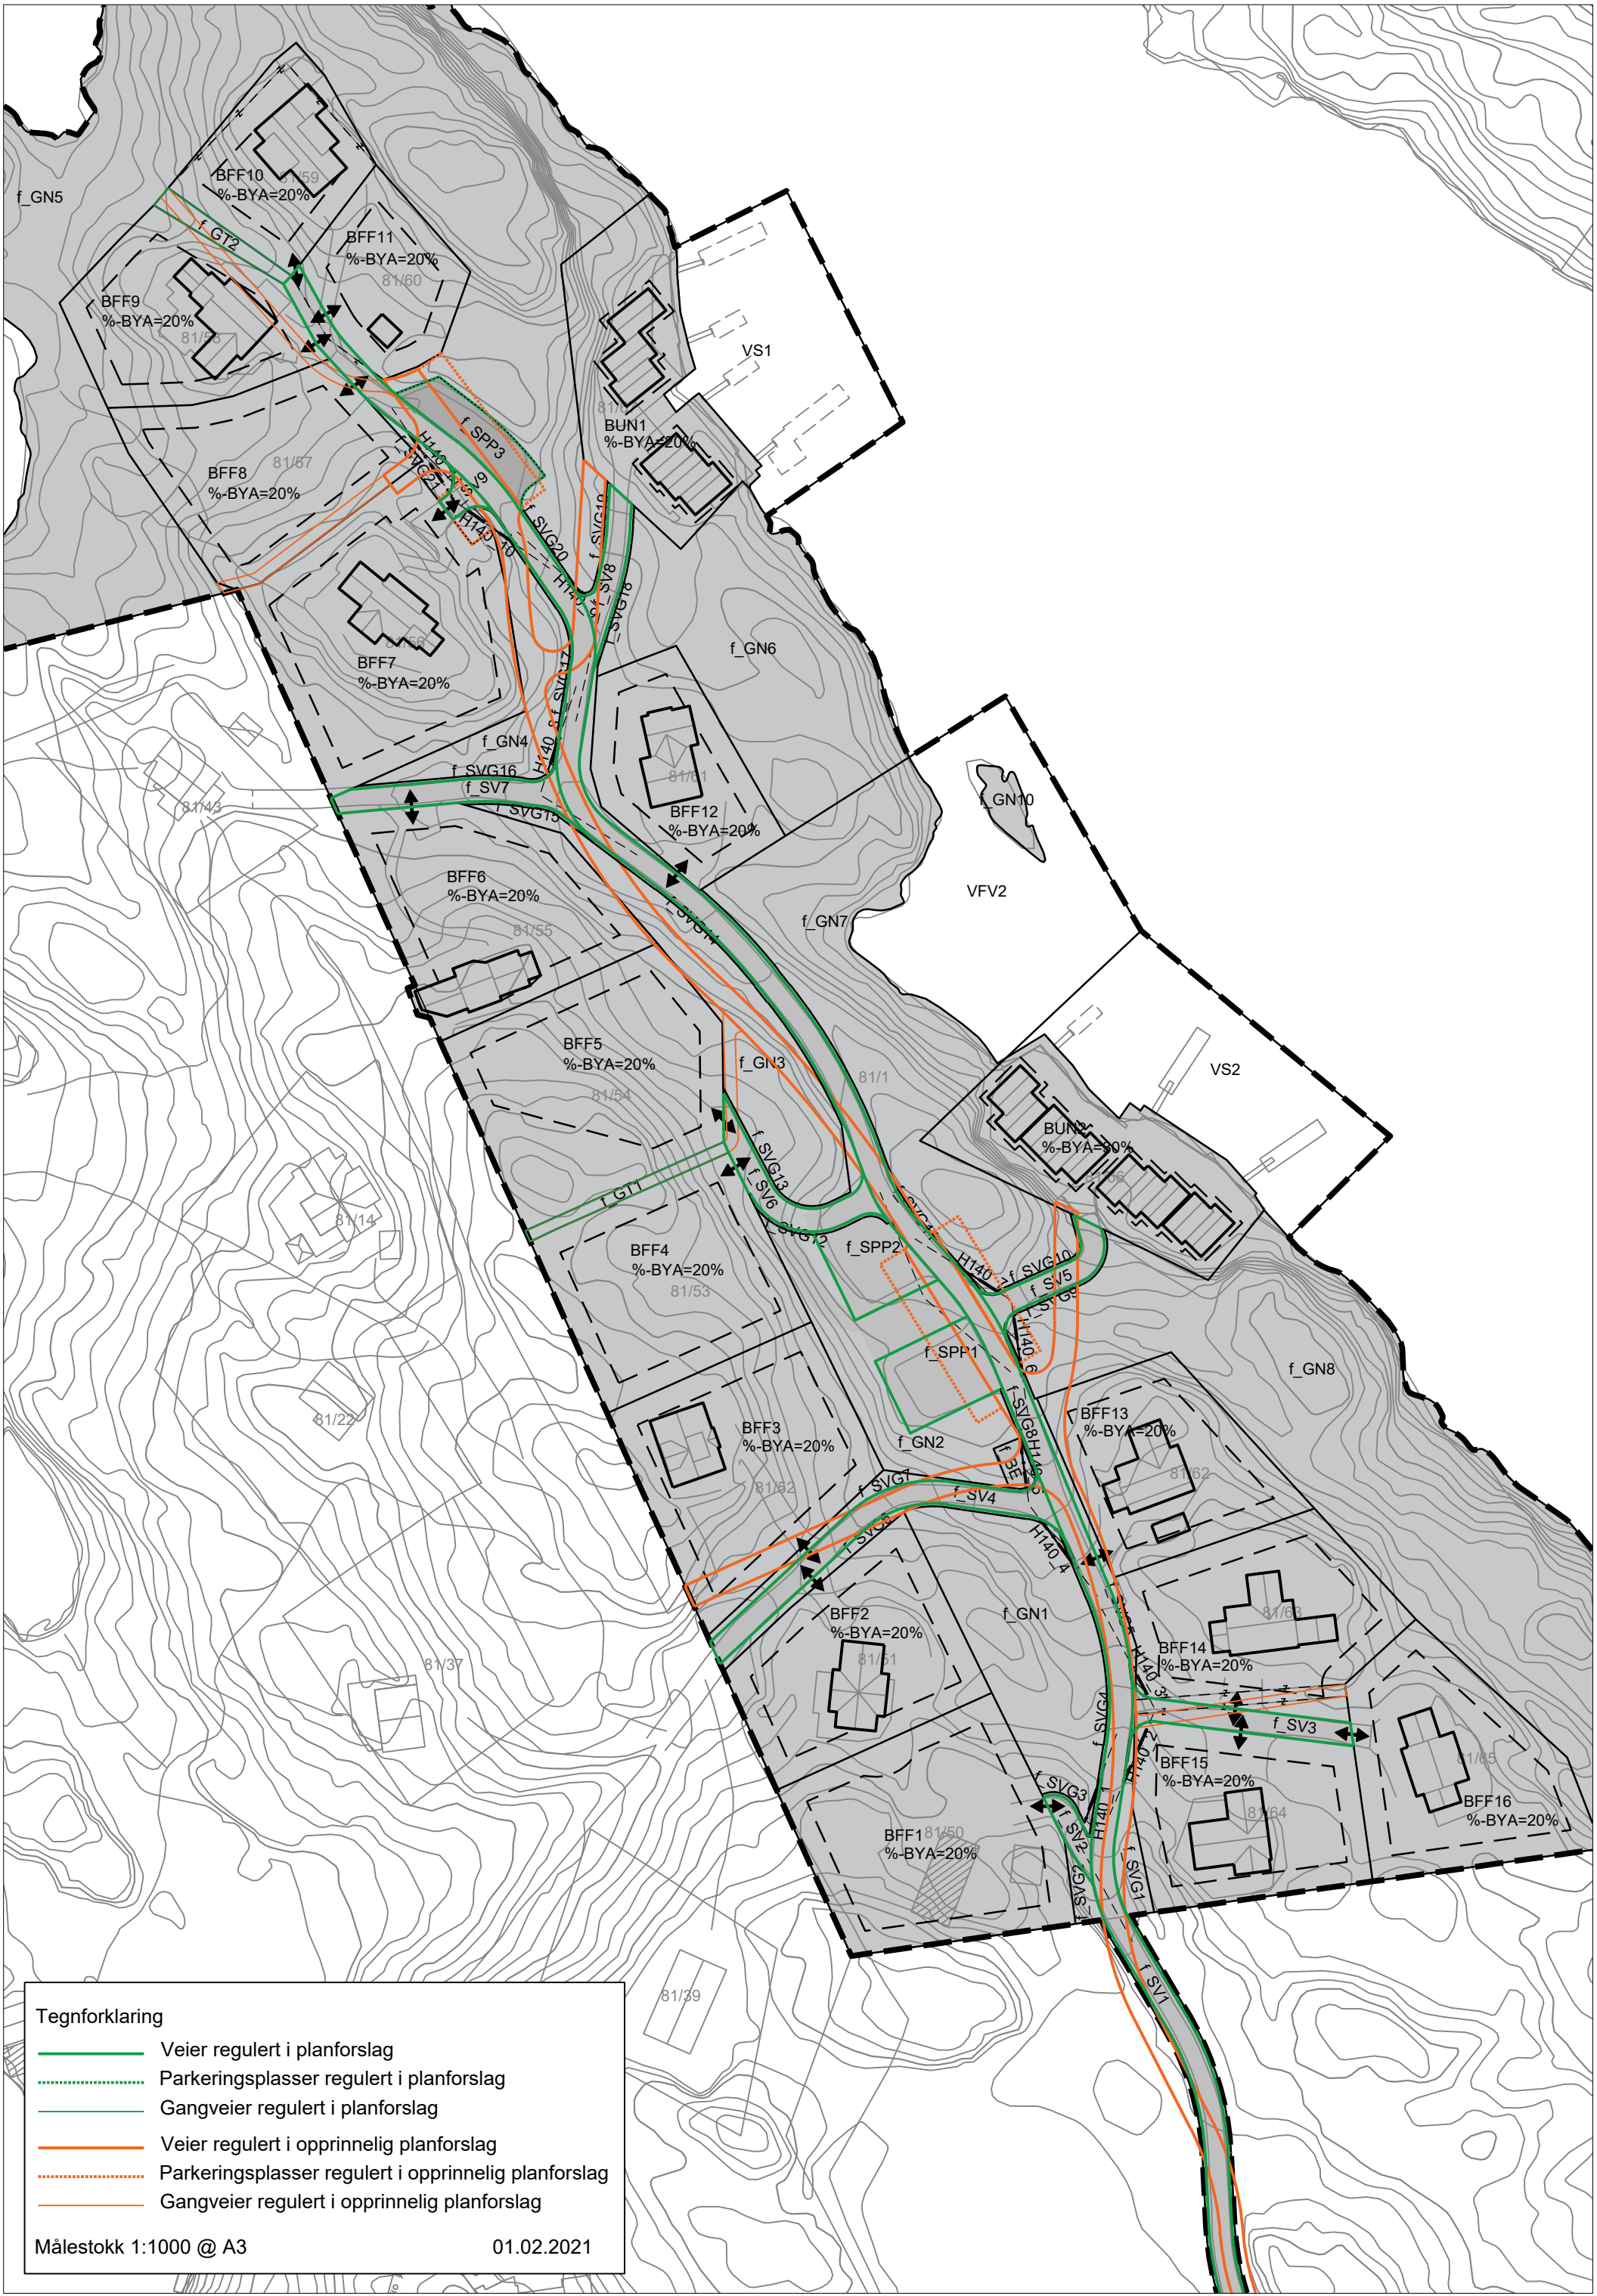

Tegnforklaring

- Veier regulert i planforslag
- Parkeringsplasser regulert i planforslag
- Gangveier regulert i planforslag
- Veier regulert i opprinnelig planforslag
- Parkeringsplasser regulert i opprinnelig planforslag
- Gangveier regulert i opprinnelig planforslag

Målestokk 1:1000 @ A3

01.02.2021