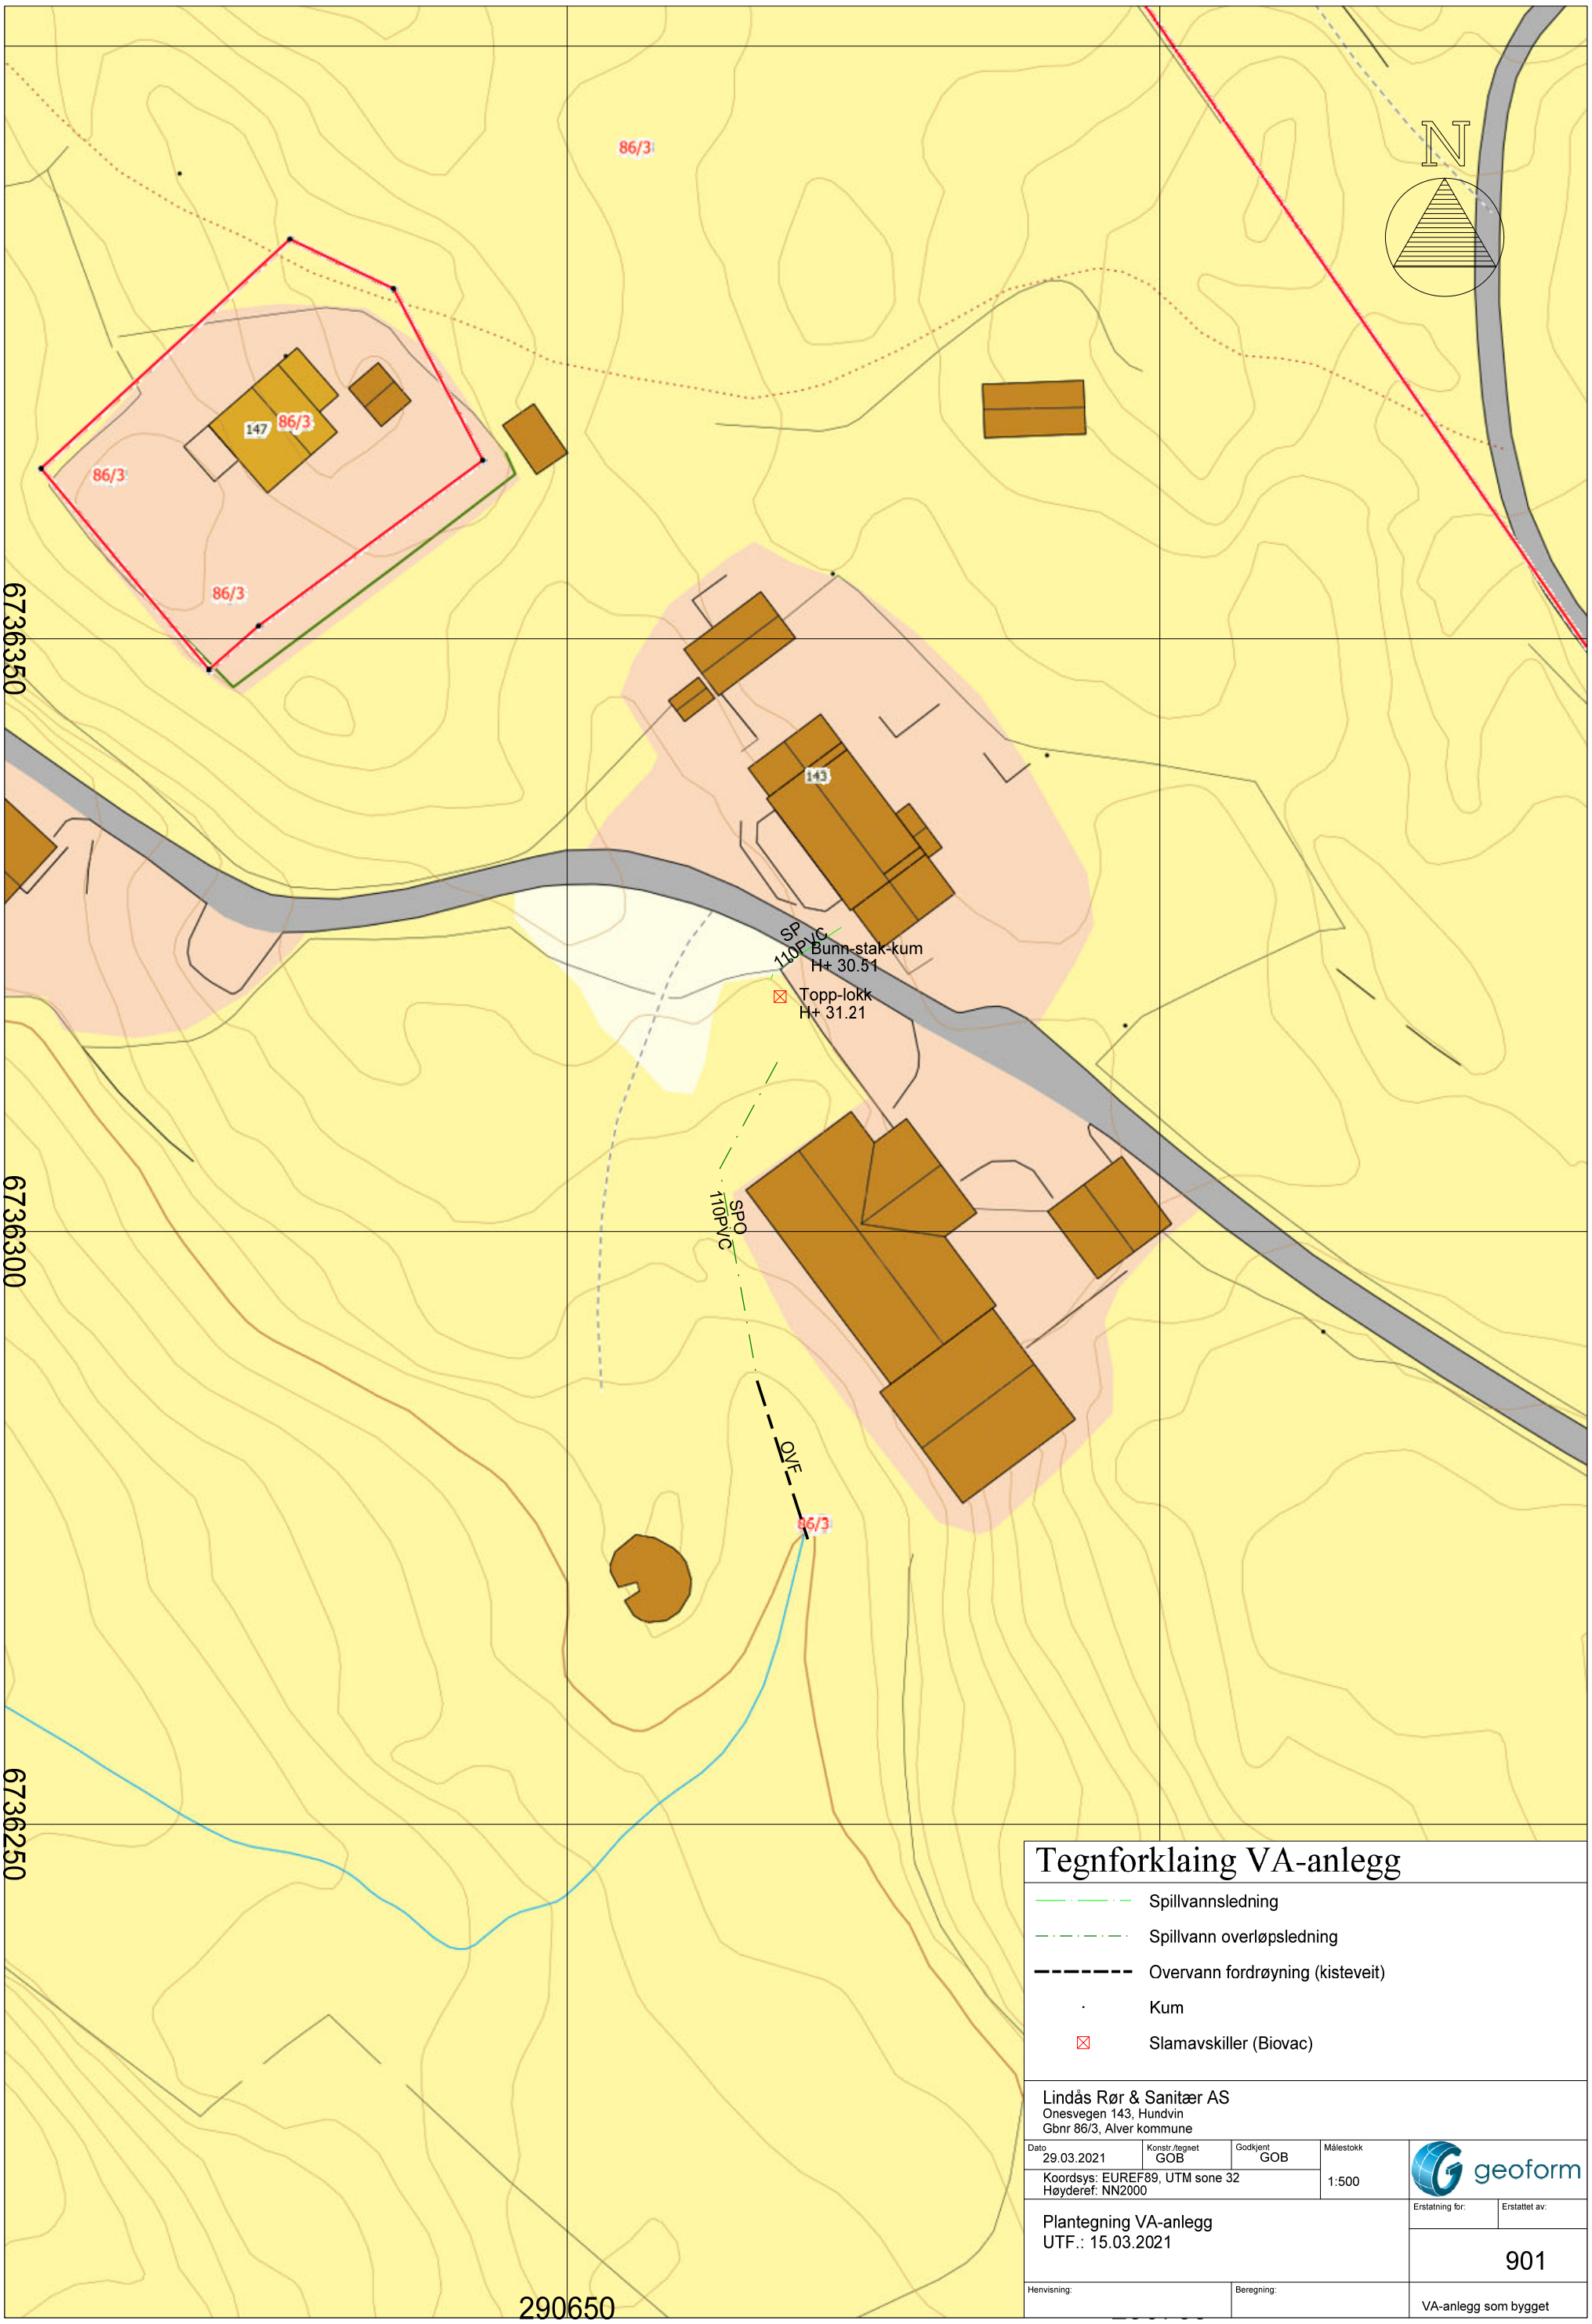
N
86/3
147
86/3
86/3
86/3
143
SP
110PVC
Bunn-stak-kum
H+ 30.51
Topp-lokk
H+ 31.21
SPO
110PVC
OVF
86/3
6736350
6736300
6736250
290650
Tegnforklaing VA-anlegg
Spillvannsledning
Spillvann overløpsledning
Overvann fordrøyning (kisteveit)
Kum
Slamavskiller (Biovac)
Lindås Rør & Sanitær AS
Onesvegen 143, Hundvin
Gbnr 86/3, Alver kommune
Dato
29.03.2021
Konstr./tegnet
GOB
Godkjent
GOB
Målestokk
1:500
Koordsys: EUREF89, UTM sone 32
Høyderef: NN2000
geoform
Plantegning VA-anlegg
UTF.: 15.03.2021
Erstatning for:
Erstattet av:
901
Henvisning:
Beregning:
VA-anlegg som bygget