


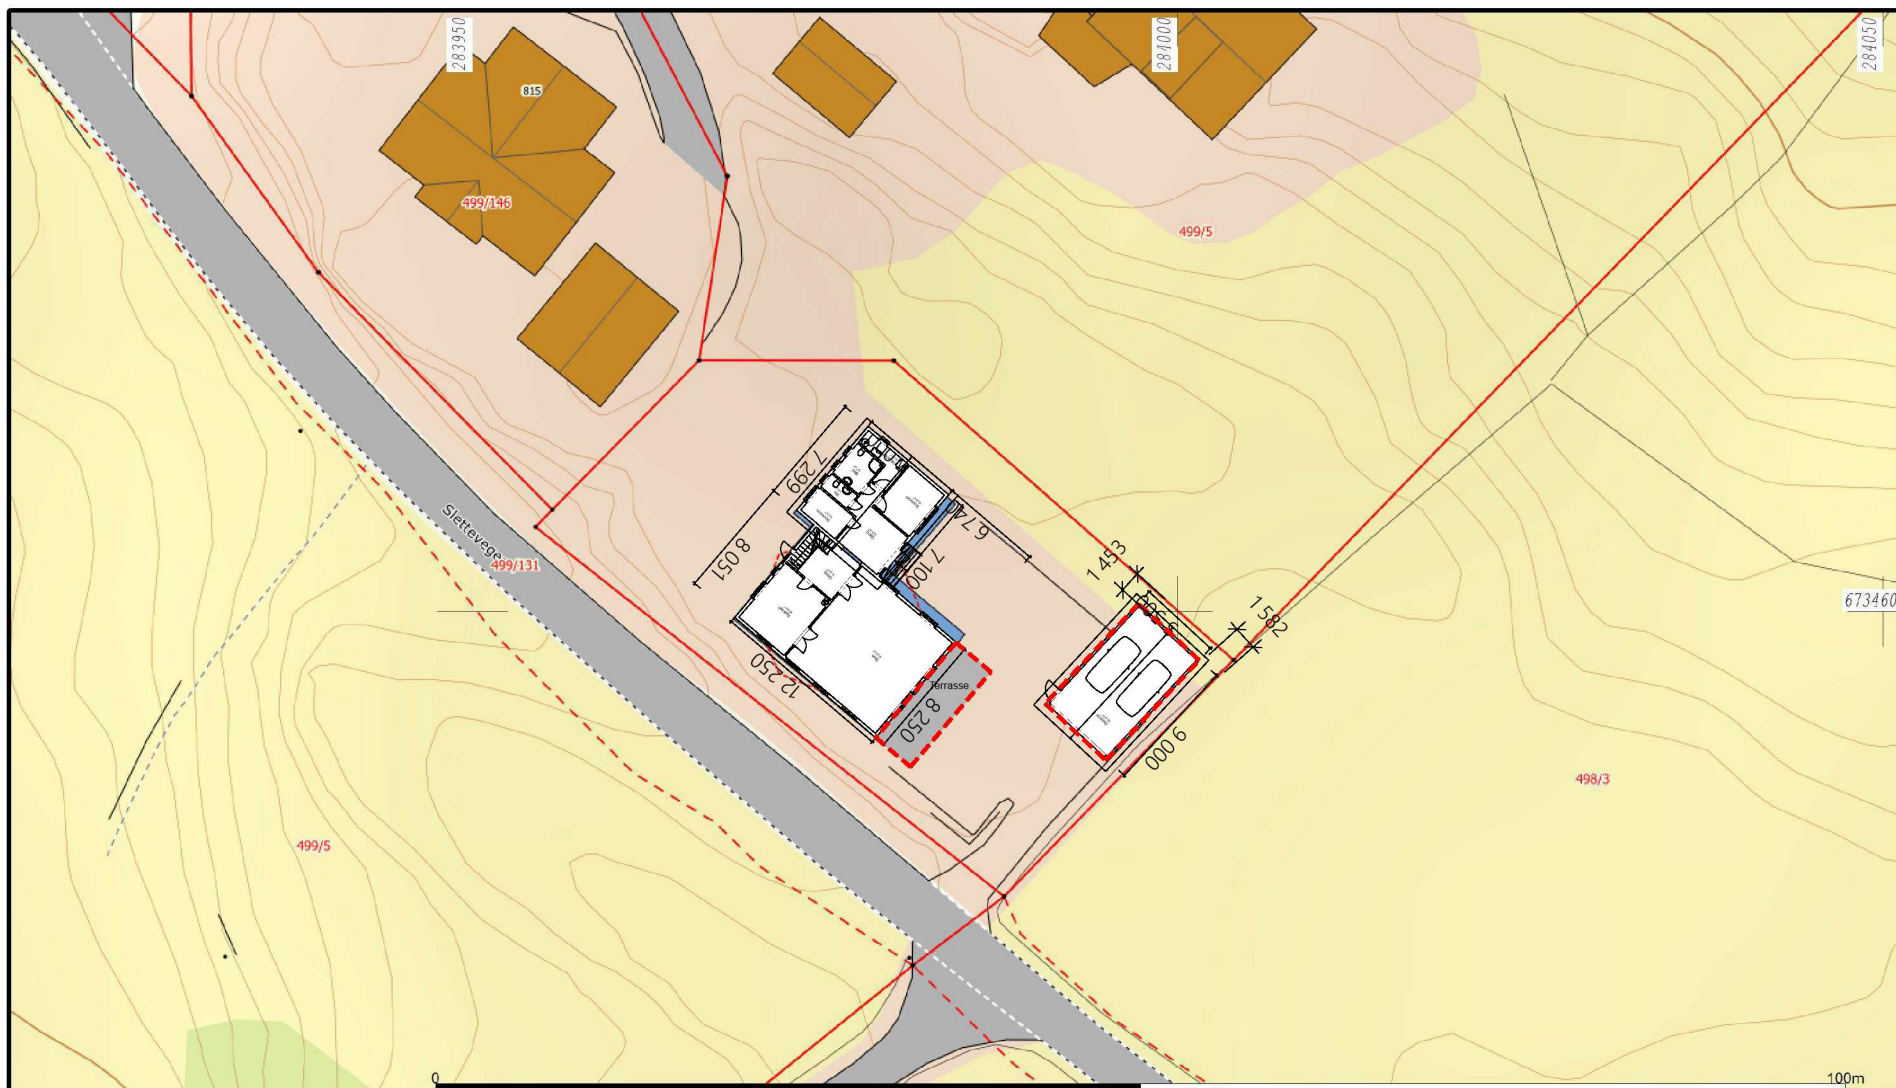

----- Nytt bya

Beliggenhet og høyder må oppfattes som orienterende.
Koordinatsystem: UTM(EUREF89) - SONE 32 (EPSG:32632)
Høydesystem: (EPSG:)



Alver kommune
Kart og Oppmåling

Dato: 2021.03.17
Sign: limo

gbnr. 499/20



Målestokk
1:500