


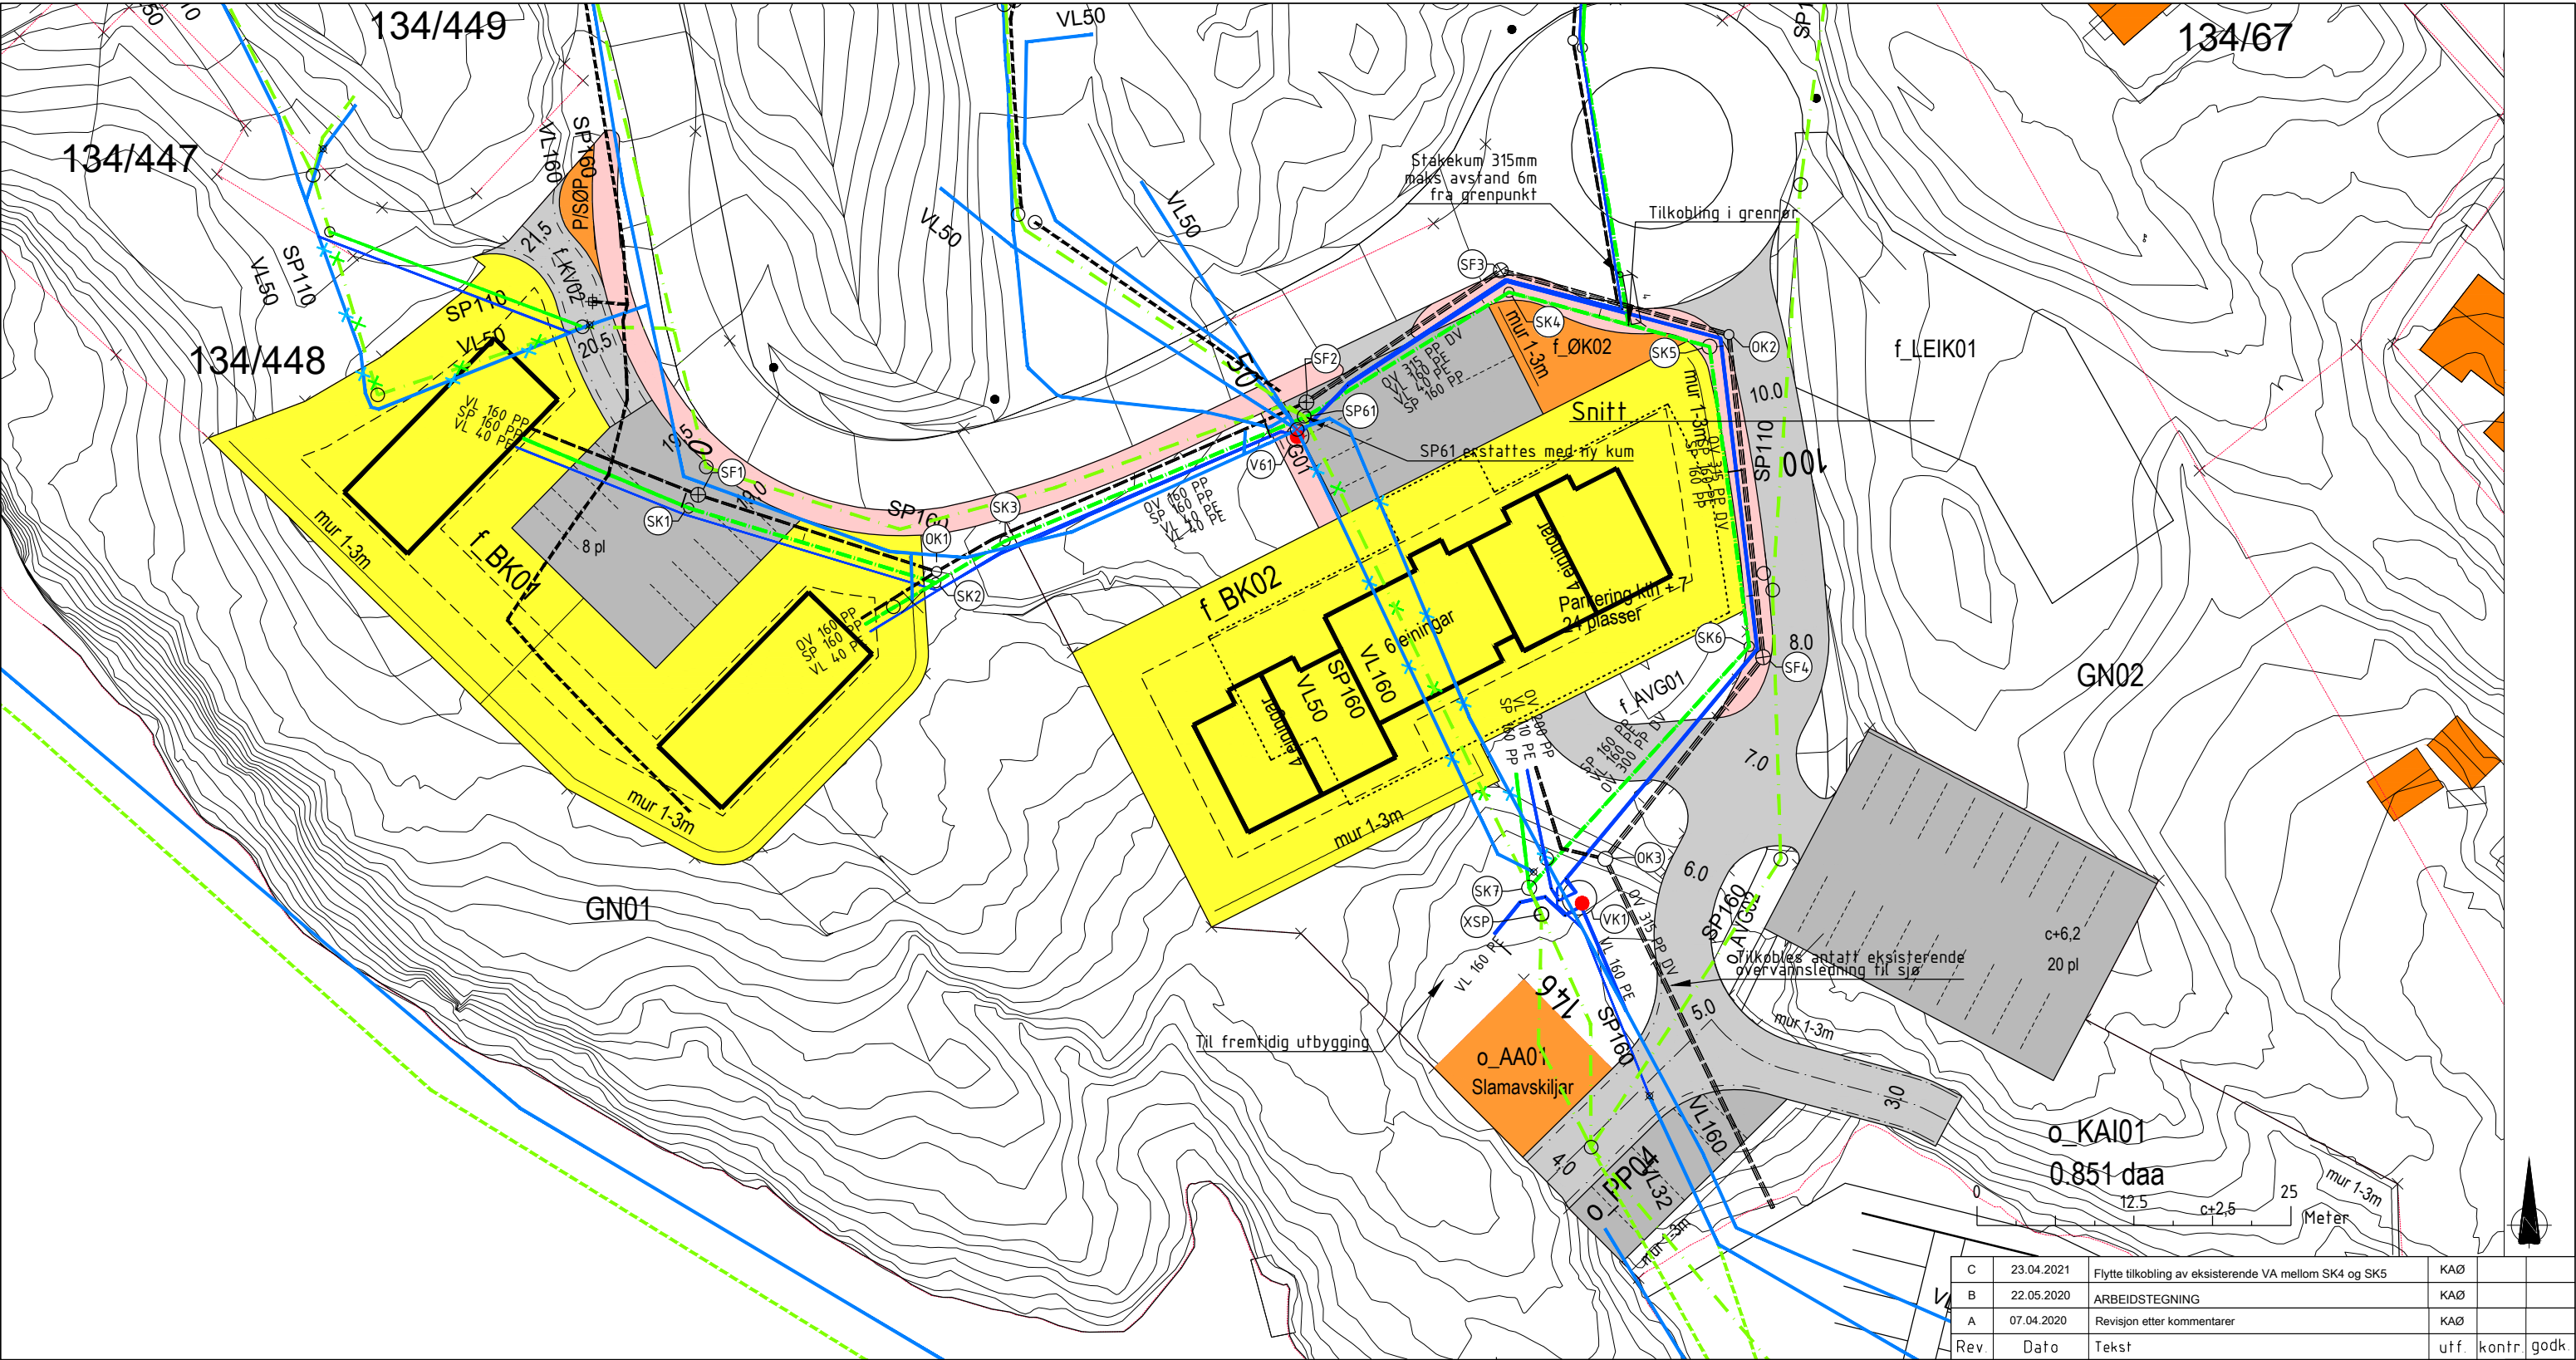

Merknad:

Under arbeid viser det seg at tilkobling i SK4 ikke er mulig siden retning på privat ledning er en annen en forutsatt. Det vil derfor kobles til kommunalt anlegg med grennrør. Det etableres stakekum 4m (maks. 6m fra grenpunkt)

Retning på VA-grøftene vil med dette ikke endres

TEGNFORKLARING:

Spillvann	PROSJEKTERT	EKSISTERENDE	UTGÅR
Overvann	—	—	—
Vann	—	—	—
Kum	○	○	○
Vannkum med brannvannsuttak	●		
Sandfang	⊗		
Eiendomsgrense	---		

C	23.04.2021	Flytte tilkobling av eksisterende VA mellom SK4 og SK5	KAØ		
B	22.05.2020	ARBEIDSTEGNING	KAØ		
A	07.04.2020	Revisjon etter kommentarer	KAØ		
Rev.	Dato	Tekst	utf.	kontr.	godk.
Boligbygg Vest AS			Format	A1	
Gnr/Bnr 134/4			Målestokk	1:250 m	
Hilland felt 7 - del 2			Dato	20.03.2020	
VA-Plan			Tegnet av	KAØ	
Alver kommune			Fagkontroll		
Oversiktstegning			Godkjent av		
Tegningsstatus			Arbeidstegning		
BYGGADMINISTRASJON Harald Bjørndal a.s			TEGN.NR.	H1	
			REV. NR	C	
PROSJEKTADMINISTRASJON-REGULERING-KOMMUNALTEKNISK PLANLEGGING 5640 EIKELANDSOSEN TLF 56581130 E-post: post@byggadmin.no					