

Inger Myrtvedt
Rosslandsvegen 1091
5918 FREKHAUG

Planutkast fv. 564 Fløksand - Vikebø. Tilkomst til eigedom 305/91 m. fl.



Vi viser til dialog rundt dette, både merknader til planutkastet til Alver kommune og på synfaring. I planutkastet for alternativ A2 hadde vi lagt inn ei avkøyrsla til 305/91 nord for planlagt rundkøyring. Avkøyrsla var og tenkt som tilkomst til Temyra.



Ved synfaring såg vi at det nyleg var anlagt ein ny tilkomstveg til hytta. Å ha tilkomsten så langt nord vil gi ein bratt og dårleg veg opp til hytta. På synfaringa kom det og opp ein del andre moment som vi no vurderer:

- Hytteeigarane ga signal om at vinterparkeringsplass nede ved avkøyringa til fv. 564 (f_SV6) måtte oppretthaldast. Denne avkøyringa tek store delar av eks. parkering.
- Det er eit ønskje om å få til ein støyskjerm langs fv. 564 for støyskjerming av hyttefeltet.

Ut frå dette har vi no utarbeidd eit utkast til ny tilkomst til 305/91 i frå vest. Den kan gå frå parkeringsplass som blir opparbeida aust for tilkomst til hyttefeltet, og må tilpassast den nye vegen inne hyttetomta. Vi ser da at ein kan nytte delar av denne vegen til å få til ein alternativ tilkomst til Temyra. Ved å leggje tilkomsten slik kan det vere mogleg å byggje ein ev. støyskjerm lengre ned mot rundkøyringa, slik at denne gir betre støyskjermingseffekt.

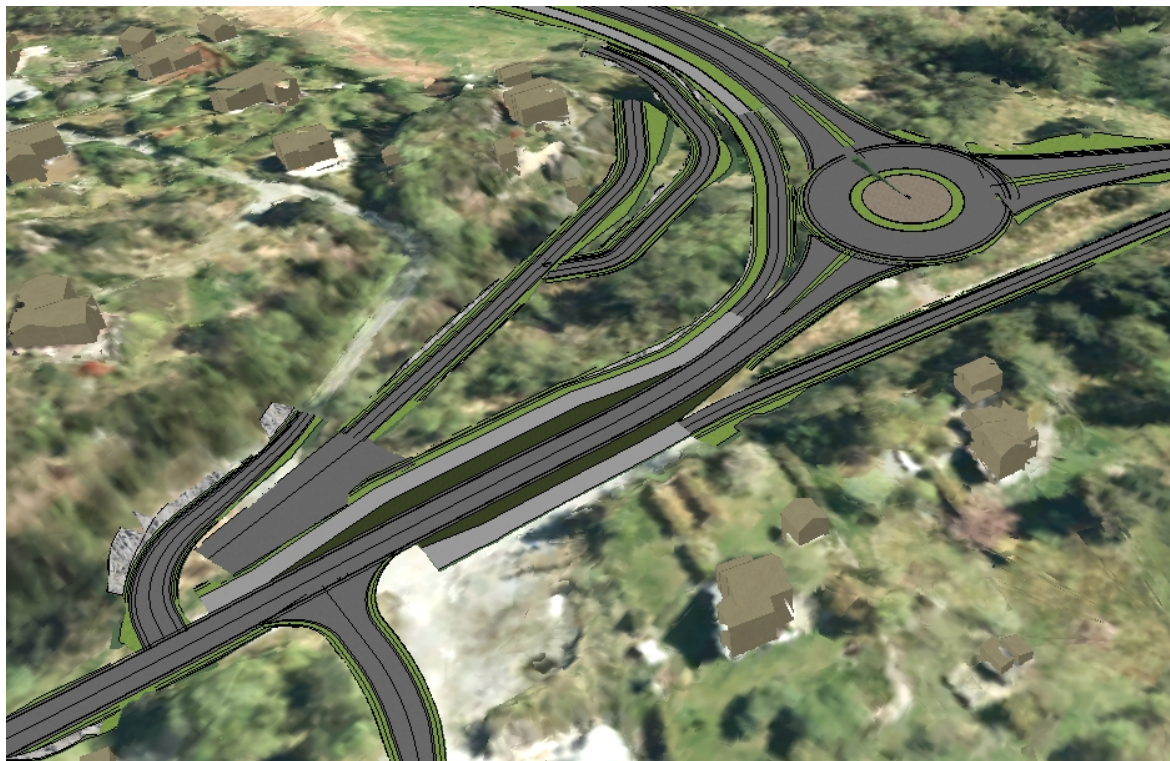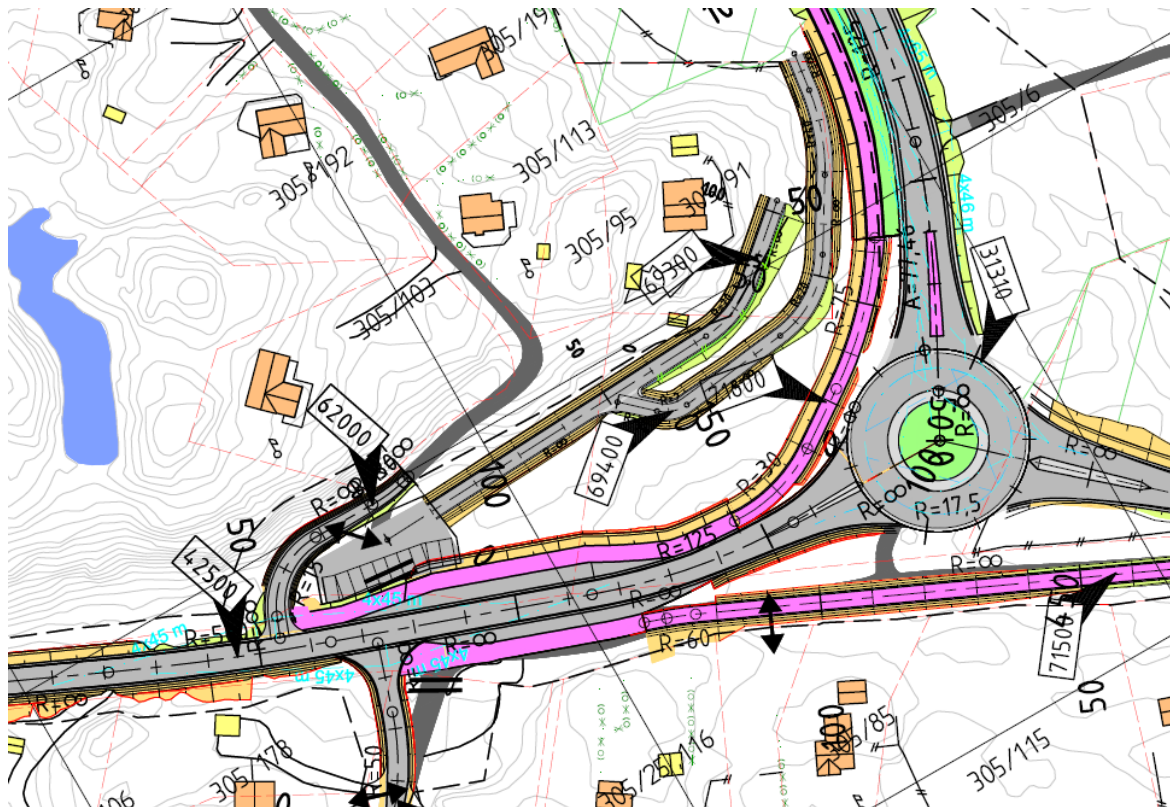

Før vi ev. reviderer plankarta i samsvar med denne løysinga ber vi o m synspunkt frå berørte grunneigarar innan 23. juni. Ta kontakt om de har spørsmål!

For ordens skuld ger vi merksam på at vi som eit ledd i handsaming i merknader og vurderer alle merknader om av av løysing i området, alternativ A1 eller alternativ A2.

Med helsing

Ingar Hals
sjefingeniør

Brevet er elektronisk godkjent og har difor inga handskriven underskrift

Mottakarliste			
Inger Myrtvedt	Rosslandsvegen 1091	5918	FREKHAU G
Terje Fløysand	Fløksand 76	5918	FREKHAU G
Frode Anfinsen	Fløksand 62	5918	Frekhaug
Helene Halland Anfinsen	Fløksand 62	5918	Frekhaug

Kopi til:
ALVER Postboks 4
KOMMUNE