

Statsforvaltaren i Vestland
Njøsavegen 2
6863 LEIKANGER

Referanser:
Dykkar:
Vår: 21/5624 - 21/48573

Saksbehandlar:
Kjartan Medaas
kjartan.medaas@alver.kommune.no

Dato:
05.07.2021

Søknad om dispensasjon frå arealformål til uttale - gbnr 110/5 Syslak

Saka gjeld søknad om dispensasjon frå arealformål LNF i kommunedelplan for Lindåsosane, Lygra og Lurefjorden (KDP) planid: 1263-200810. Og dispensasjon frå byggeforbodet i strandsona, PBL § 1-8.

Videre gjeld søknaden løyve til deling etter jordlova § 12.

Arealet som det vert søkt dispensasjon for er på om lag 100 m² og er tenkt nytta til naustetomt og skal høyra til gbnr 110/30. Gbnr 110/30 vart delt frå gbnr 110/5 26.11.2018 i samband med sal av garden. I følgje søknad om dispensasjon var meininga at gbnr 110/30 skulle ha denne naustetomta.

Gbnr 110/5 er registrert med eit areal på 1429 da i matrikkelen. Gbnr 110/30 har eit registrert areal på 894,9m².


Søknaden er nabovarsla i tråd med reglane i pbl. og det føreligg merknad frå Svein Syslak på vegne av Hilmar Syslak (gbnr 110/22). Merknaden går på at det ikkje må leggjast til rette for opparbeiding av køyreveg fram til naustetomta. Samt at parkering må vera på gbnr 110/30. Ansvarleg søkjar stadfestar at det ikkje vert lagt opp til opparbeiding av køyreveg samt at det er tenkt parkering ved bustadhuset på gbnr 110/30.

Planstatus


Arealet ligg i uregulert område sett av til LNF- formål i kommunedelplan for Lindåsosane, Lygra og Lurefjorden (KDP) planid: 1263-200810. Arealet ligg innafor byggjegrænse mot sjø.

VURDERING

Arealet registrert som skog i gardskart.

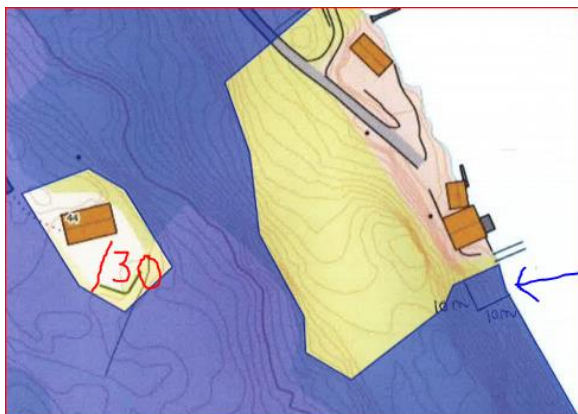

Utsnitt av situasjonsplanen

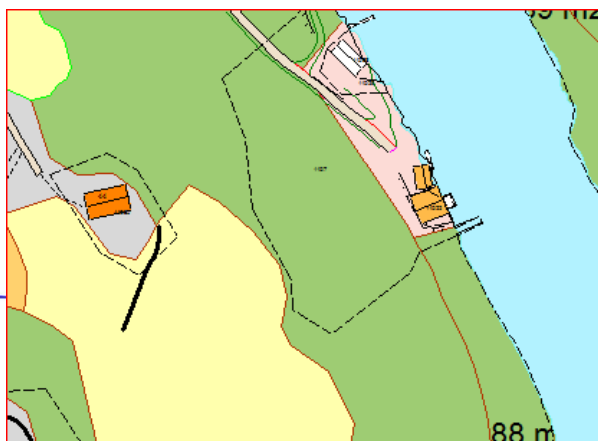

Utsnitt av gardskart

Frist

Frist for uttale er 4 veker frå oversendinga, jf. pbl. § 21-5 (3).

Med vennleg helsing
Alver kommune, Plan og byggesak

Are Frøysland Grande
Avdelingsleiar

Kjartan Medaas
avdelingsingeniør

Dette dokumentet er elektronisk godkjent og har difor ingen signatur.

Kopi til:

Godtfred Syslak
Harris Advokatfirma AS

Skornesvegen 60
Postboks 4115 Sandviken

5955
5835 LINDÅS
BERGEN

Mottakarar:

Landbruk
Statsforvaltaren i Vestland

Postboks 4
Njøsavegen 2

5906
6863 FREKHAUG
LEIKANGER