

SITUASJONSKART

Adresse: Alverflaten 250
Eigar/søkar: Gry Iren Hvidsten Takle

Kvalitet : FKB-A


Målestokk: 1:500
Dato: 17.06.2021



Gjeldande plan :
Planformål : Våningshus / Einebustad
Vår referanse: Ang

-  Gjerde
-  Usikker eigedomsgrense
-  Målt eigedomsgrense
-  Bolighus
-  Andre bygg

Sign.

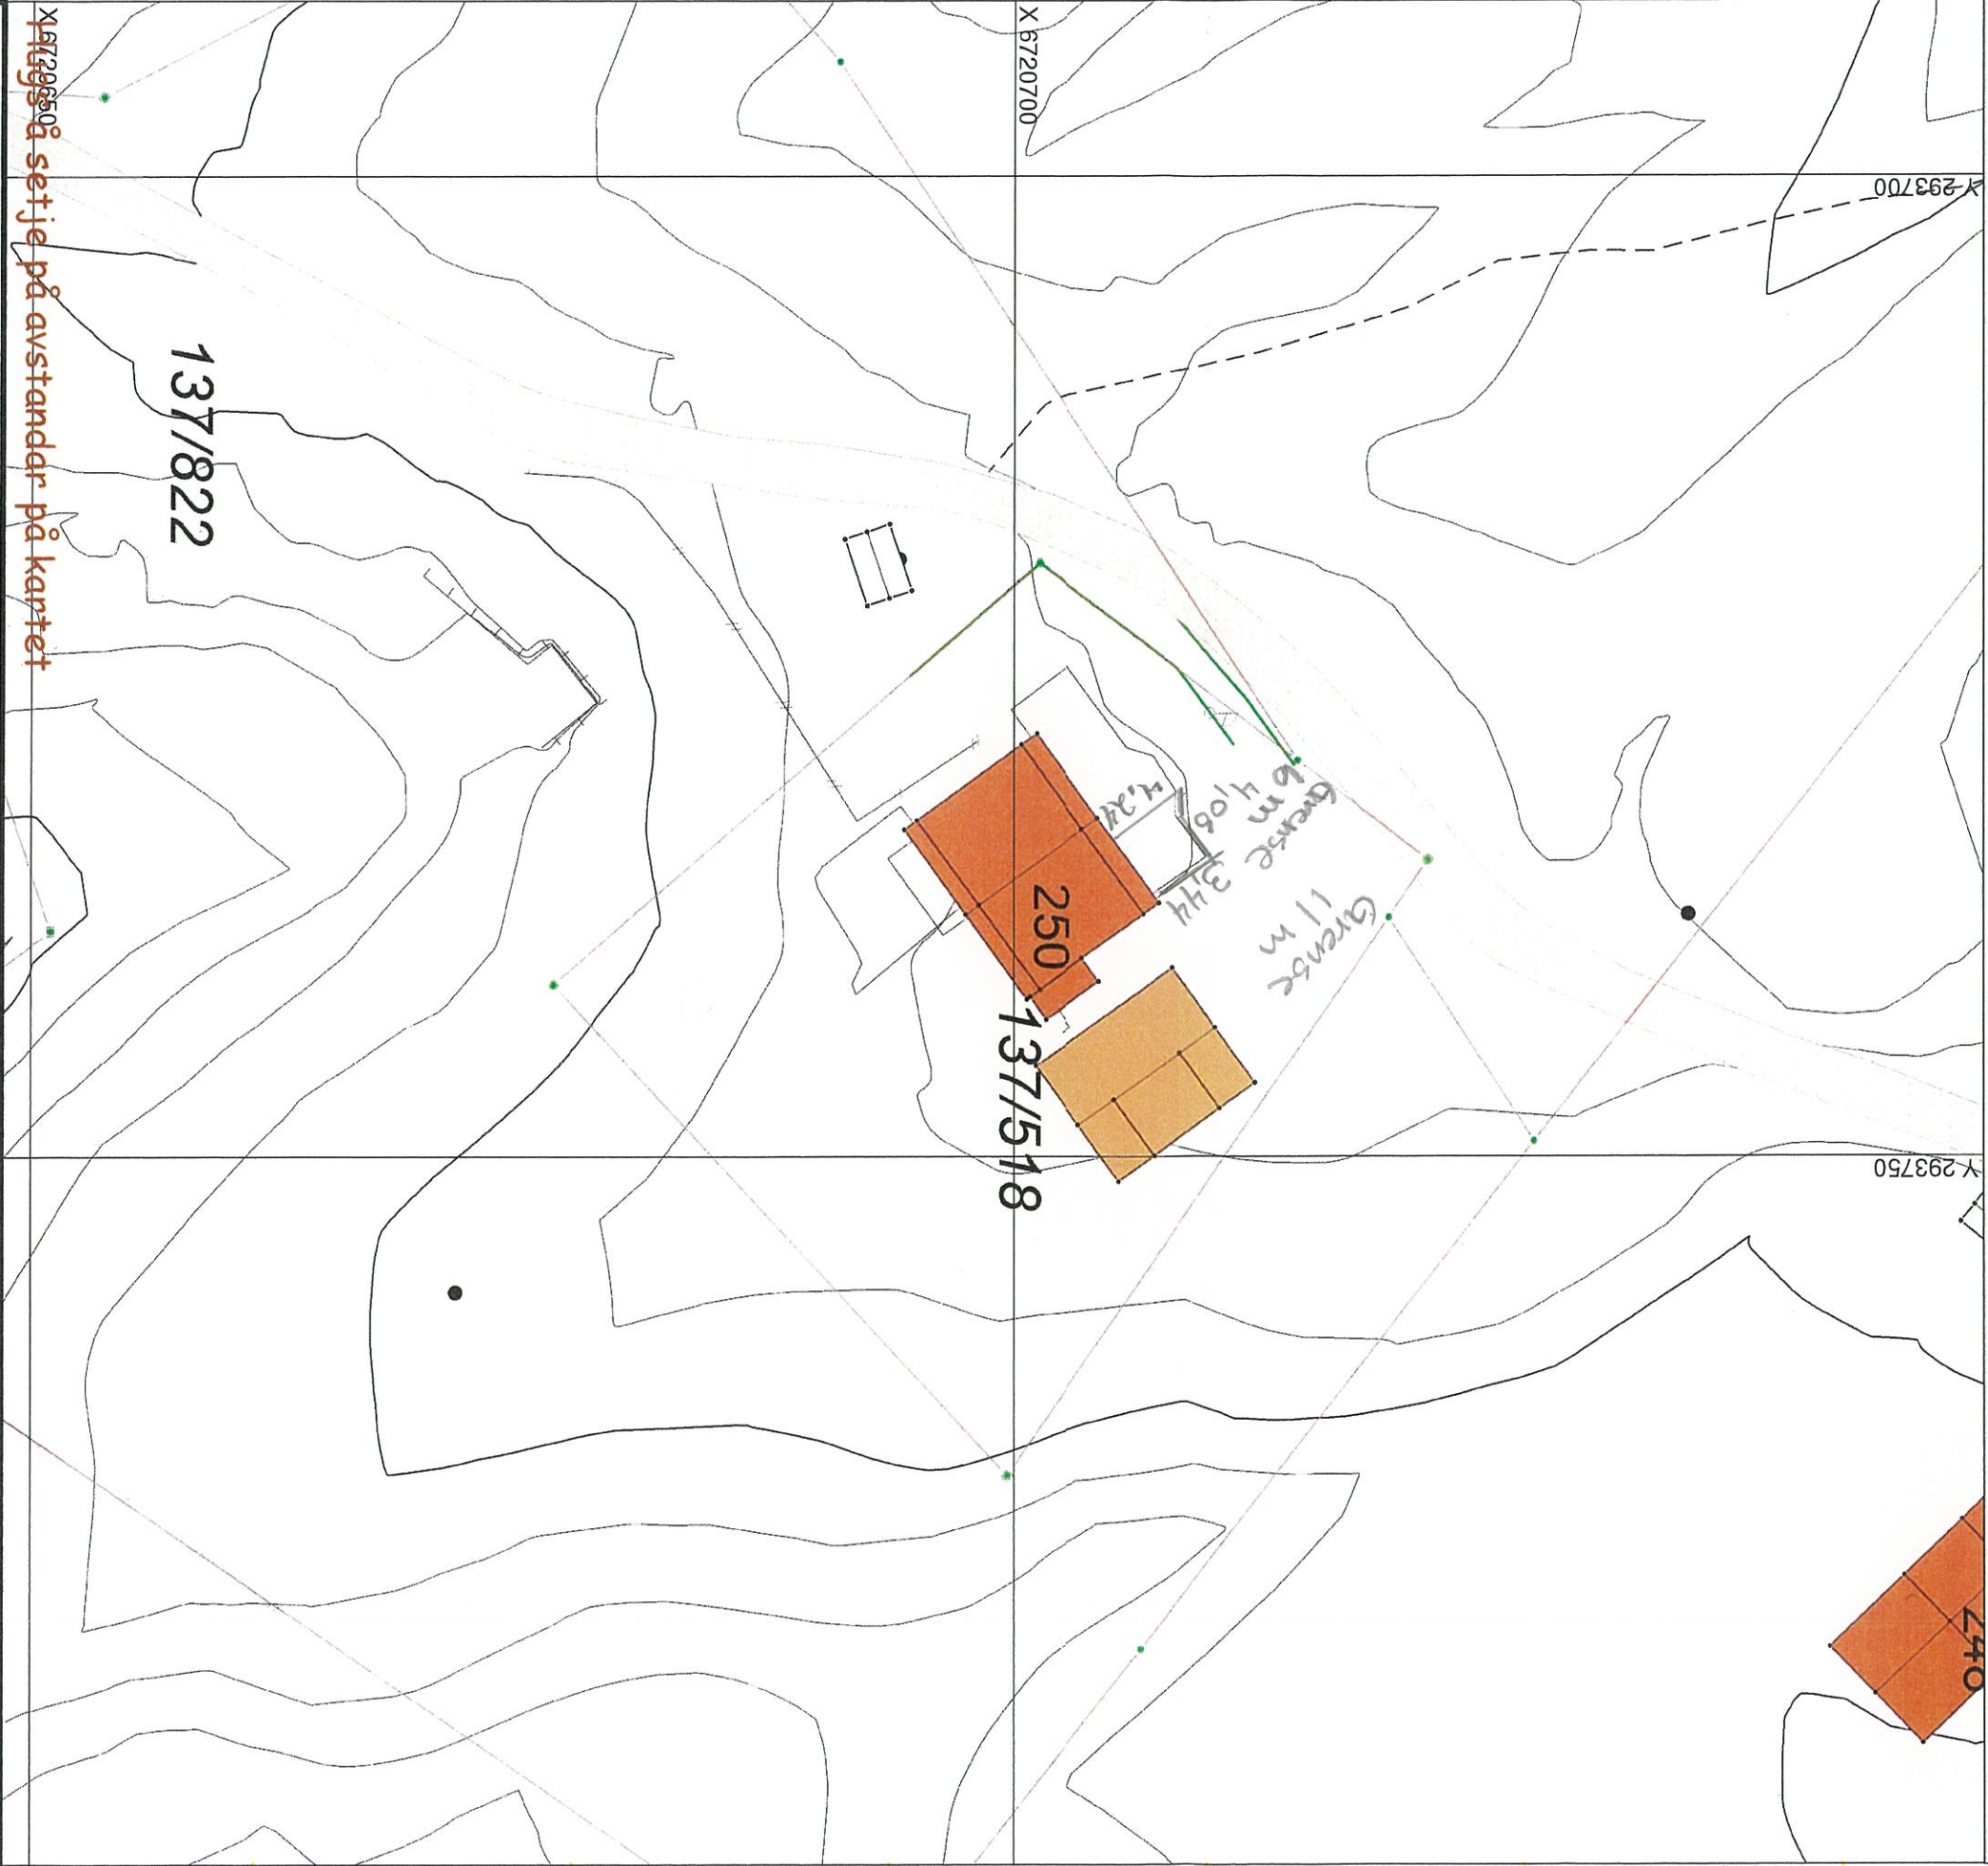

137/822


SITUASJONSPLAN




Tiltak

Underskrift Situasjonsplan

Dato

gbnr 137/518

14 meter
til greense

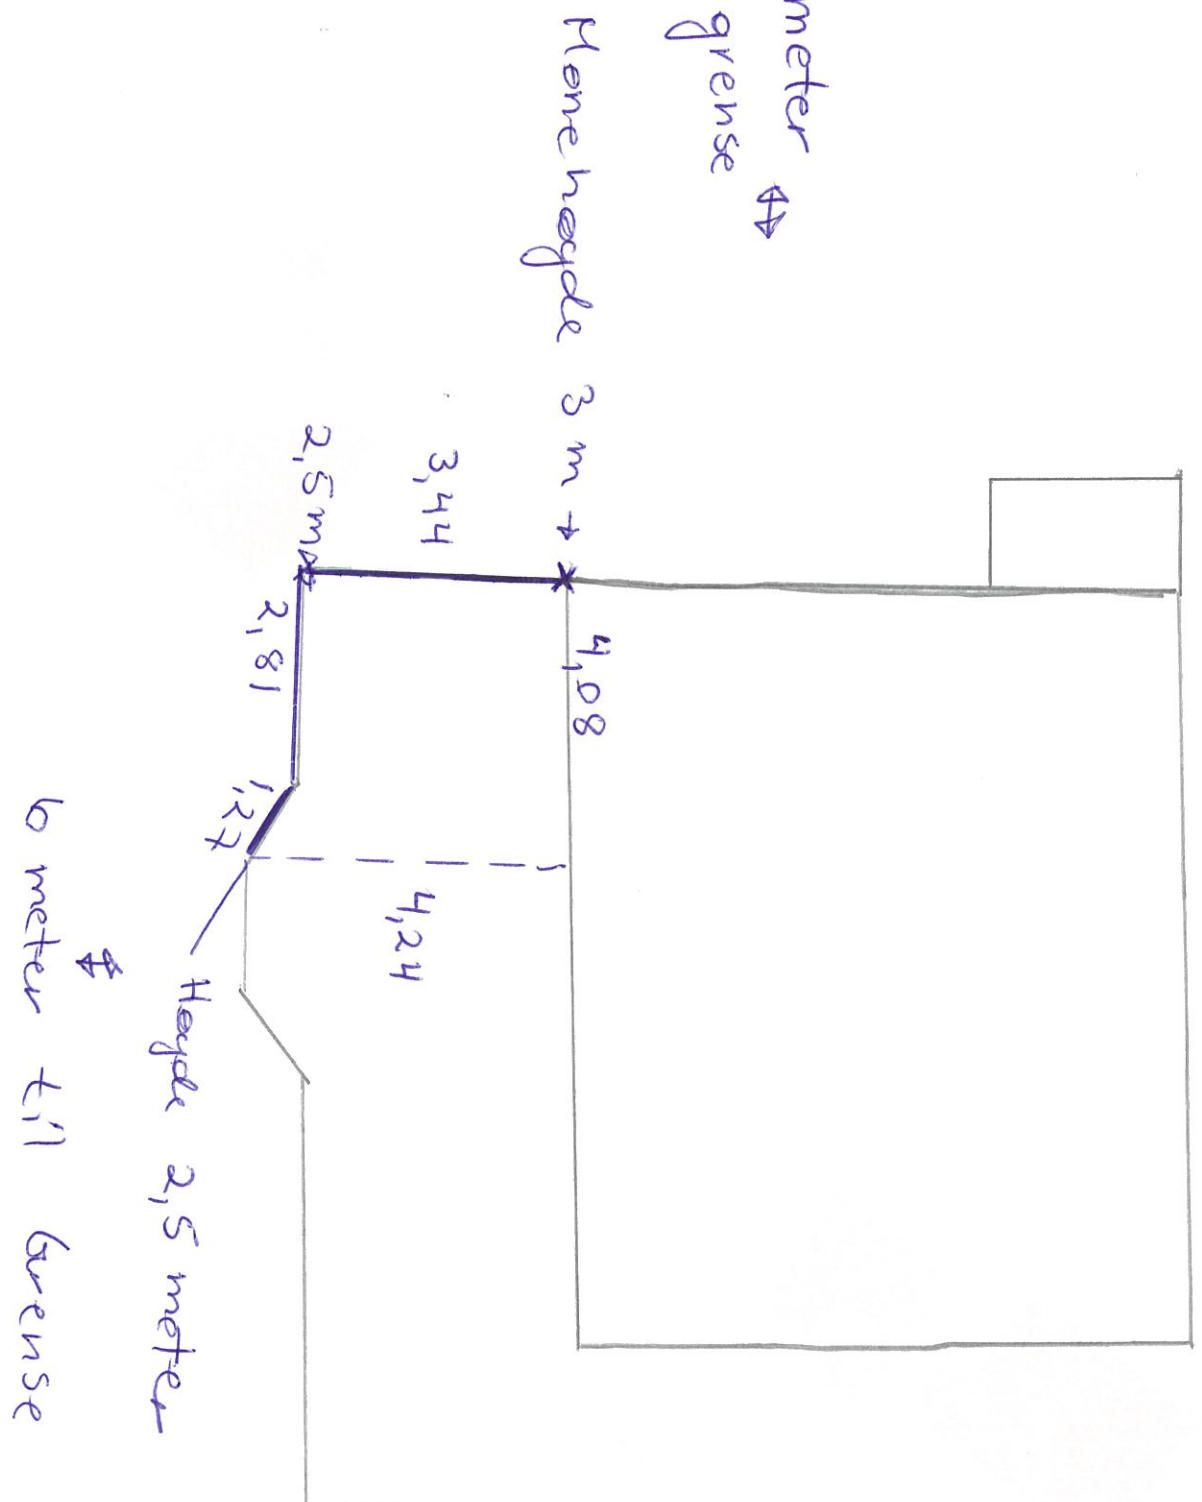

Total 14,5 m²