


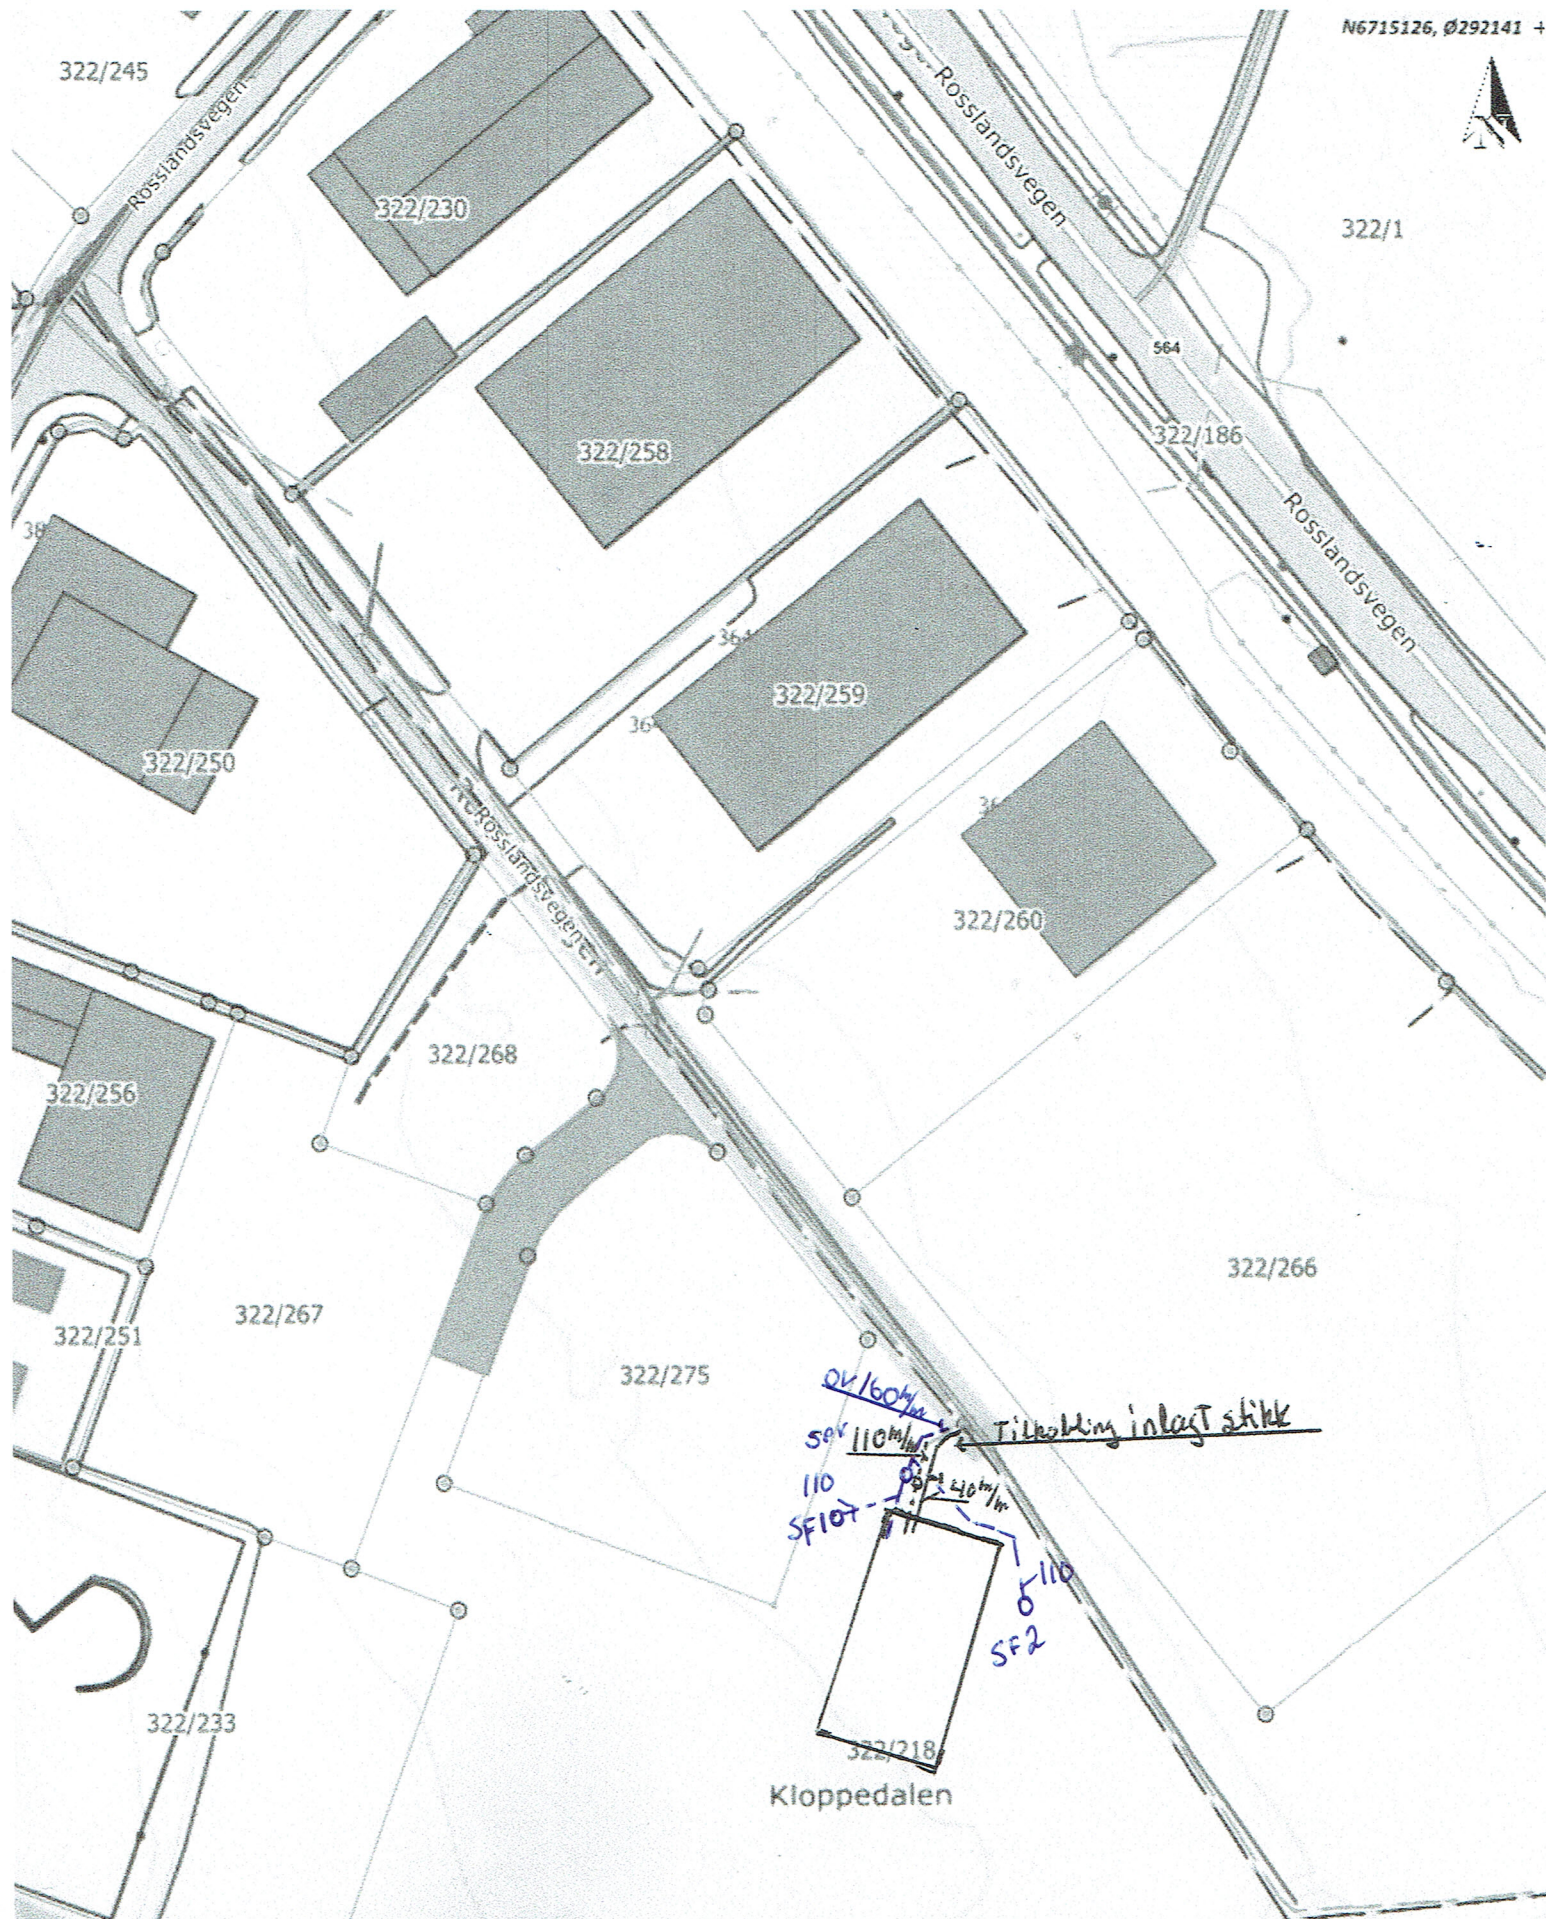

Situasjonskart - Eiendom 322/218
Stikkledning spr 110m/m VL 40m/m
Lagerbygg

Nhdigi.no

Dato: 08-07-2021

Målestokk: 1:1 000

30m