



Bergen Havn Farvannsforvaltning Iks
Postboks 6040
5892 BERGEN

Referanser:
Dykkar:
Vår: 21/1951 - 21/18326

Saksbehandlar:
Knut Bjørnevoll
knut.bjornevoll@alver.kommune.no

Dato:
25.03.2021

Oversender dispensasjonssøknad til uttale - gbnr 494/48 Bognøy

Tiltak: kai, anneks/bod, og terasse
Byggjestad: Gbnr: 494/48
Tiltakshavar: Jan Ove Aarset

Tiltak

Saka gjeld søknad om dispensasjon frå LNF-føremålet i kommunedelplanen for oppføring av ny altan på 16 m² og anneks/bod på 14 m². kai, 12 m lang med varierende breidde treng dispensasjon frå føremål fiske i sjø. Anneks/bod og kai vart etablert ca 1995.


Vi viser til søknad mottatt 24.02.2021 og supplert 24.03.2021

Planstatus

Eigedomen ligg i uregulert område i LNF i kommunedelplanen *Radøy Kommuneplan delrevisjon 2018*. Arealføremålet i sjø er Fiske.

Frist

Frist for uttale er 4 veker frå oversendinga, jf. pbl. § 21-5 (3).

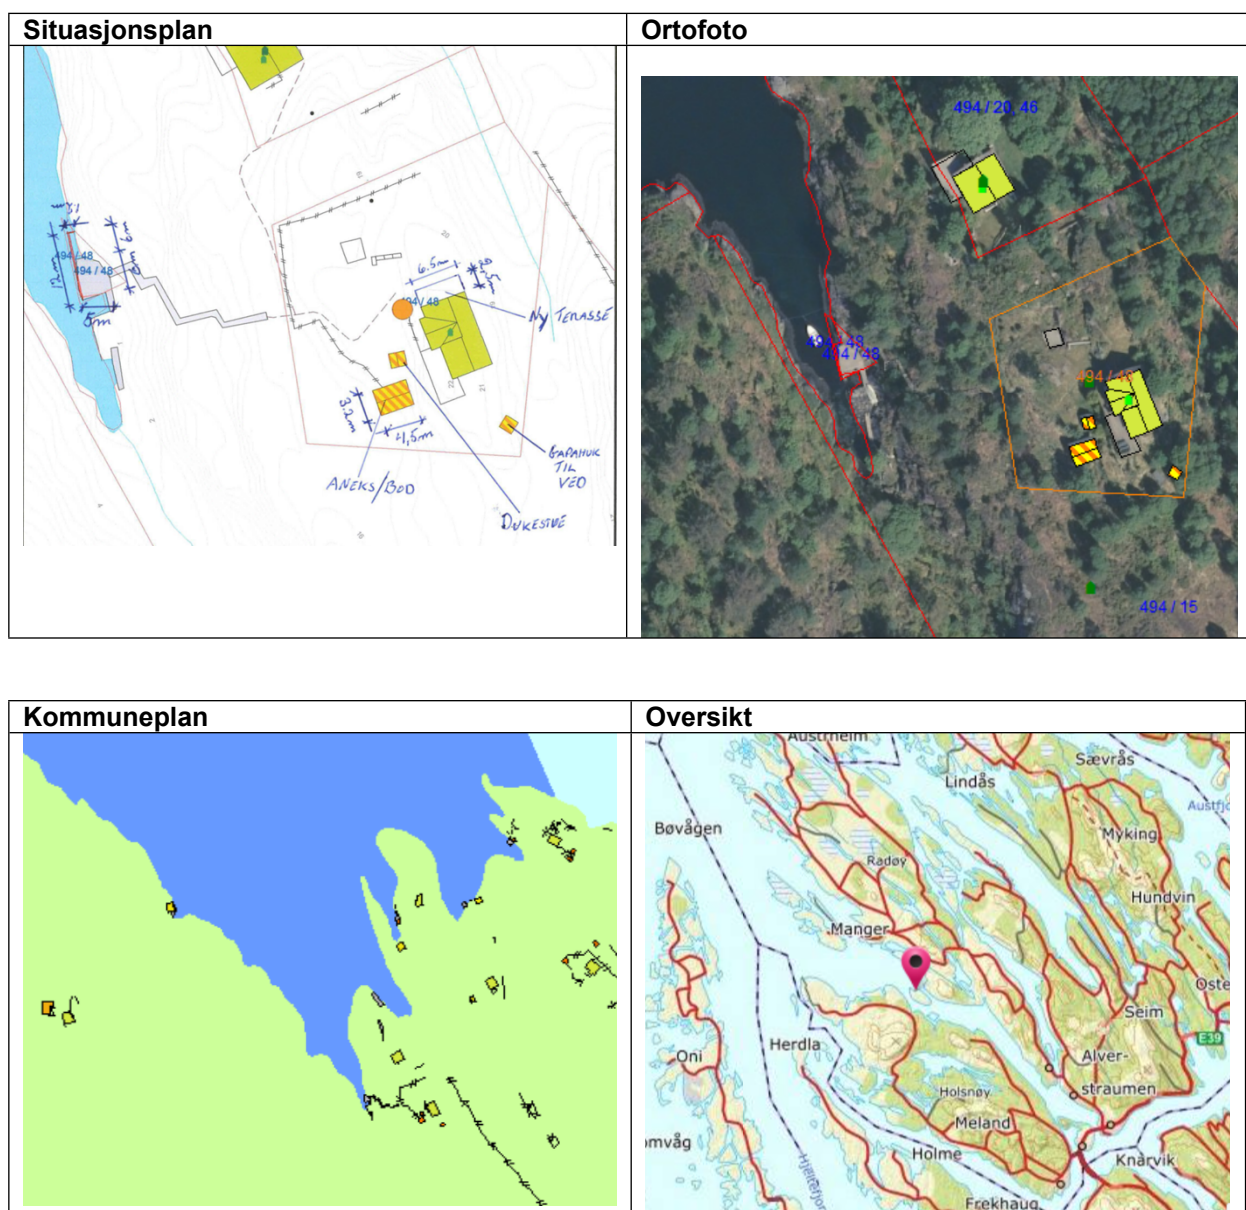

Med vennleg helsing
Alver kommune, Plan og byggesak

Marianne Aadland Sandvik
Avdelingsleiar

Knut Bjørnevoll
Ingeniør

Dette dokumentet er elektronisk godkjent og har difor ingen signatur.

Vedlegg:

Søknad om dispensasjon og løyve til bygging av terrasse - gbnr 494/48 Bognøy
Situasjonskart
Nabovarsel

Vedlegg:

Teikning

Tilleggsopplysningar - søknad om dispensasjon og terrasse - gbnr 494/48 Bognøy

Teikning bod

Teikning kai

Kopi til:

Jan Ove Aarset

Olsvikmarken 53

5183

OLSVIK

Mottakrar:

Bergen Havn Farvannsforvaltning lks

Postboks 6040

5892

BERGEN

Statsforvaltaren i Vestland

Njøsavegen 2

6863

LEIKANGER

Vestland fylkeskommune

Postboks 7900

5020

BERGEN