


X = Ny Garasje

TEKNIK-ENIMUN
TEKNISK ETAT
27.06.88 001571
ARKIV NR.

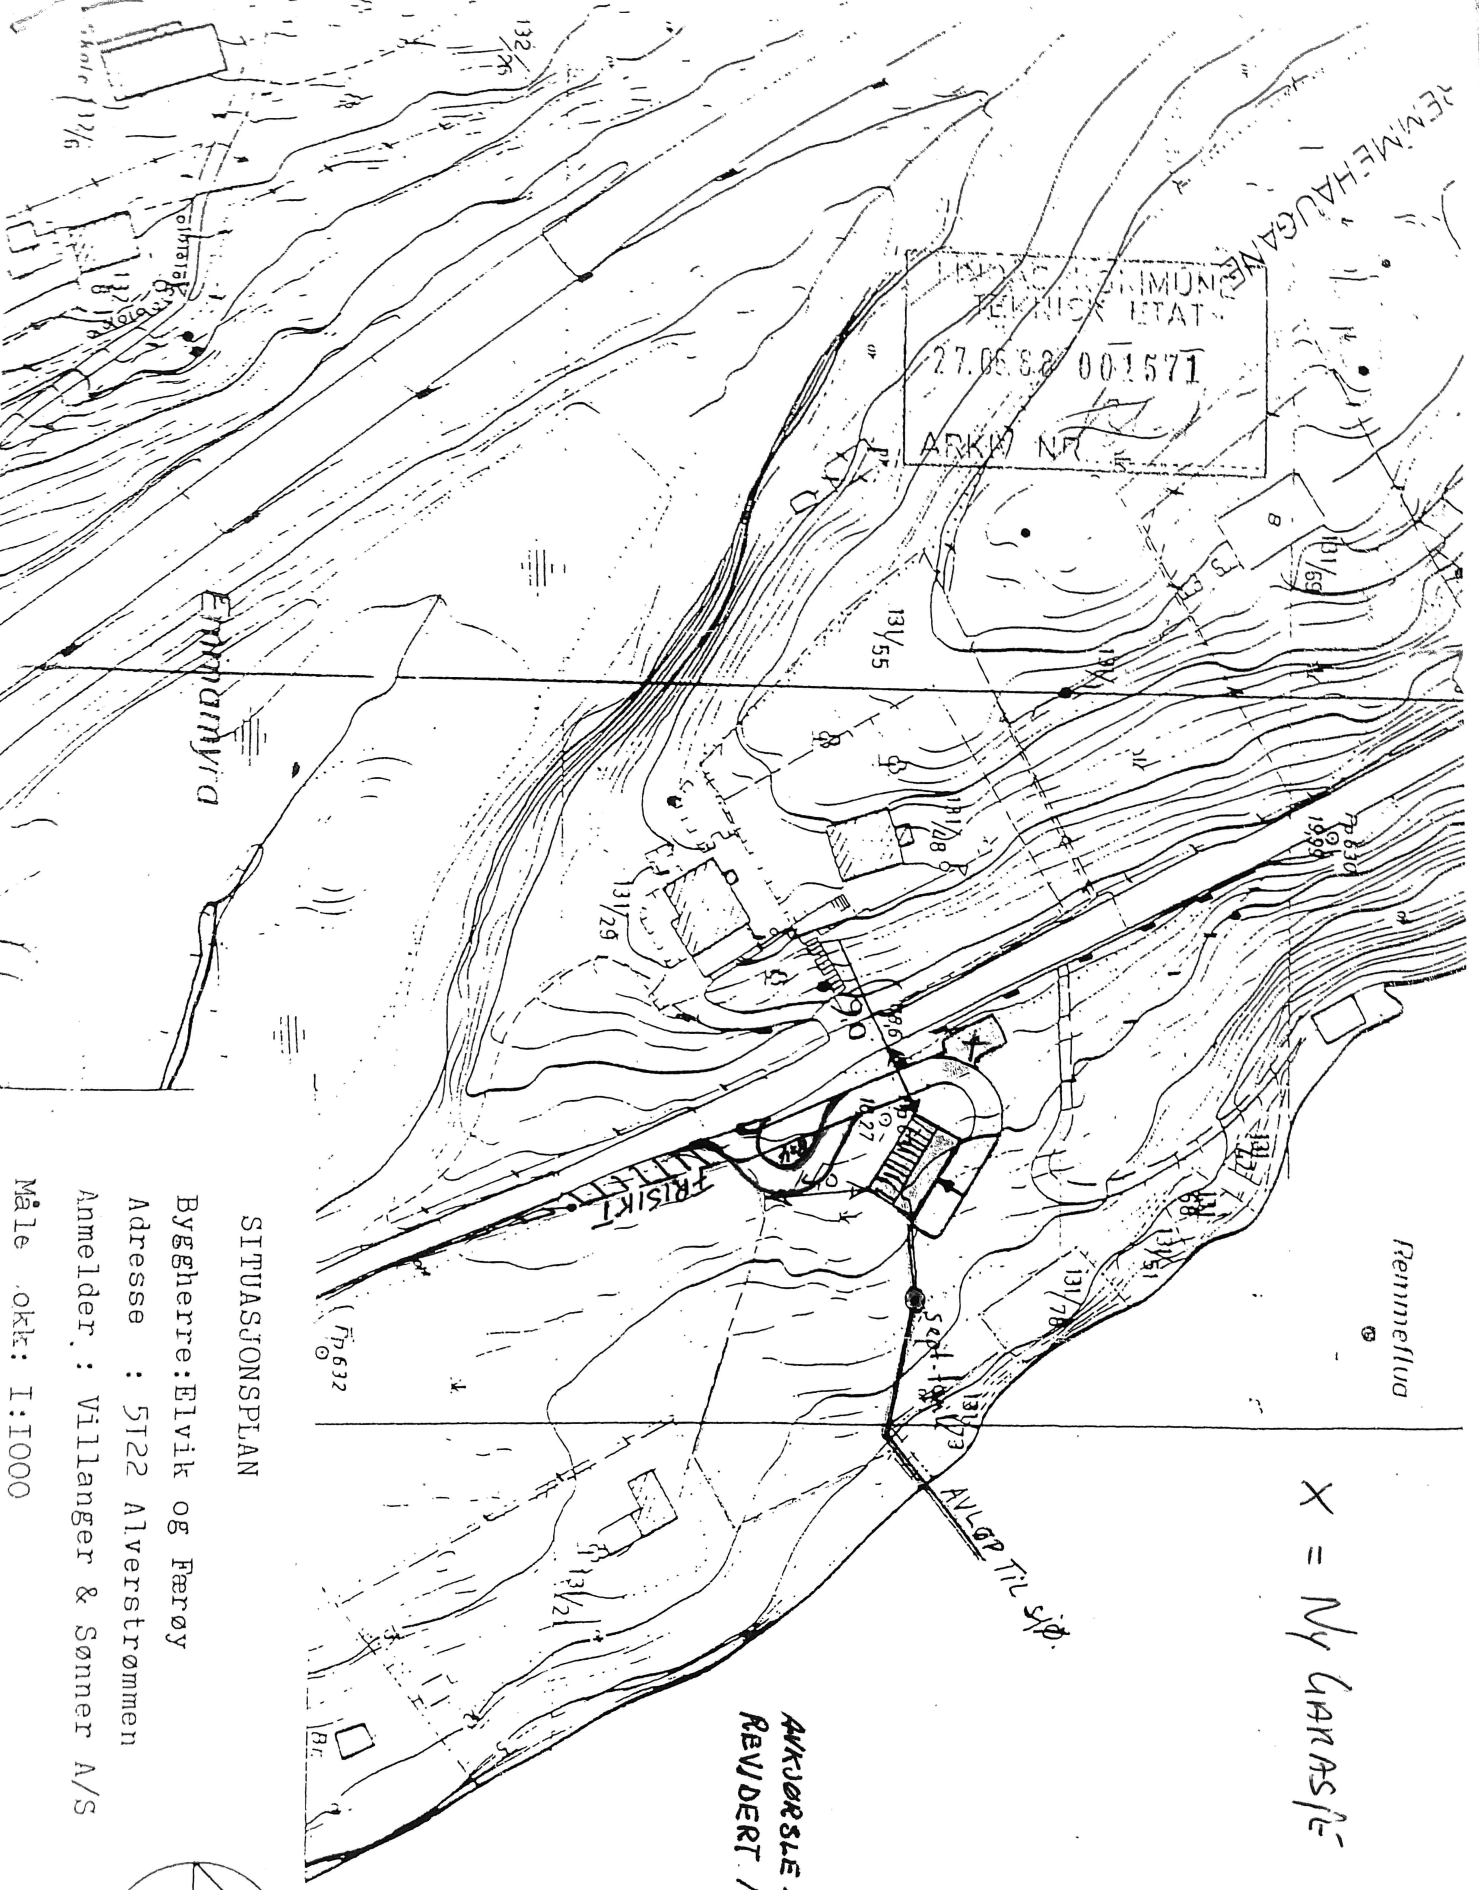

SITUASJONSPLAN

Byggherre: Elvik og Færøy
Adresse : 5122 Alverstrømmen
Anmelder : Villanger & Sønner A/S
Måle .okt: 1:1000

AKJØRSLA:
REVIDERT 14.2.88

