

C. Arealet på tilbygget eller den frittliggende bygningen

Tilbygg

Antall etasjer du har bygget/revet:

1

Oppgi nøyaktig areal for det du har bygget/revet:

BYA (totalt)

14 m²

BRA (totalt)

13 m²

BTA 1. etg

14 m²

BTA 2. etg

m²

Frittliggende bygning

Oppgi nøyaktig areal for det du har bygget/revet:

BYA

m²

BRA

m²

BTA

m²

D. Dato for ferdigstillelse

Skjemaet skal sendes til kommunen senest 4 uker etter at du er ferdig å bygge eller rive.

Datoen du var ferdig med å bygge/rive

07

07

2

0

2

1

E. Hvilken eiendom har du bygget/revet på?

Adresse: Breivika 9

Postnr/sted: 5993 Ostereidet

Kommune: Alver

Gårdsnr: 239

Bruksnr: 85

Festenr:

Seksjonsnr:

F. Navn og kontaktinformasjon

Navn:

E-post:

Telefon:

Mobil:

Adresse (hvis du bor et annet sted enn der du har bygget/revet):




Jeg har lagt ved et kart over eiendommen hvor jeg har tegnet inn et omriss av det jeg har bygget/revet. På kartet har jeg oppgitt hvor mange meter det er fra det jeg har bygget/revet til nærmeste nabogrense og hvor mange meter det er til nærmeste bygning på eiendommen.

G. Underskrift

Dato:

Underskrift:

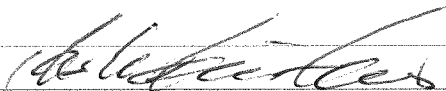



X = riving
+ = utvidelse



RESULTAT

Du kan bygge uten å søke!



Svarene dine viser at du kan bygge uten å søke. Sjekk oppsummeringen under for å finne ut om det er ting du trenger å være ekstra oppmerksom på før du starter byggingen.

Er du i tvil om du har svart riktig? Ta en utskrift av svarene dine og kontakt kommunen.

Du trenger ikke varsle naboene om byggingen skriftlig, men vi anbefaler likevel å snakke med dem om byggeplanene dine i forkant.

Selv om du slipper å søke, er du nødt til å informere kommunen etter at bygget er ferdig. Bruk skjemaet "Melding om bygning eller tilbygg som er unntatt søknadsplikt".

Husk at det er ditt ansvar at du bygger lovlig. Dersom bygningen er ulovlig kan den i verste fall rives.

BYGG UTEN Å SØKE