


Søk etter innhold i valgte kilder

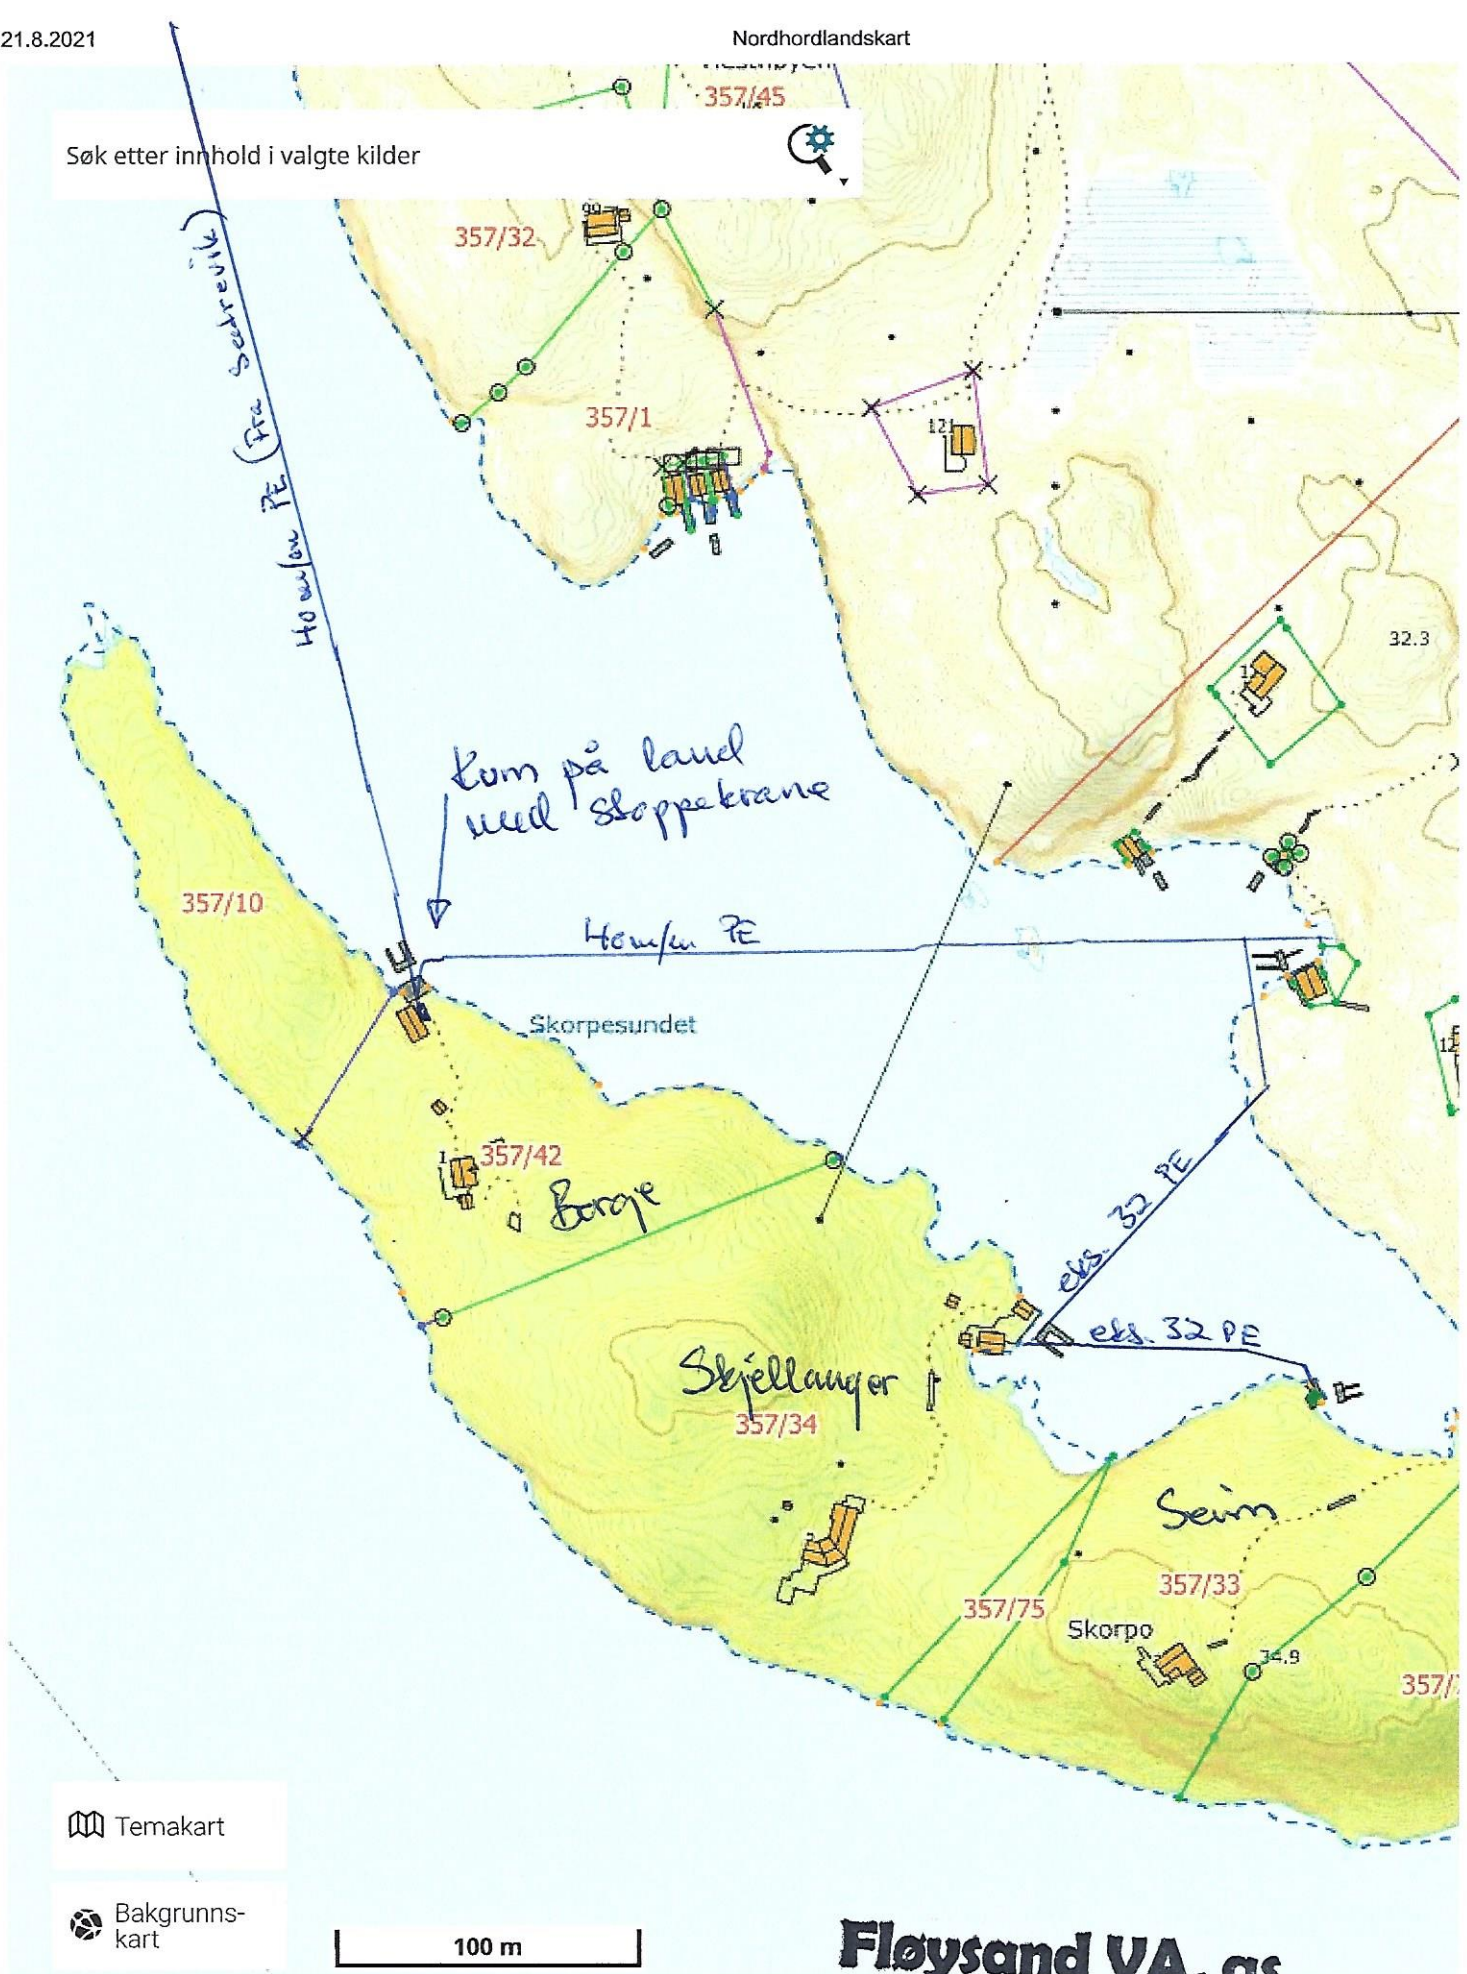

EPSG:32632 ▾ N: 6723056 Ø: 281414

Målestokk 1 : 2 500 ▾

Fløysand VA, as
Rørlegger

Mob. 952 73 505

Fløysand, 5918 Frekhaug

Org.nr.: No 987 774 525 MVA

VA-kart
 Skorpo