

## Søknad om oppretting / endring av matrikkeleining / rekvisisjon av oppmålingsforretning

Søknad om oppretting av grunneigedom m.m i medhald av plan- og bygningslova (pbl §20-1m av 27.06.2008) og rekvisisjon av oppmålingsforretning i medhald av matrikkellova (jf. kap. 3 og 7 i matrikkellova med tilhørende føresegns).

<b>Søknaden skal sendast til:</b>			<b>Kommunen sitt sak/arkivnr.:</b>																
 Alver kommune Adresse: Postboks 4 E-post: <a href="mailto:post@alver.kommune.no">post@alver.kommune.no</a>			<b>ALVER</b> <b>KOMMUNE</b> <b>30 SEPT. 2021</b>																
<b>1. Eiendom</b> <table border="1"> <tr> <td>Gnr. <b>10</b></td> <td>Bnr. <b>16</b></td> <td>Fnr.</td> <td>Snr.</td> <td>Adresse <b>Sjuværet, Høyvægen 35, 5993 Øst...</b></td> </tr> <tr> <td>Gnr.</td> <td>Bnr.</td> <td>Fnr.</td> <td>Snr.</td> <td>Adresse</td> </tr> <tr> <td>Gnr.</td> <td>Bnr.</td> <td>Fnr.</td> <td>Snr.</td> <td>Adresse</td> </tr> </table>					Gnr. <b>10</b>	Bnr. <b>16</b>	Fnr.	Snr.	Adresse <b>Sjuværet, Høyvægen 35, 5993 Øst...</b>	Gnr.	Bnr.	Fnr.	Snr.	Adresse	Gnr.	Bnr.	Fnr.	Snr.	Adresse
Gnr. <b>10</b>	Bnr. <b>16</b>	Fnr.	Snr.	Adresse <b>Sjuværet, Høyvægen 35, 5993 Øst...</b>															
Gnr.	Bnr.	Fnr.	Snr.	Adresse															
Gnr.	Bnr.	Fnr.	Snr.	Adresse															

<b>2. Søknad om oppretting/ endring av matrikkeleining / grensejustering / klarlegging av grense m.m.</b>				
<input type="checkbox"/> A. Opprettning av grunneigedom <input checked="" type="checkbox"/> B. Opprettning av anleggs-/volumeigedom ( over/under bakken) <input type="checkbox"/> C. Arealoverføring ( tilleggsareal til eks. grunneigedom) <input type="checkbox"/> D. Ny festegrunn for meir enn 10 år			<input type="checkbox"/> E. Grensejustering (max 5% av minste eideg. sitt areal ) <input type="checkbox"/> F. Klårlegging av eksisterande grense / grensepåvising <input type="checkbox"/> G. Matrikulering av grunn som ikkje er matrikulert <input type="checkbox"/> H. Matrikulering av jordsameige <input type="checkbox"/> I. Uteareal til eigarseksjon	

Søknad i samsvar med godkjent plan: Ja: <input type="checkbox"/> Nei: <input type="checkbox"/> <input type="checkbox"/> Reg.plan <input type="checkbox"/> Kommuneplan				
Søknad utan samsvar med plan krev i tillegg søknad om dispensasjon. Sjå pkt 5				

<b>3. Oppmålingsforretning ( Må fyllast ut ved pkt. 2 A, B, C eller D)</b>				
<input checked="" type="checkbox"/> A. Iverksetting av arbeid med oppmålingsforretning frå det tidspunkt løyve etter pbl er gyldig. ( mest vanleg) <input type="checkbox"/> B. Utsettjing av arbeid med oppmålingsforretning etter pbl § 21-9 fjerde ledd, inntil 3 år. <u>Søkjar må rekvirera oppmåling innan fristen.</u> (pkt D) <input type="checkbox"/> C. <u>Søknad om matrikkelføring med utsett oppmålingsforretning etter matrikkellova § 6 andre ledd, forskrifta § 25.</u> ( inntil 2 år)				

Grunngjeving for pkt C (påkrevd):				
<input type="checkbox"/> D. Rekvisisjon av oppmålingsforretning som har vore utsett etter pkt 3B. Gjeld saksnr.:				

<b>4. Oppretta matrikkeleining skal nyttast til:</b>				
<input type="checkbox"/> Sjølvstendig eigedom		<input type="checkbox"/> Tilleggsareal til Gnr / Bnr :		
<input type="checkbox"/> Bustadhus <input type="checkbox"/> Fritidshus <input type="checkbox"/> Industri/bergverk <input type="checkbox"/> Varehandel/bank/hotell/restaurant <input type="checkbox"/> Offentleg verksemnd		<input type="checkbox"/> Landbruk/fiske <input type="checkbox"/> Naust <input type="checkbox"/> Garasje / uthus <input type="checkbox"/> Offentleg veg / kommunikasjonsanlegg / teknisk anlegg <input type="checkbox"/> Anna:		

<b>5. Dispensasjonssøknad</b>				
<input type="checkbox"/> Arealbruk i kommuneplan / reguleringsplan <input type="checkbox"/> Krav om reguleringsplan i kommuneplan <input type="checkbox"/> Anna ( lov, føresegns, vedtekts, plan ) <input type="checkbox"/> Strandsone			Dispensasjonssøknad skal grunngjenvast særskilt, jfr. Plan- og bygningslova § 19-2 av 27.06.2008. Grunngjeving for dispensasjon skal gjevast på eige ark.  Hugs å krysse av for søknad om disp. på nabovarselet.	

Søknad om opprettning / endring av eidegod til oppføring av bygning krev sikra nødvendige rettar til veg, vatn og avløp. Slike rettar skal vera på plass før søknaden vert behandla og dokumentasjon på nye rettar skal ligge vedlagt søknaden.

#### 6. Tilkomst - pbl. § 27.4 og veglova §§ 40-43:

Dokumentasjon på vegrett skal leggjast ved. Sjå pkt 8.

<input type="checkbox"/> Riksveg / Fylkesveg/ Europaveg	<input type="checkbox"/> Kommunal veg	<input type="checkbox"/> Privat veg
<input type="checkbox"/> Ny avkørsel frå off. veg	<input type="checkbox"/> Kopi av søknad om løyve til avkørsel skal leggjast ved.	<input type="checkbox"/> Løyve til avkørsle er gjeve - jf. Vedlegg.
<input type="checkbox"/> Utvida bruk av eksisterande avkørsel		

#### 7. Vassforsyning (pbl. § 27.1) og Avløp (pbl. § 27.2)

Dokumentasjon på gjilt løyve/VÅ skal leggjast ved. Sjå pkt 8.

<input type="checkbox"/> Offentleg vassverk	<input type="checkbox"/> Anna vassforsyning	<input type="checkbox"/> Offentleg avløp	<input type="checkbox"/> Privat enkelt- / fellesanlegg (Avløp)
---	---	--	--

#### 8. Dokumentasjon på nye bruksrettar og servituttar på arealet som søknaden gjeld.

<input type="checkbox"/> Tilkomst sikra iflg vedlagt dokument.	<input type="checkbox"/> Ikke aktuell i denne saka
<input type="checkbox"/> Vassforsyning sikra iflg vedlagt dokument.	<input type="checkbox"/> Ikke aktuell i denne saka
<input type="checkbox"/> Avløp sikra iflg vedlagt dokument.	<input type="checkbox"/> Ikke aktuell i denne saka

#### 9. Eksisterande bruksrettar og servituttar på arealet som søknaden gjeld.

Kva slags rett? (vegrett, brønnrett, naustrett o.s.v.):

<input type="checkbox"/> Retten er tinglyst	<input type="checkbox"/> Retten er ikkje tinglyst. - Reitshavar (Gnr./Bnr.):
---	--

#### 10. Vedlegg (kryss av)

<input type="checkbox"/> Situasjonskart / delingsplan i rett målestokk (påkrevd)	<input type="checkbox"/> Fullmakt
<input type="checkbox"/> Gjenpart av nabovarsel (påkrevd for saker etter pkt. 2 A-D og I)	<input type="checkbox"/> Firma-attest
<input type="checkbox"/> Avtalar, dokumentasjon, private servituttar	<input type="checkbox"/> Skildring av søknaden / tiltaket på eige ark
<input type="checkbox"/> Søknad om dispensasjon	<input type="checkbox"/> Uttale/ samtykke frå andre off. mynde: Anna:

#### 11. Spesifikasjon av parsellar det er søkt om

Ved flere parsellar: Før på eiga liste.

Parsellnr:	Areal m <sup>2</sup>	Parsellen skal nyttast til:	Evt namn og adresse på kjøpar / festar:
G. 80	Nei	Nesttomt	Reidun Stensland, Tverrveien 7, 5097 Bergen.

#### 12. Underskrift av akt. heimelshavar / fullmaktshavar / andre etter MI §9

Bruk eige ark ved for lite plass.

Heimel for søknad/ rekvisisjon må fyllast ut nedanfor. ( påkrevd )

Sjá rettleiing.

Rekv. kravd etter MI §9 1.ledd a

Heimelshavar ( mest vanleg )

Rekv. kravd etter MI §9 1.ledd b-h, eller 2.ledd a-b

( dok. er påkrevd ) Oppgi ledd og bokstav for heimel:

Namn på sekjar (blokkbokstavar):

Adresse

Hort Høy Ga Luis,

Hoslyvgen 35, 5993 Østered.

Jan Rønne Høy,

Hoslyvgen 9, 5993 Østered.

Underskrift (påkrevd):

E-post:

Telefon

Dato

30.9.2021

Namn på sekjar (blokkbokstavar):

Adresse

Runde Høy,

Hoslyvgen 35, 5993 Østered.

Oystein Høy,

Hoslyvgen 31, 5993 Østered.

Underskrift (påkrevd):

E-post:

Telefon

Dato

4824225 / 30.9.2021

Faktura skal sendast til:

Gjeld ved flere rekvirentar eller dersom advokat rekvirerer.

Namn (blokkbokstavar)


Adresse

### **8.3.1 Frittliggjande småhusbustader (BFS)**

Det er tre nye frittliggjande bustad med tilhøyrande anlegg og fire eksisterende bustader med tilhørende anlegg. Ny bustad BFS 1, 6 og 7. får 8 meter byggehøgde.



*Snitt D-D-eksisterande hytte og ny bustad.*

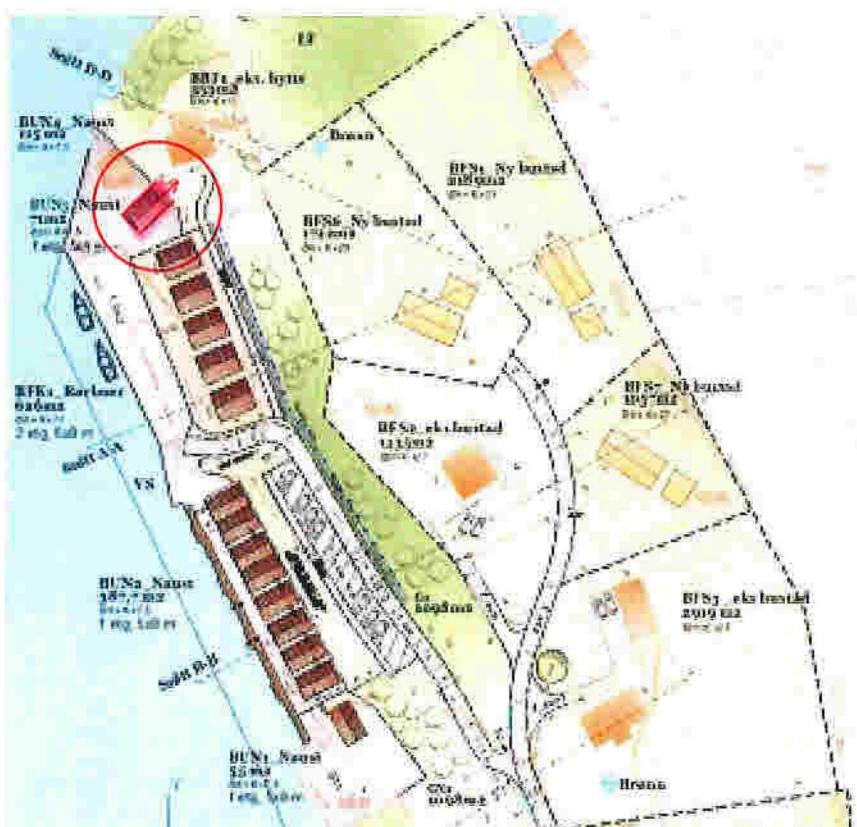

*Illustrasjon som viser BFS og BFF.*

#### Utnyttingsgrad BFS

BRA bergenes ut i fra byggets etasjar + parkering/garasje (50m<sup>2</sup>) x 100/ tomten.  
Byggets 1 etg, 2 etg, + loft etg. = 300 m<sup>2</sup>. (+ parkering = 350m<sup>2</sup>)

### **8.3.2 Fritidsbusetnad (BFF)**

I kommuneplanen er området vist som bustad. Bygninga er bygd og brukas som hytta i dag. Det vert det etablert f\_sv1 (veg) frem til eigendom grensa. Fritidsbustaden (hytta) på BFF1 er ikkje i konflikt med område rundt og anbefalast endrast til hytta i reguléringsplanen. I tilknyting til hytta er det ønskeleg å sette opp eit naust BYA 5 meter x 8 meter.

#### Utnyttingsgrad BFF

BRA bergenes ut i fra byggets etasjar x 100/ tomten.  
Byggets 1 etg. +loft etg. = 100 m<sup>2</sup>.