


LT vindu må holde formel iht. tek 17§ 13-7.
Ag = 0,07 · ABRA / LT (Kontrolert med LT = 0.7)

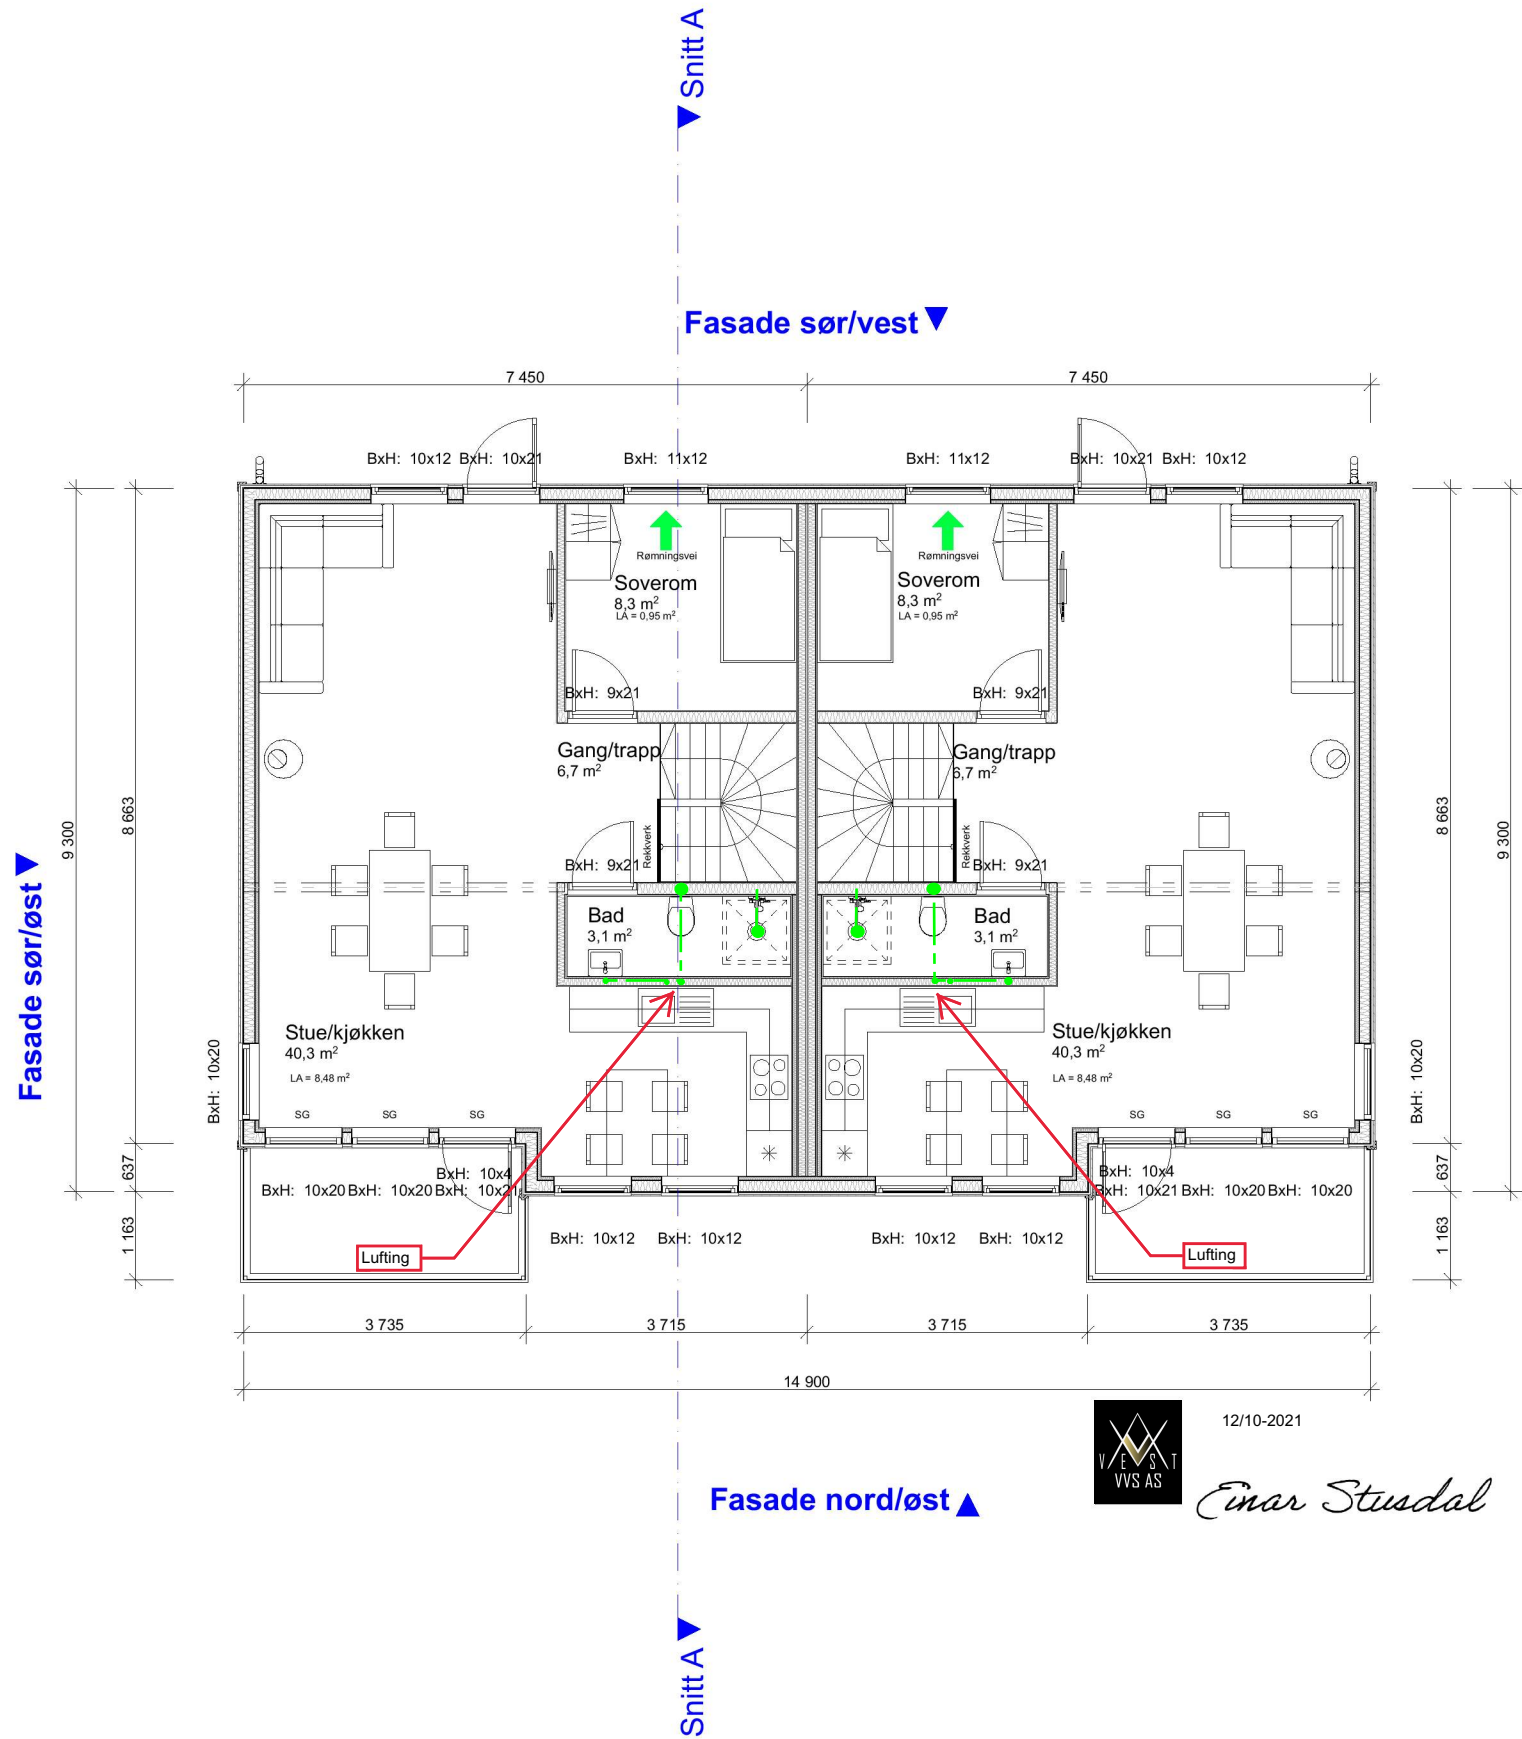

BYGGESØKNADSTEGNING
2.ETG

Tiltakshaver:	Tiltak: Alver kommune	Gnr./Bnr. 172/217		
Leverandør: Seim Bygg AS Nesbrekka 28 Seim 5912	ANSVARLIG PROSJEKTERENDE: Dakark AS	A3	DATO: 24.09.21	Org. nr: 976598407
TEGNINGENE MÅ IKKE KOPIERES ELLER BENYTTES VED UTFØRELSE AV ARBEIDER UTEN MEDVIRKNING FRA DAKARK AS TEGNINGENE ER IKKE GYLDIG UTEN KVALITETSIKRINGSYSTEMET TIL DAKARK AS			TEGNER: MG	Tegningsnr. A20-05

BYGGMANN®

MÅL: 1:100	Prosjektnr. 2007-21
DATO: 24.09.21	Org. nr: 976598407
TEGNER: MG	Tegningsnr. A20-05



GODKJENT FOR
ANSVARRETT

DIREKTORATET FOR BYGGKVALITET