



Kommune: 4631 - ALVER

Gardsnummer: 214

Bruksnummer: 50

Utskriftsdato / klokkeslett: 22.12.2021 kl. 14:49

Produsert av: Sverre Solberg

Dette dokumentet viser resultatet av 6 forretninger.

Orientering om relevant utdrag av matrikkelen

Eit relevant utdrag av matrikkelen viser deler av opplysningane som registrert om matrikkeleiningane (eigedommane). Utdraget viser kva slags endringar som er gjort i matrikkelen knytt til ei forretning, som t.d. kva for grenser som vart behandla. Relevant utdrag av matrikkelen er heimla i Forskrift om eiendomsregistrering av 26. juni 2009 § 9.

Du kan kontakte kommunen for å få komplett matrikelbrev, dersom du vil sjå alle opplysningar som er registrert om matrikkeleininga.

Om heilskap og nøyaktigheit i relevant utdrag av matrikelbrevet

Matrikkelen vart etablert ved konvertering av data frå tidlegare register. Det kan variere kor gode slike data er med omsyn til heilskap og nøyaktigheit. I enkelte tilfelle kan grensepunkt og grenselinjer mangle heilt eller delvis, eller vere feil registrerte. Det kan også vere feil og manglar ved registrert bygnings- og adresseinformasjon. Heilskap og kartfestingsnøyaktigheit er oftast betre innanfor enn utanfor tettbygde strøk. Ver merksam på at oppgjeve areal for mange matrikkeleiningar og bygg er usikre.

For utfyllande informasjon: **www.kartverket.no/utdragmatrikel**

Matrikkeleining

Matrikkeleiningsstype:	Grunneigedom
Bruksnavn:	Fredheim
Etableringsdato:	16.07.1943
Skyld:	0,01
Er tinglyst:	Ja
Har feste grunnar:	Nei
Er seksjonert:	Nei

Arealrapport

Tekst	Areal	Kommentar
Utrekna areal for 214 / 50	860,7 m ²	

Eigarforhold

Tinglyste eigarforhold						
Rolle	Status	Føds.d./org.nr	Namn	Brukseinin	Adresse	Andel
Heimelsavar		040864	ROCCA ERIK	H0105	NORDRE SKOGVEIEN 11 5057 BERGEN	1 / 1

Forretningar der matrikkeleininga er involvert

Forretning	Forretningsdokumentdato	Tinglysing	Matrikkelføring
Forretningstype	Kommunal saksreferanse	Status	Signatur
Årsak til feilretting	Nettadresse (URL)	Endra dato	Dato


Grensejustering	08.11.2021		solsver	26.11.2021
Oppmålingsforretning/grensejustering	2020/421			
	2019/1428			
		Rolle	Matrikkeleining	Arealendring
		Avgjevar	4631 - 214/50	-13,2
		Mottakar	4631 - 214/107	13,2
		Berørt	4631 - 214/2	0
		Berørt	4631 - 214/4	0
		Berørt	4631 - 214/25	0

Forretningar der matrikkeleininga er berørt


Forretning Forretningstype Årsak til feilretting	Forretningsdokumentdato Kommunal saksreferanse Nettadresse (URL) Annan referanse	Status	Tinglysing Endra dato	Matrikkelføring Signatur Dato
Kvalitetshaving for eksisterande matrikkeleining Oppmålingsforretning	08.11.2021			solbsver 26.11.2021
	2020/421	Rolle Berørt	Matrikkeleining 4631 - 214/50	Arealendring 0
	2019/1428			
Grensejustering Oppmålingsforretning/grensejustering	08.11.2021			solbsver 26.11.2021
	2020/421	Rolle Avgjevar	Matrikkeleining 4631 - 214/2	Arealendring -22,4
	2019/1428	Mottakar	4631 - 214/107	22,2
		Berørt	4631 - 214/50	0
		Berørt	4631 - 214/56	0
Kvalitetshaving for eksisterande matrikkeleining Oppmålingsforretning	08.11.2021			solbsver 11.11.2021
	2020/421	Rolle Berørt	Matrikkeleining 4631 - 214/2	Arealendring 0
	2019/1428	Berørt	4631 - 214/50	0
Kvalitetshaving for eksisterande matrikkeleining Oppmålingsforretning	08.11.2021			solbsver 11.11.2021
	2020/421	Rolle Berørt	Matrikkeleining 4631 - 214/4	Arealendring 0
	2019/1428	Berørt	4631 - 214/25	0
		Berørt	4631 - 214/50	0

Oversiktskart

Målestokk 1:20 000
EUREF89 UTM Sone 32

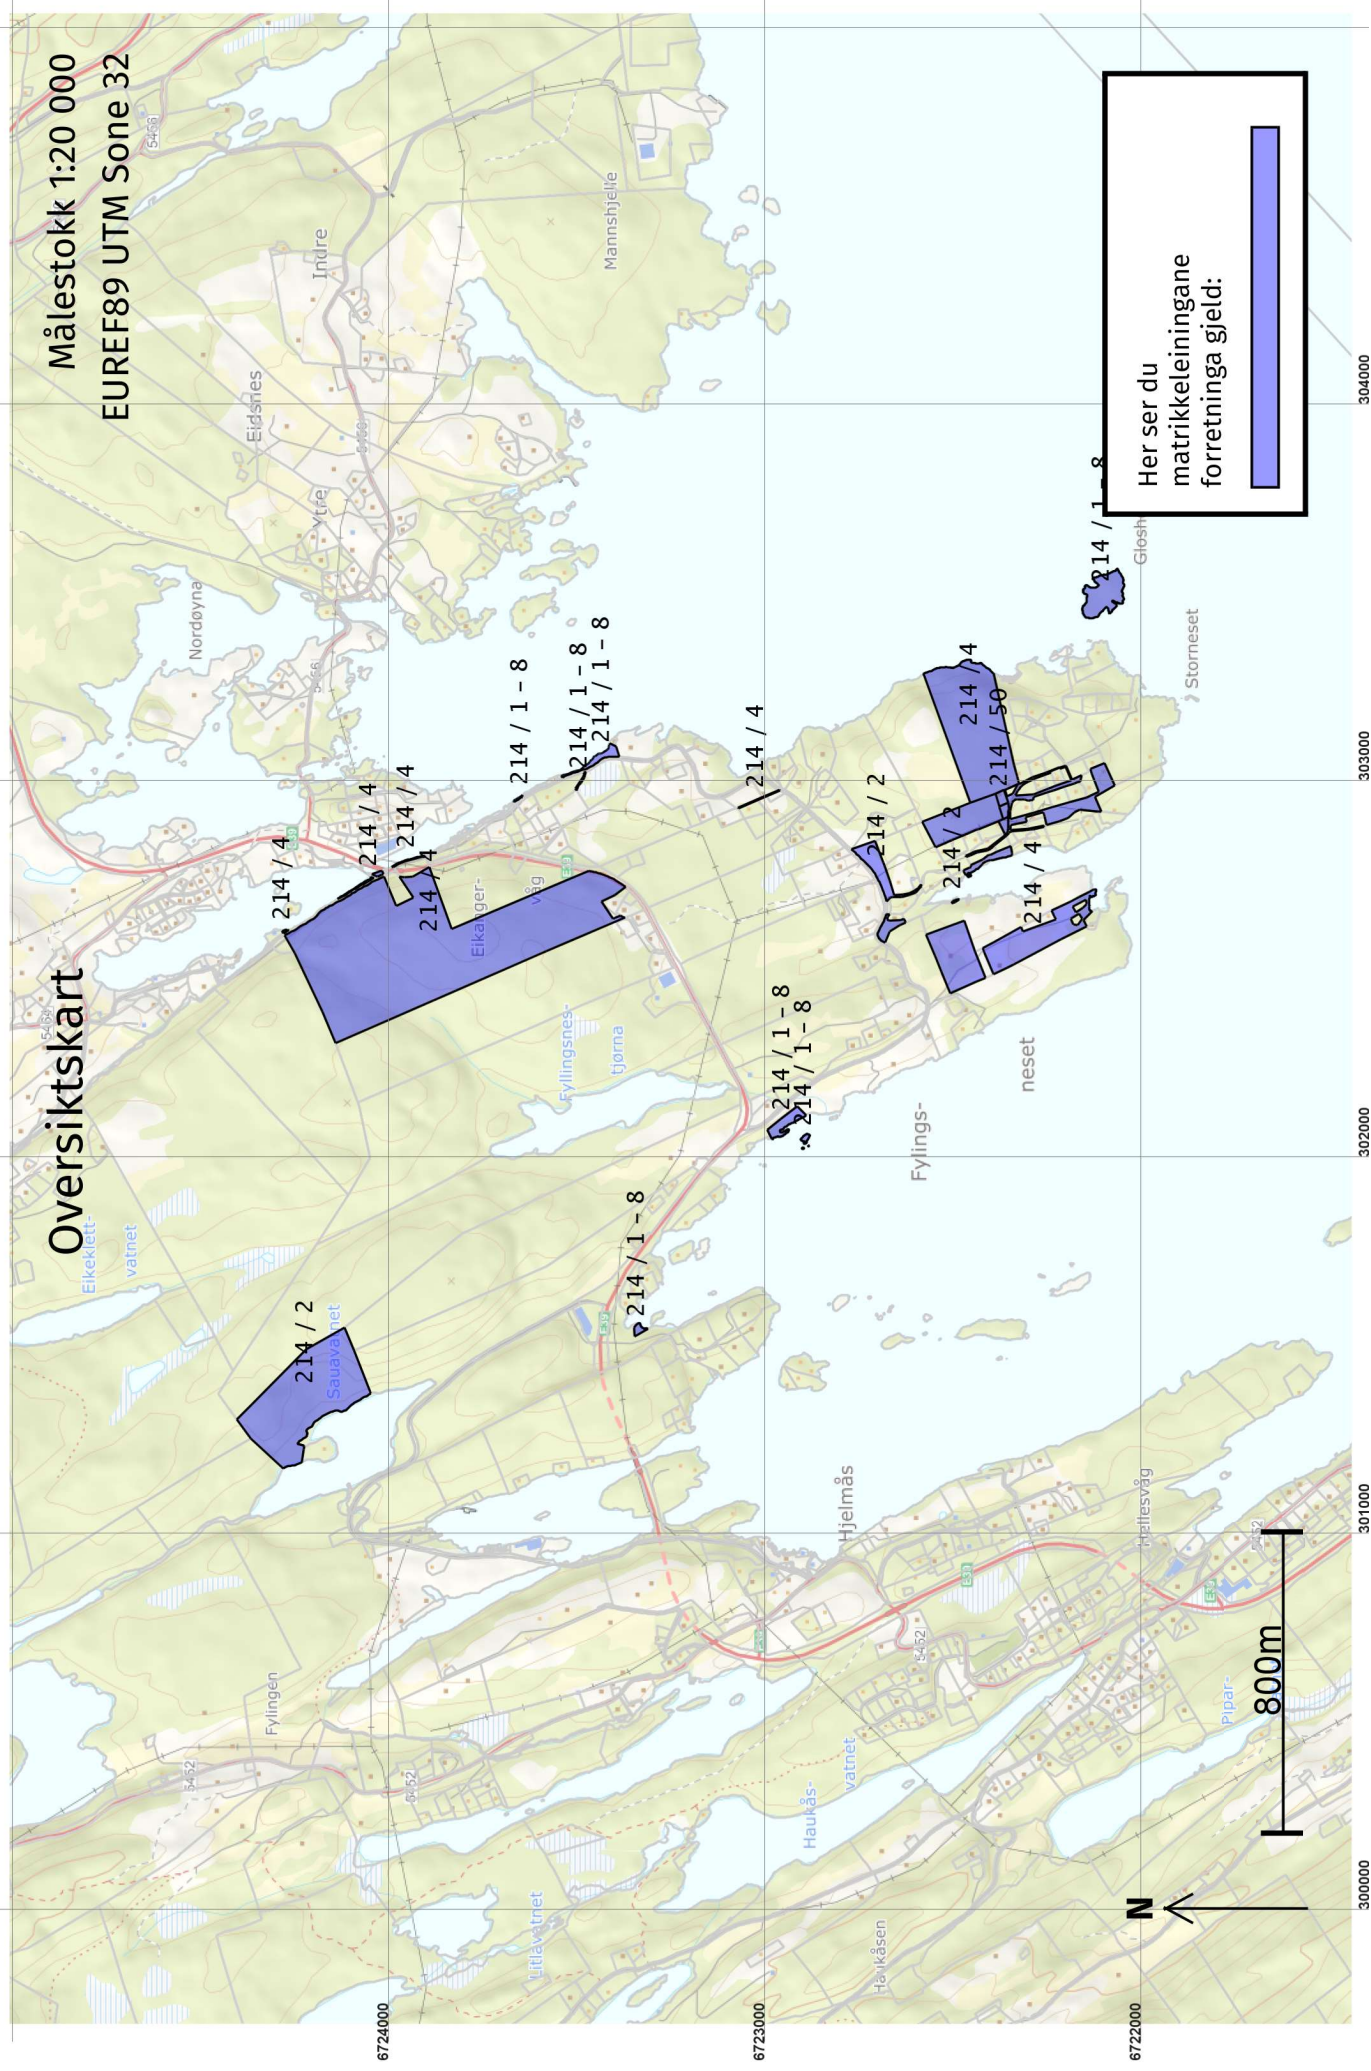


Her ser du
matrikkeleiningane
forretninga gjeld:

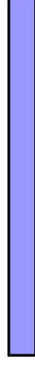

Oversiktskart for 214 / 50

Målestokk 1:1 000
EUREF89 UTM Sone 32

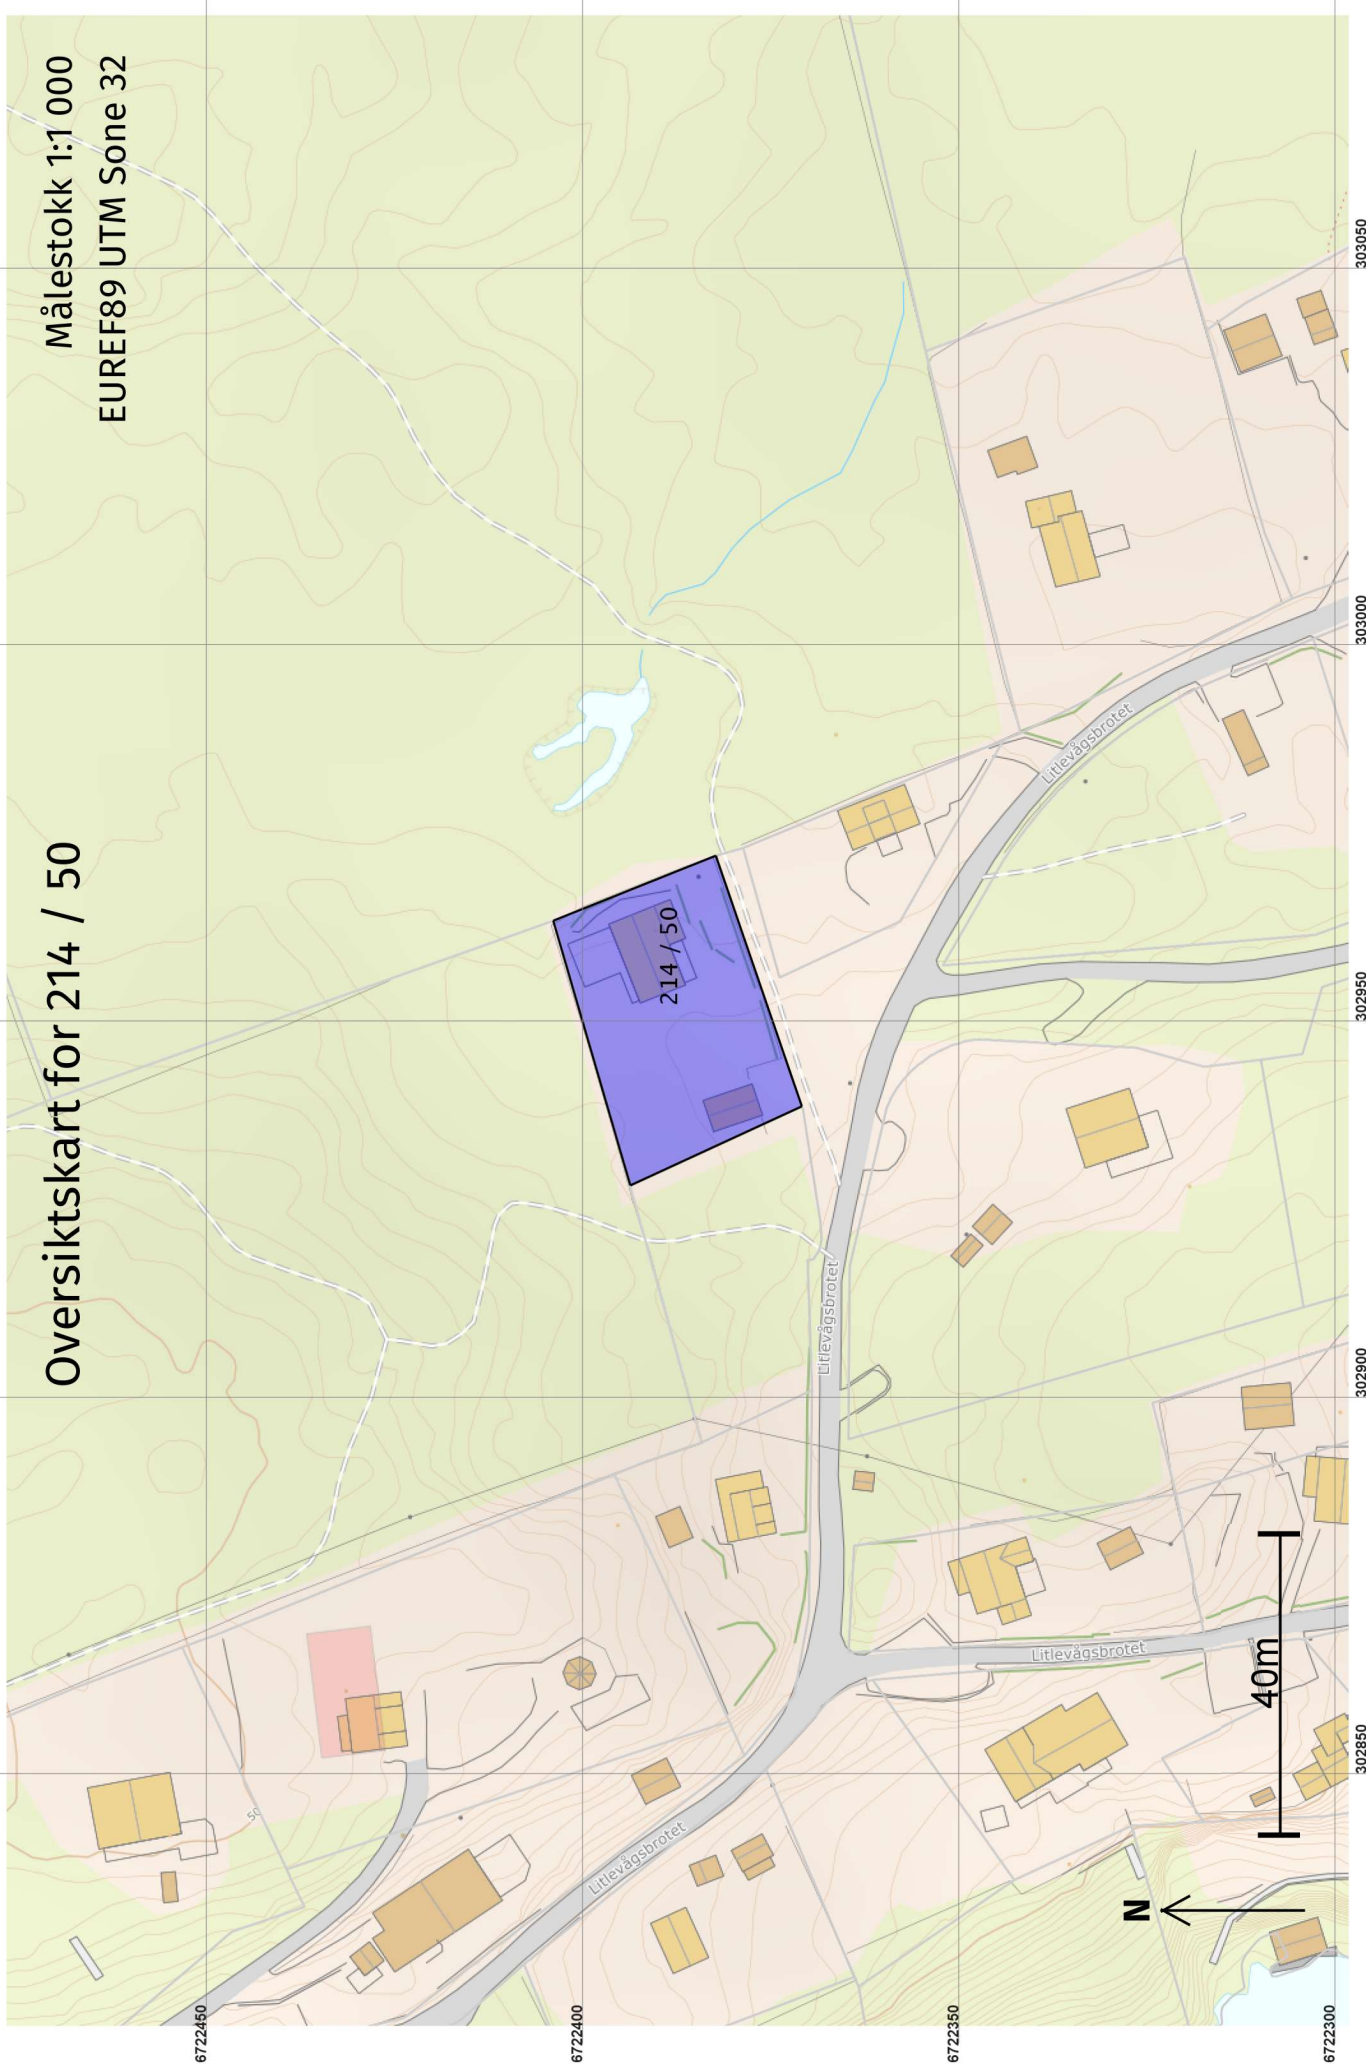

Grenser før "Grensejustering" ført 26.11.2021

Målestokk 1:250
EUREF89 UTM Sone 32

6722400

6722380

6722360

6722370

302920

302930

302940

302950

302960

302970

302980

2x

3x

1x

176289953
□ Litlevågsbrotet 58

+ 214 / 50

176337117

N

10m

Grenser og grensepunkter
som er endra eller nye i
denne forretningen:



+ 214 / 60

Grenser etter "Grensejustering" ført 26.11.2021

Målestokk 1:250
EUREF89 UTM Sone 32

6722400

6722380

6722360

6722370

302920

302930

302940

302950

302960

302970

302980

2

1

3

176289953

Litlevågsbrotet 58

+214 / 50

176337117

N

10m

Grenser og grensepunkter
som er endra eller nye i
denne forretningen:



+214 / 60

Grensejustering 26.11.2021

Før forretninga:

Areal: 873,9 Arealmerknad: **Representasjonspunkt:** **Koordinatsystem:** EUREF89 UTM Sone 32 **Nord:** 6722390 **Aust:** 302954

Etter forretninga:


Areal: 860,7 Arealmerknad: **Representasjonspunkt:** **Koordinatsystem:** EUREF89 UTM Sone 32 **Nord:** 6722390 **Aust:** 302954

Grensepunkt / Grenselinje

Ytre avgrensing

Løpenr	Status	Nord	Aust	Grensemerke nedsett i / Lengde (m)	Grensepunkttype / Linjeinformasjon	Målemetode / Grenser mot	Nøyaktighet (SD i cm)	Radius
1	Nytt	6722371,71	302938,58	Jord	Offentleg godkjent grensemerke	96 GPS kinematisk (Real time kinematic)	10	10
				25,08		4631 - 214 / 2 og 4631 - 214 / 107	11	11
2	Nytt	6722394,49	302928,08	Jord	Offentleg godkjent grensemerke	96 GPS kinematisk (Real time kinematic)	10	10
				36,54		4631 - 214 / 25 og 4631 - 214 / 107	11	11
3x	Endra - Før	6722383,12	302971,84	Fjell	Gjerdestolpe	96 GPS kinematisk (Real time kinematic)	10	10
				35,70		4631 - 214 / 2 og 4631 - 214 / 4	11	11
3	Endra - Etter	6722383,12	302971,84	Fjell	Gjerdestolpe	96 GPS kinematisk (Real time kinematic)	10	10
				35,17		4631 - 214 / 2 og 4631 - 214 / 4	11	11
1x	Sletta	6722371,54	302938,07		Umerkt	96 GPS kinematisk (Real time kinematic)	10	10
				25,11		4631 - 214 / 2 og 4631 - 214 / 107	11	11
2x	Sletta	6722394,34	302927,56		Ukjent	96 GPS kinematisk (Real time kinematic)	10	10
				37,08		4631 - 214 / 25 og 4631 - 214 / 107	11	11

Målestokk 1:250
EUREF89 UTM Sone 32

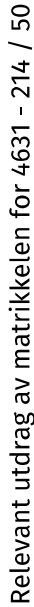

Grenser etter "Kvalitetsheving for eksisterande matrikkeleining" ført 11.11.2021

Målestokk 1:250
EUREF89 UTM Sone 32

6722400

6722380

6722360

6722370

302920

302930

302940

302950

302960

302970

302980

N

10m

176289953
□ Litlevågsbrotet 58

+ 214 / 50

176337117

1

Grenser og grensepunkter
som er endra eller nye i
denne forretningen:



+ 214 / 60

Kvalitetsheving for eksisterande matrikkeleining 11.11.2021

Før forretninga:

Areal: 978,5 Arealmerknad: **Representasjonspunkt:** EUREF89 UTM Sone 32 **Nord:** 6722390 **Aust:** 302954

Etter forretninga:

Areal: 873,9 Arealmerknad: **Representasjonspunkt:** EUREF89 UTM Sone 32 **Nord:** 6722390 **Aust:** 302954

Grensepunkt / Grenselinje

Ytre avgrensing

Løpenr	Status	Nord	Aust	Grensemerke nedsett i / Lengde (m)	Linjeinformasjon	Målemetode / Grenser mot	Nøyaktighet (SD i cm)	Radius
2x	Endra - Før	6722383,12	302971,84	Fjell Gjerdestolpe 5,06		96 GPS kinematisk (Real time kinematic) 4631 - 214 / 4	10	
1	Endra - Etter	6722383,12	302971,84	Fjell Gjerdestolpe 35,70		96 GPS kinematisk (Real time kinematic) 4631 - 214 / 2 og 4631 - 214 / 4	10 11	
1x	Sletta	6722370,09	302942,28	Annan detalj 4,45		55 Digitalisert på dig.bord fra strek-kart: Papirkopi 4631 - 214 / 2	58	
3x	Sletta	6722381,18	302976,51	Annan detalj 21,81		55 Digitalisert på dig.bord fra strek-kart: Papirkopi 4631 - 214 / 4 og 4631 - 214 / 60	58	
4x	Sletta	6722374,64	302955,70	Ukjent 14,17		55 Digitalisert på dig.bord fra strek-kart: Papirkopi 4631 - 214 / 2 og 4631 - 214 / 60	58	

Grenser før "Kvalitetsheving for eksisterande matrikkeleining" ført 11.11.2021

Målestokk 1:250
EUREF89 UTM Sone 32

2x

1x

176289953
□ Litlevågsbrotet 58

+214 / 50

176337117


N

10m

Grenser og grensepunkter
som er endra eller nye i
denne forretningen:



Målestokk 1:250
EUREF89 UTM Sone 32

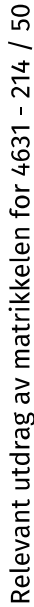

Før forretninga:

Areal: 1 038,3

Arealmerknad: EUREF89 UTM Sone 32

Representasjonspunkt:

Koordinatsystem: Nord: 6722390 Aust: 302954

Etter forretninga:

Areal: 978,5

Arealmerknad: EUREF89 UTM Sone 32


Representasjonspunkt:

Koordinatsystem: Nord: 6722390 Aust: 302954

Grensepunkt / Grenselinje				Ytre avgrensing				
Løpenr	Status	Nord	Aust	Grensemerke nedsett i / Lengde (m)	Grensepunkttype / Linjeinformasjon	Målemetode / Grenser mot	Nøyaktighet (SD i cm)	Radius
1x	Endra - Før	6722394,34	302927,56	40,14	Ukjent	96 GPS kinematisk (Real time kinematic)	10	10
						4631 - 214 / 25 og 4631 - 214 / 107		
1	Endra - Etter	6722394,34	302927,56	37,08	Ukjent	96 GPS kinematisk (Real time kinematic)	10	11
						4631 - 214 / 25 og 4631 - 214 / 107		
2x	Endra - Før	6722404,52	302966,39	25,44	Annan detalj	55 Digitalisert på dig.bord frå strek-kart: Papirkopi	58	
						4631 - 214 / 4 og 4631 - 214 / 25		
2	Endra - Etter	6722404,66	302963,17	23,21	Fjell Kors	96 GPS kinematisk (Real time kinematic)	10	11
						4631 - 214 / 4 og 4631 - 214 / 25		
3	Nytt	6722383,12	302971,84	5,06	Fjell Gjerdestolpe	96 GPS kinematisk (Real time kinematic)	10	
						4631 - 214 / 4		

Grenser før "Kvalitetsheving for eksisterande matrikkeleining" ført 09.11.2021

Målestokk 1:250
EUREF89 UTM Sone 32

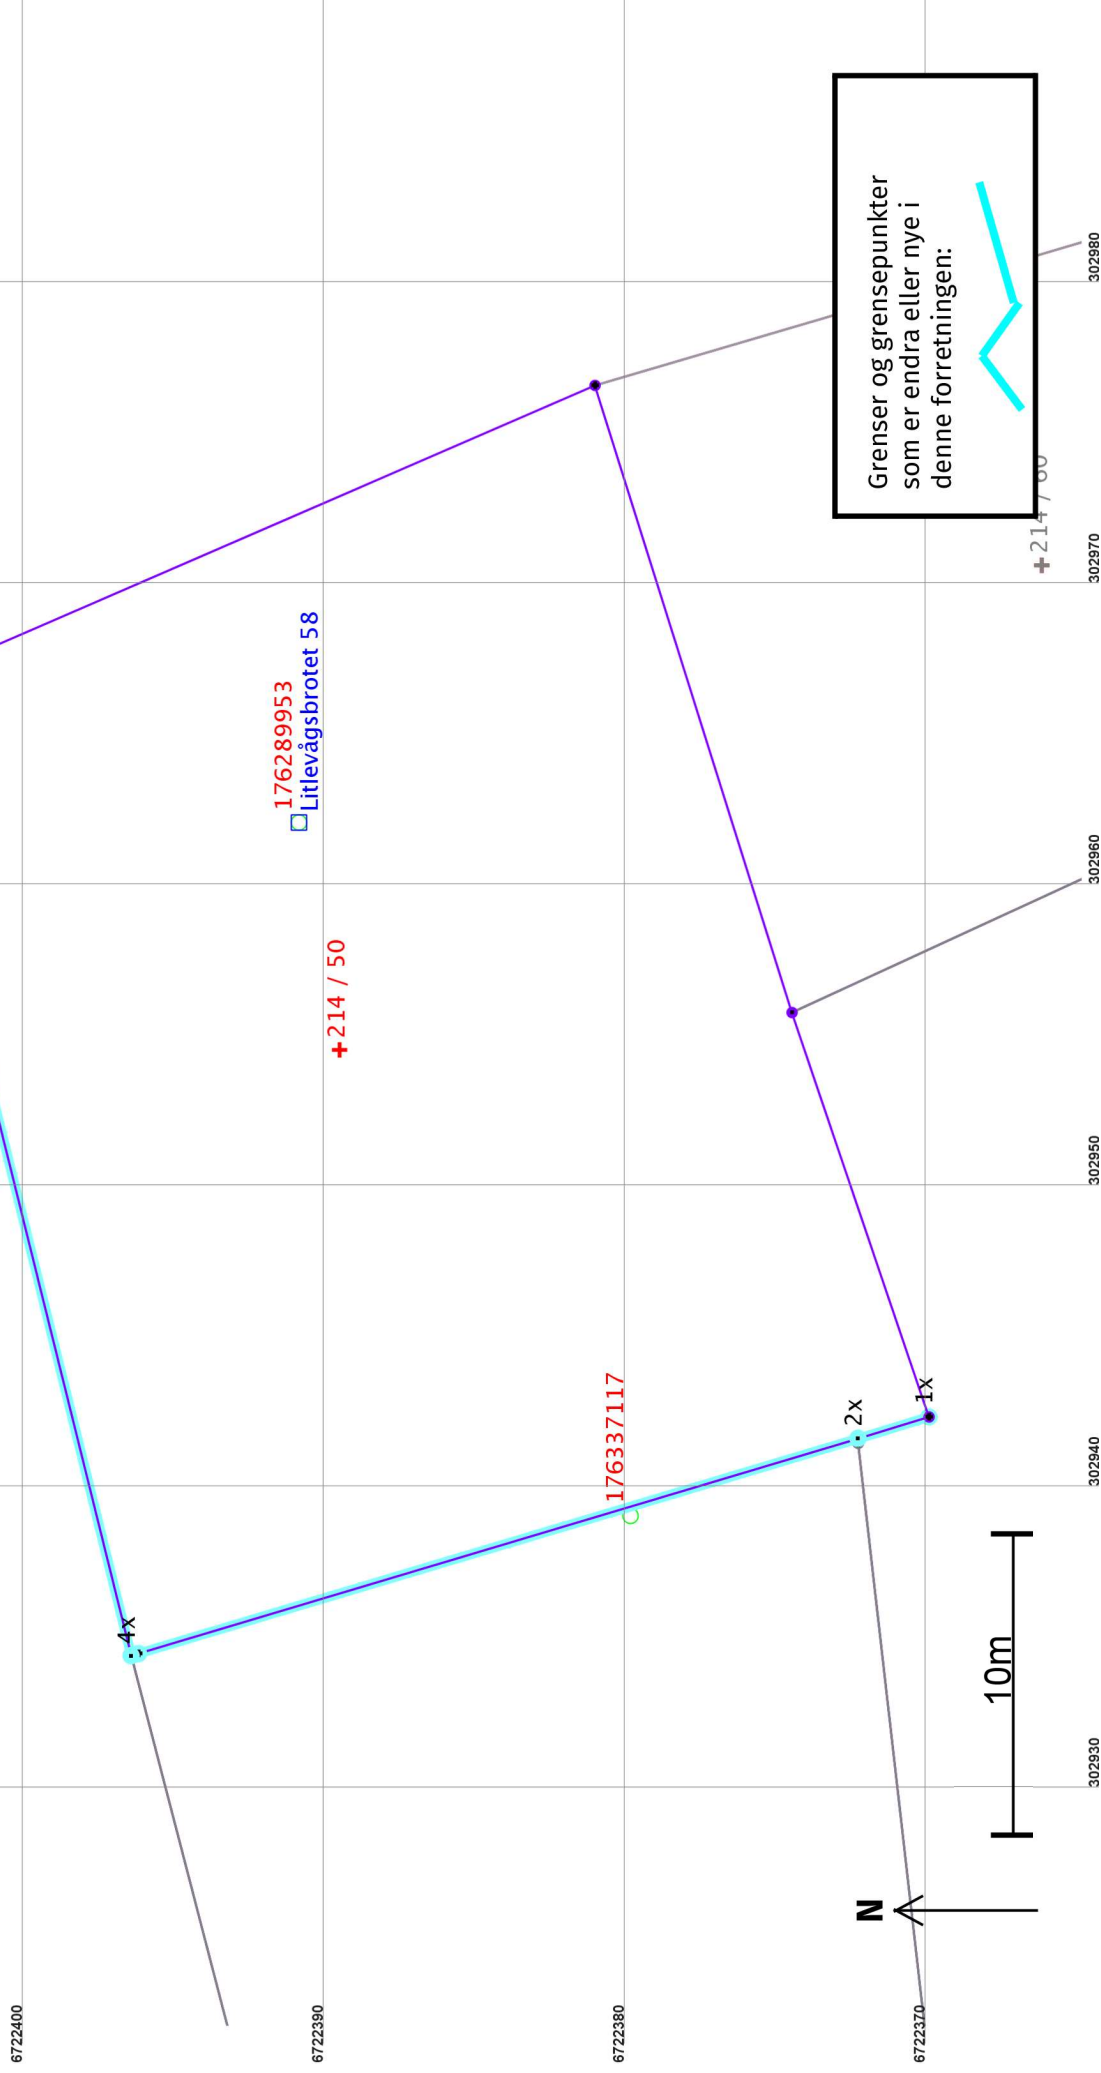

Grenser etter "Kvalitetsheving for eksisterande matrikkeleining" ført 09.11.2021

Målestokk 1:250
EUREF89 UTM Sone 32

3

176289953
□ Litlevågsbrotet 58

+214 / 50

176337117

N

10m

Grenser og grensepunkter
som er endra eller nye i
denne forretningen:



Før forretninga:

Areal: 907,9

Arealmerknad: EUREF89 UTM Sone 32

Representasjonspunkt: Nord: 6722390 Aust: 302954

Etter forretninga:

Areal: 1 038,3

Arealmerknad: EUREF89 UTM Sone 32

Representasjonspunkt: Nord: 6722390 Aust: 302954

Grensepunkt / Grenselinje				Ytre avgrensing			
Løpenr	Status	Nord	Aust	Grensemerke nedsett i / Lengde (m) Linjeinformasjon	Målemetode / Grenser mot	Nøyaktighet (SD i cm)	Radius
1x	Endra - Før	6722370,09	302942,28	Annan detalj 2,46	55 Digitalisert på dig.bord fra strek-kart: Papirkopi 4631 - 214 / 2	58	
1	Endra - Etter	6722370,09	302942,28	Annan detalj 4,45	55 Digitalisert på dig.bord fra strek-kart: Papirkopi 4631 - 214 / 2	58	
2x	Endra - Før	6722372,45	302941,57	Ukjent 24,93	55 Digitalisert på dig.bord fra strek-kart: Papirkopi 4631 - 214 / 2 og 4631 - 214 / 107	58	
2	Endra - Etter	6722371,54	302938,07	Umerkt 25,11	96 GPS kinematisk (Real time kinematic) 4631 - 214 / 2 og 4631 - 214 / 107	10 11	
4x	Endra - Før	6722396,58	302934,36	Ukjent 33,00	55 Digitalisert på dig.bord fra strek-kart: Papirkopi 4631 - 214 / 25 og 4631 - 214 / 107	58	
3	Endra - Etter	6722394,34	302927,56	Ukjent 40,14	96 GPS kinematisk (Real time kinematic) 4631 - 214 / 25 og 4631 - 214 / 107	10	
3x	Sletta	6722396,34	302934,43	Annan detalj 0,25	55 Digitalisert på dig.bord fra strek-kart: Papirkopi 4631 - 214 / 107	58	