


ANLEGGSSKISSE GÖRDENESET

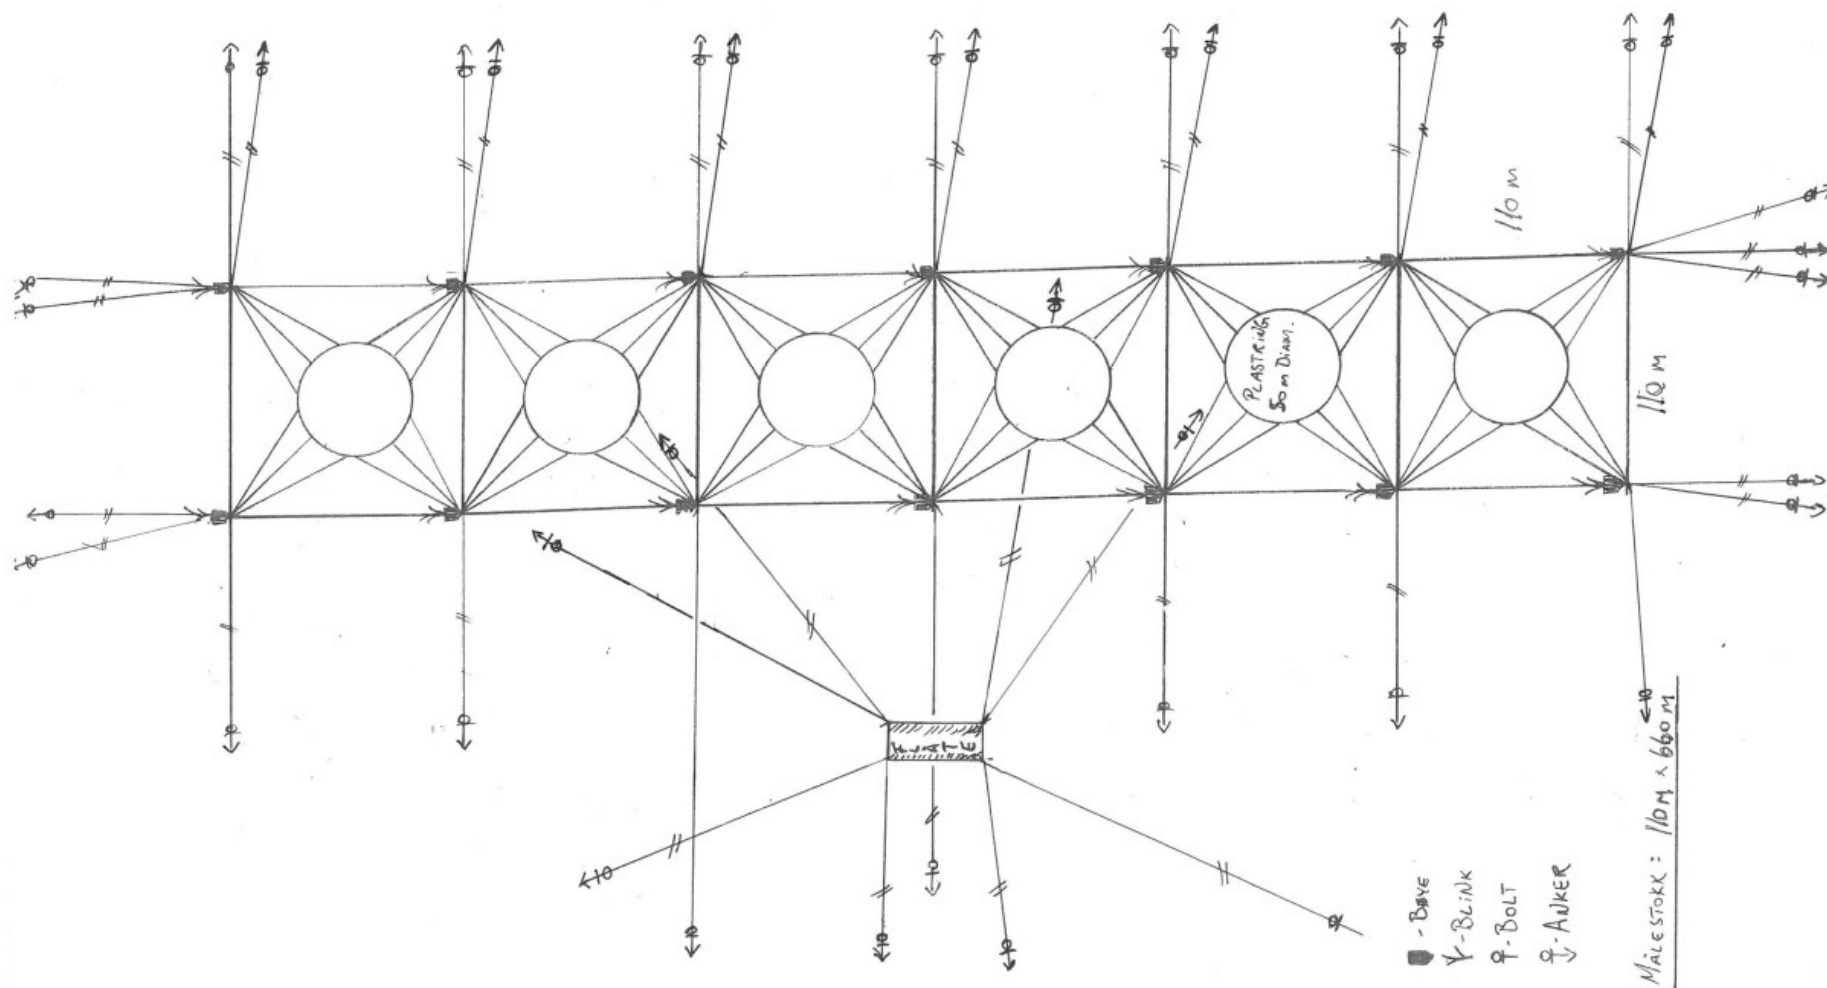

→ 2