
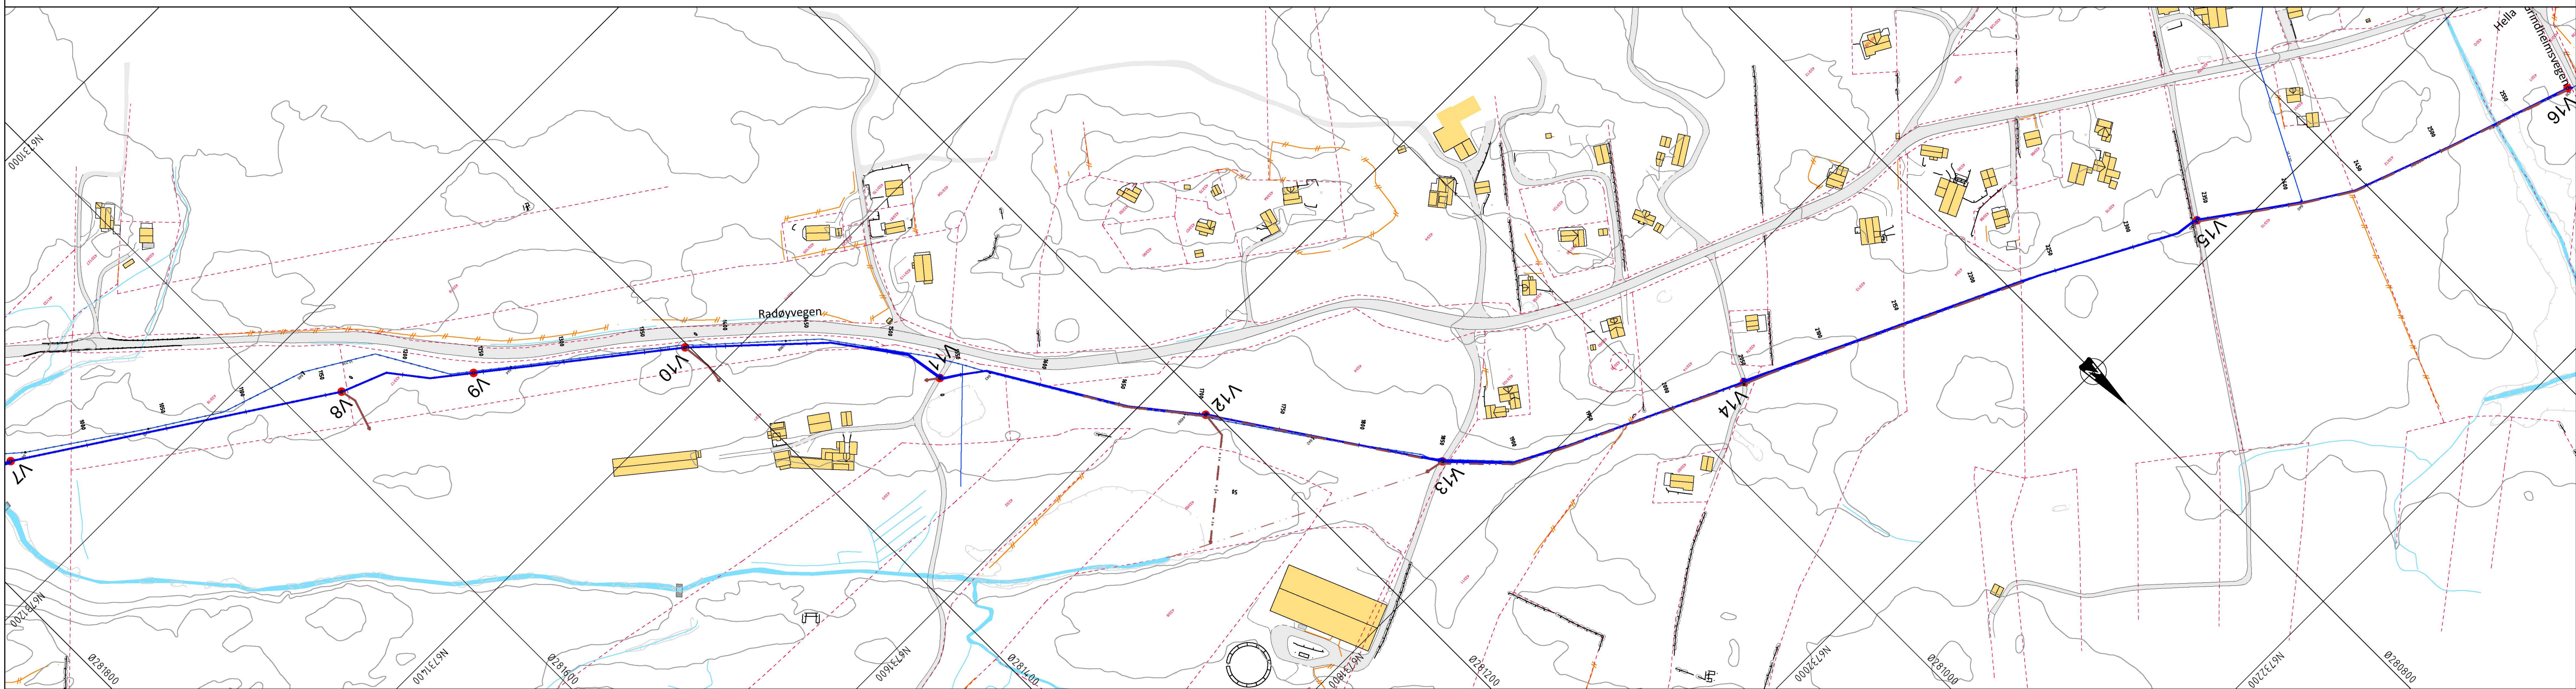


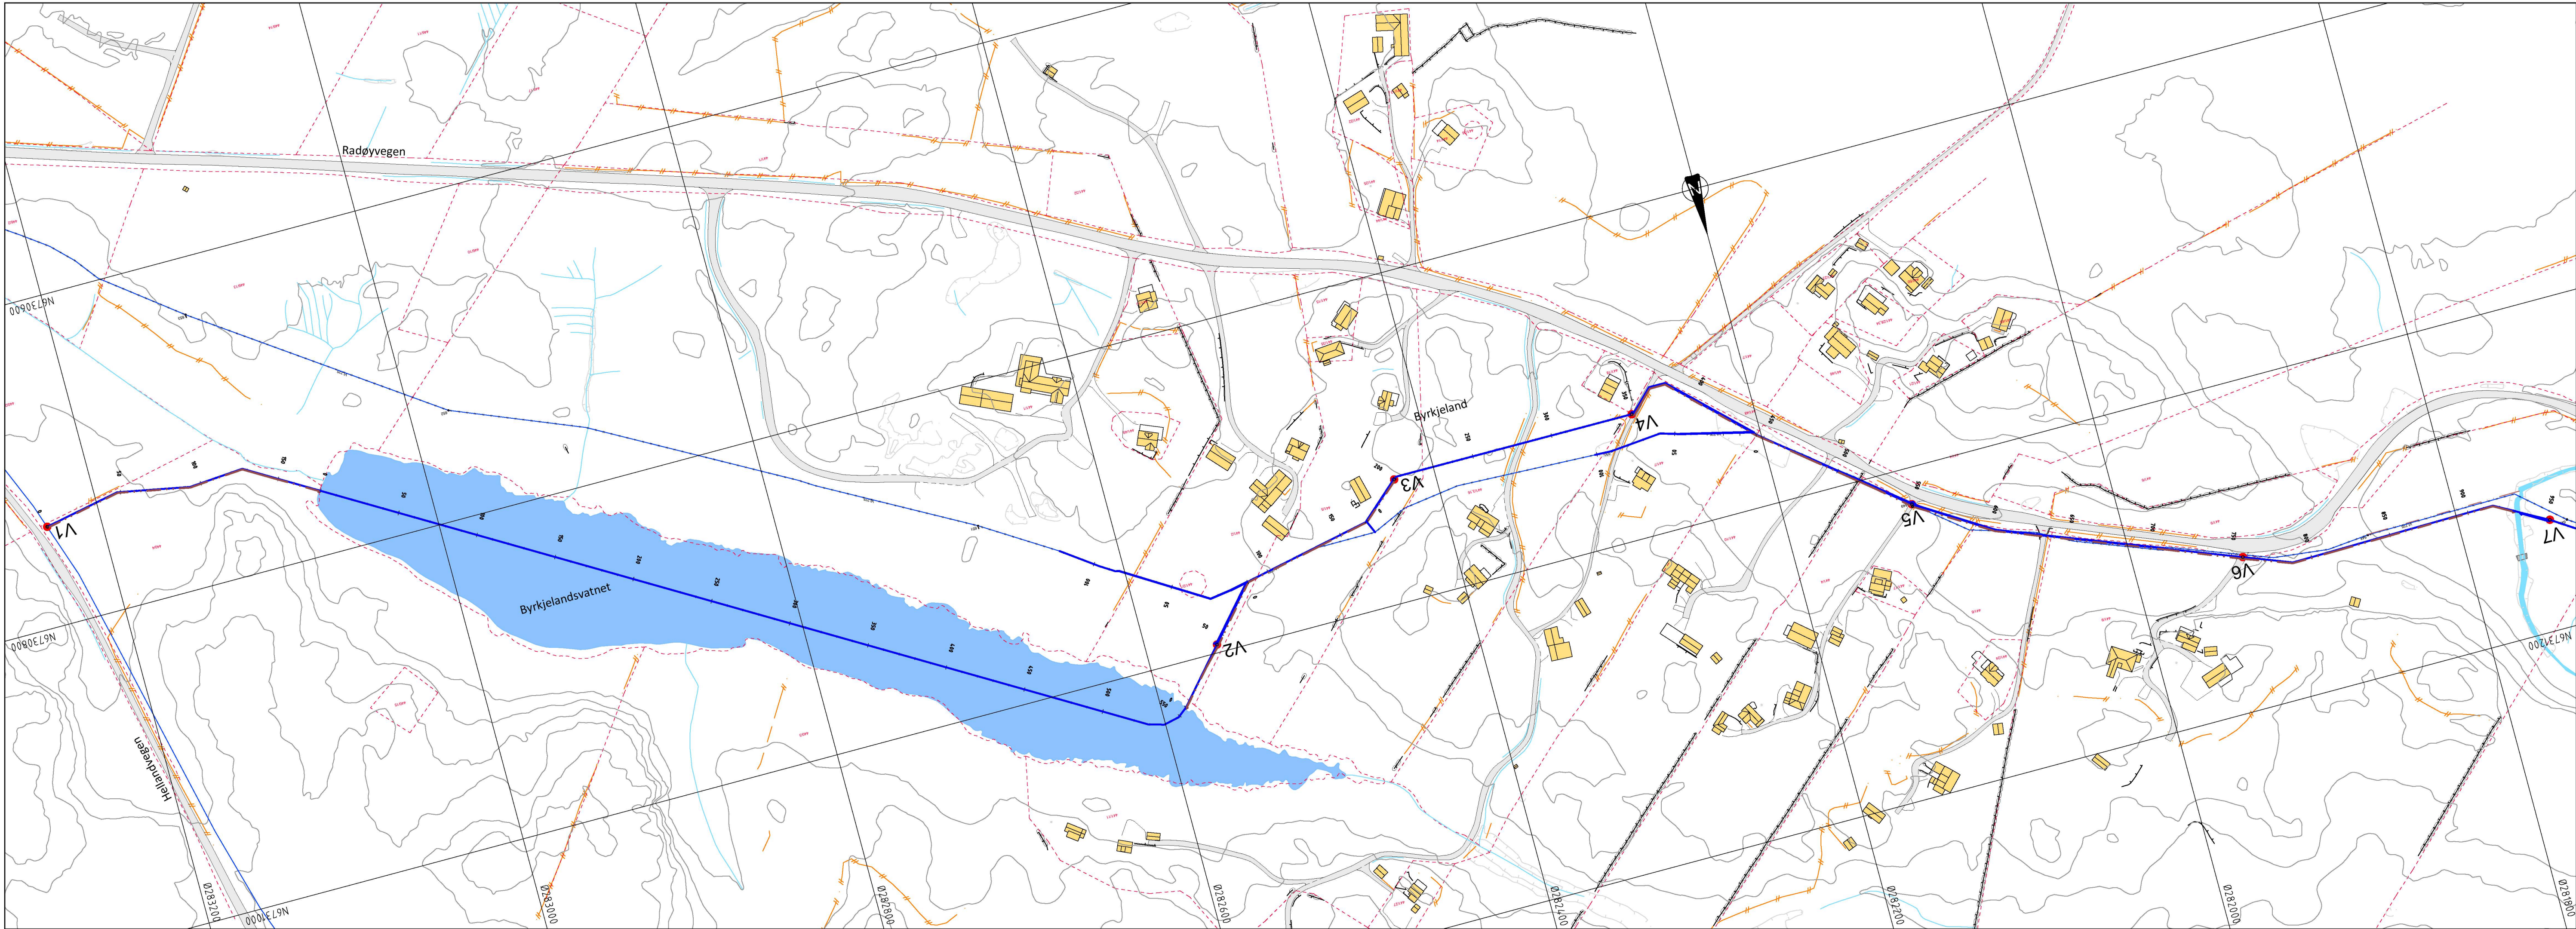

TEGNFORKLARING		Eksisterende	Prosjektert	Eksisterende	Prosjektert
	Vannledning (VL)				
	Spillvannsledning (SP)				
	Overvannsledning (OV)				
	Drensledning (DR)				
	Ledning i borehull				
	Ledning utgår				

Eksisterende	Prosjektert

TILBUDSTEGNING

Rev. 14.01.2022 THF DR fra kum V12 forlenget til eks. DR. DR DV300->DV400mm mellom kum V13-V14.

Oppdragslever

Alver kommune-Teknisk forvaltning og drift

Vassledning Ishuset-Byrkjeland-Hella.

Vann- og avløpsplan.

haugen vva

Kanalveien 5
5068 Bergen
Tlf. 55 59 82 60
e-post: post@haugenvva.no

Tegn. THF	Kontr. ANH	Godkj. THF
Dato: 17.09.2021	Prosjekt: 21045	Rev. GH01
Målestokk: 1:2000	Format: A1	