




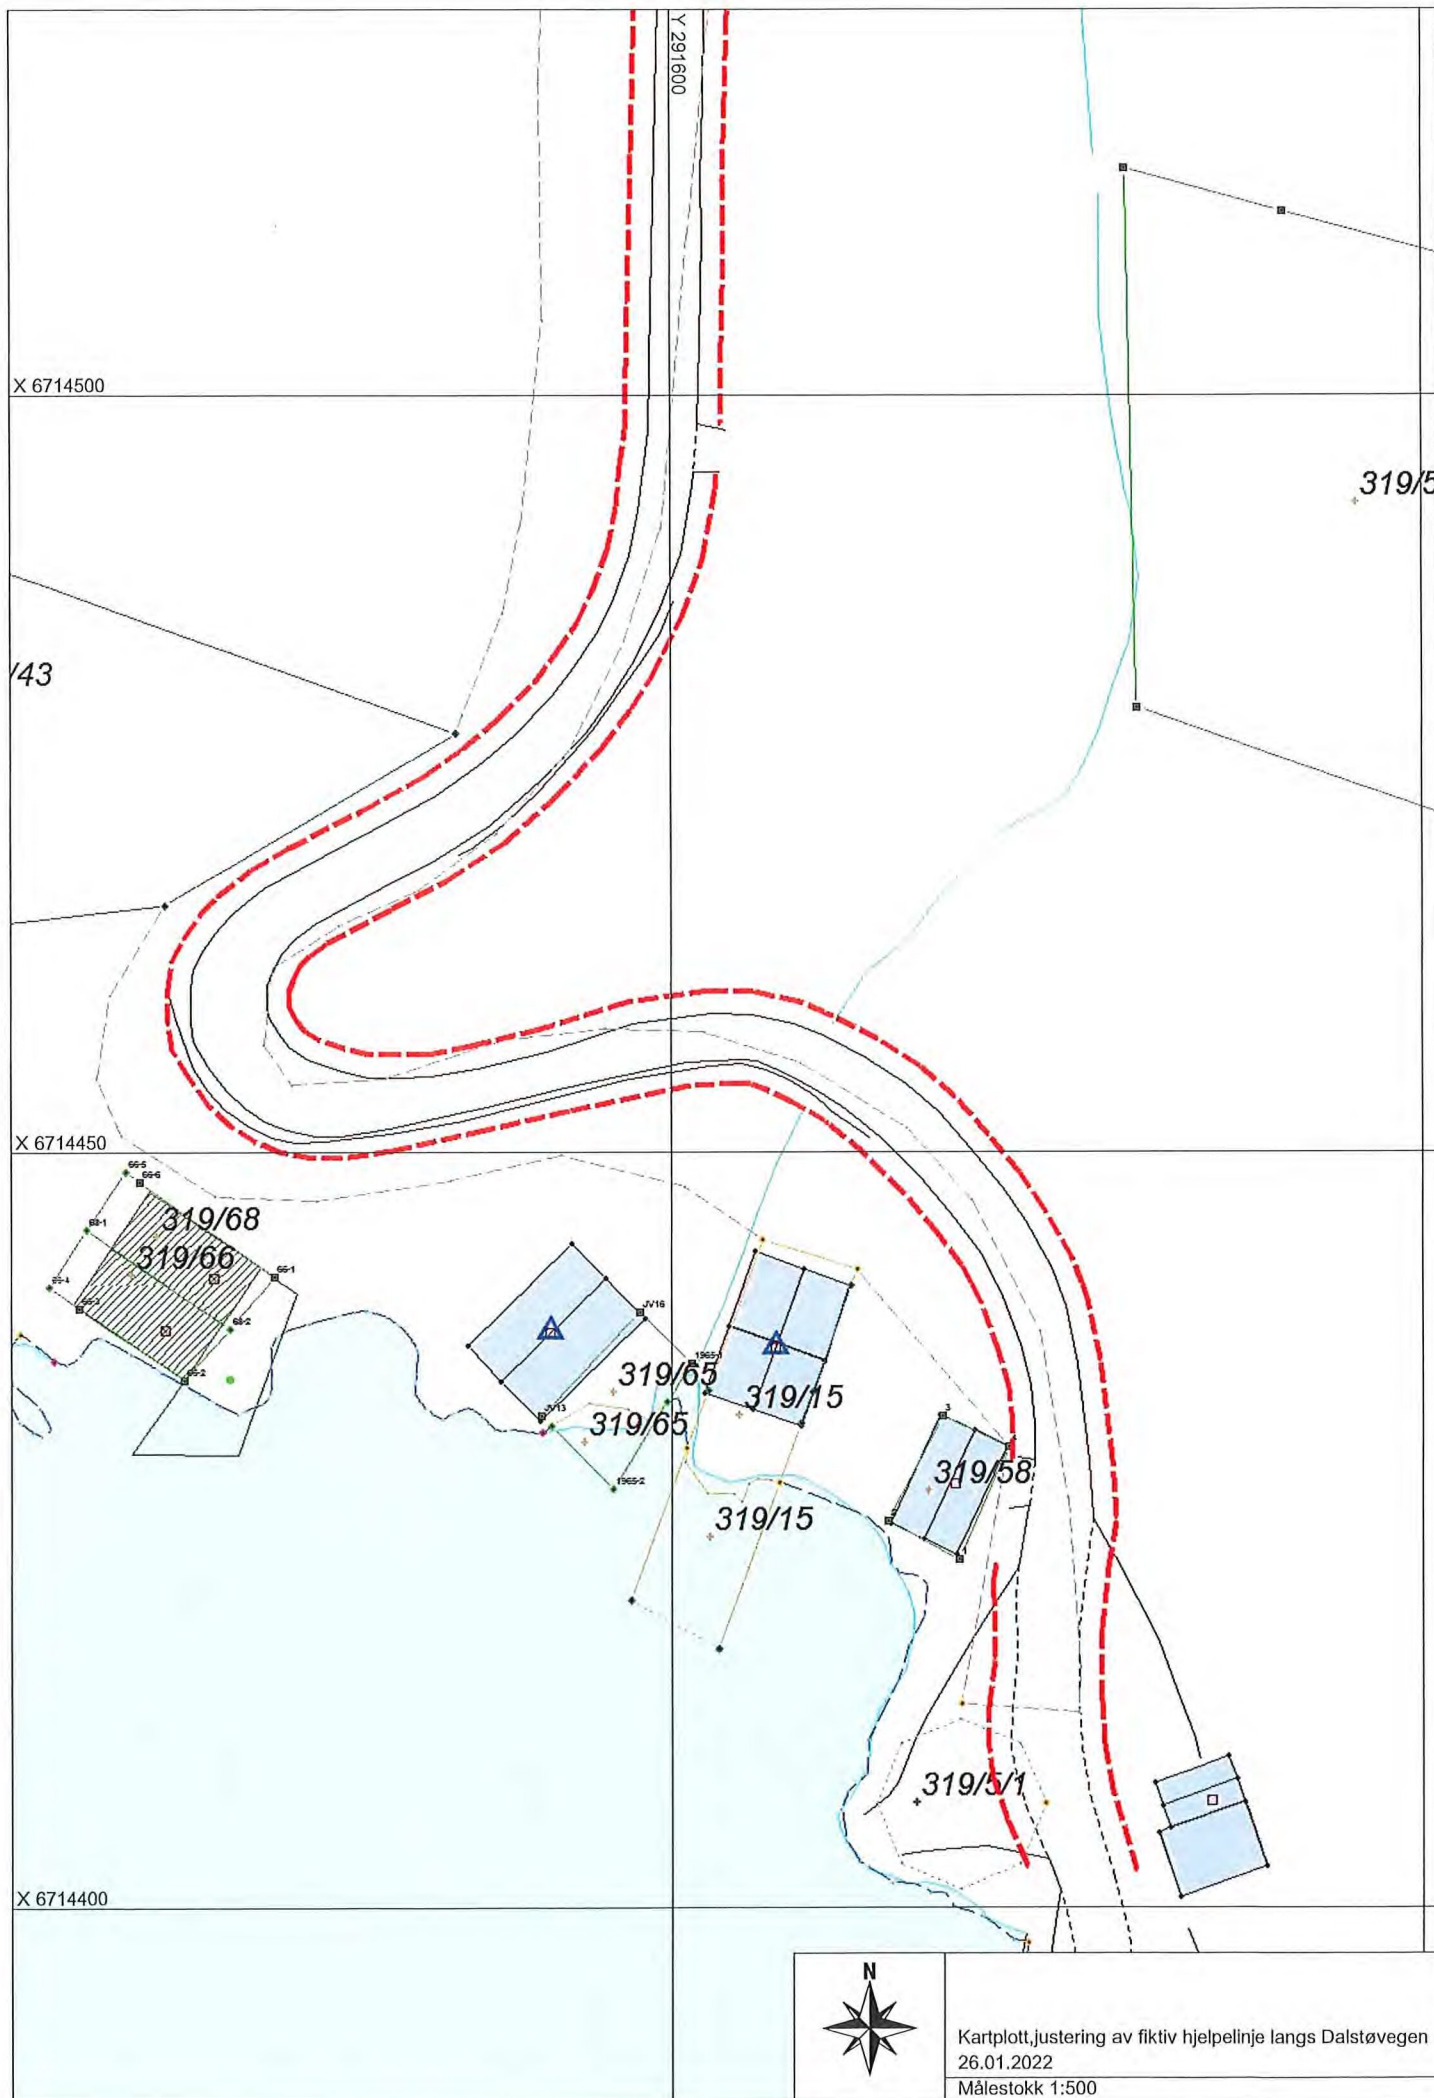


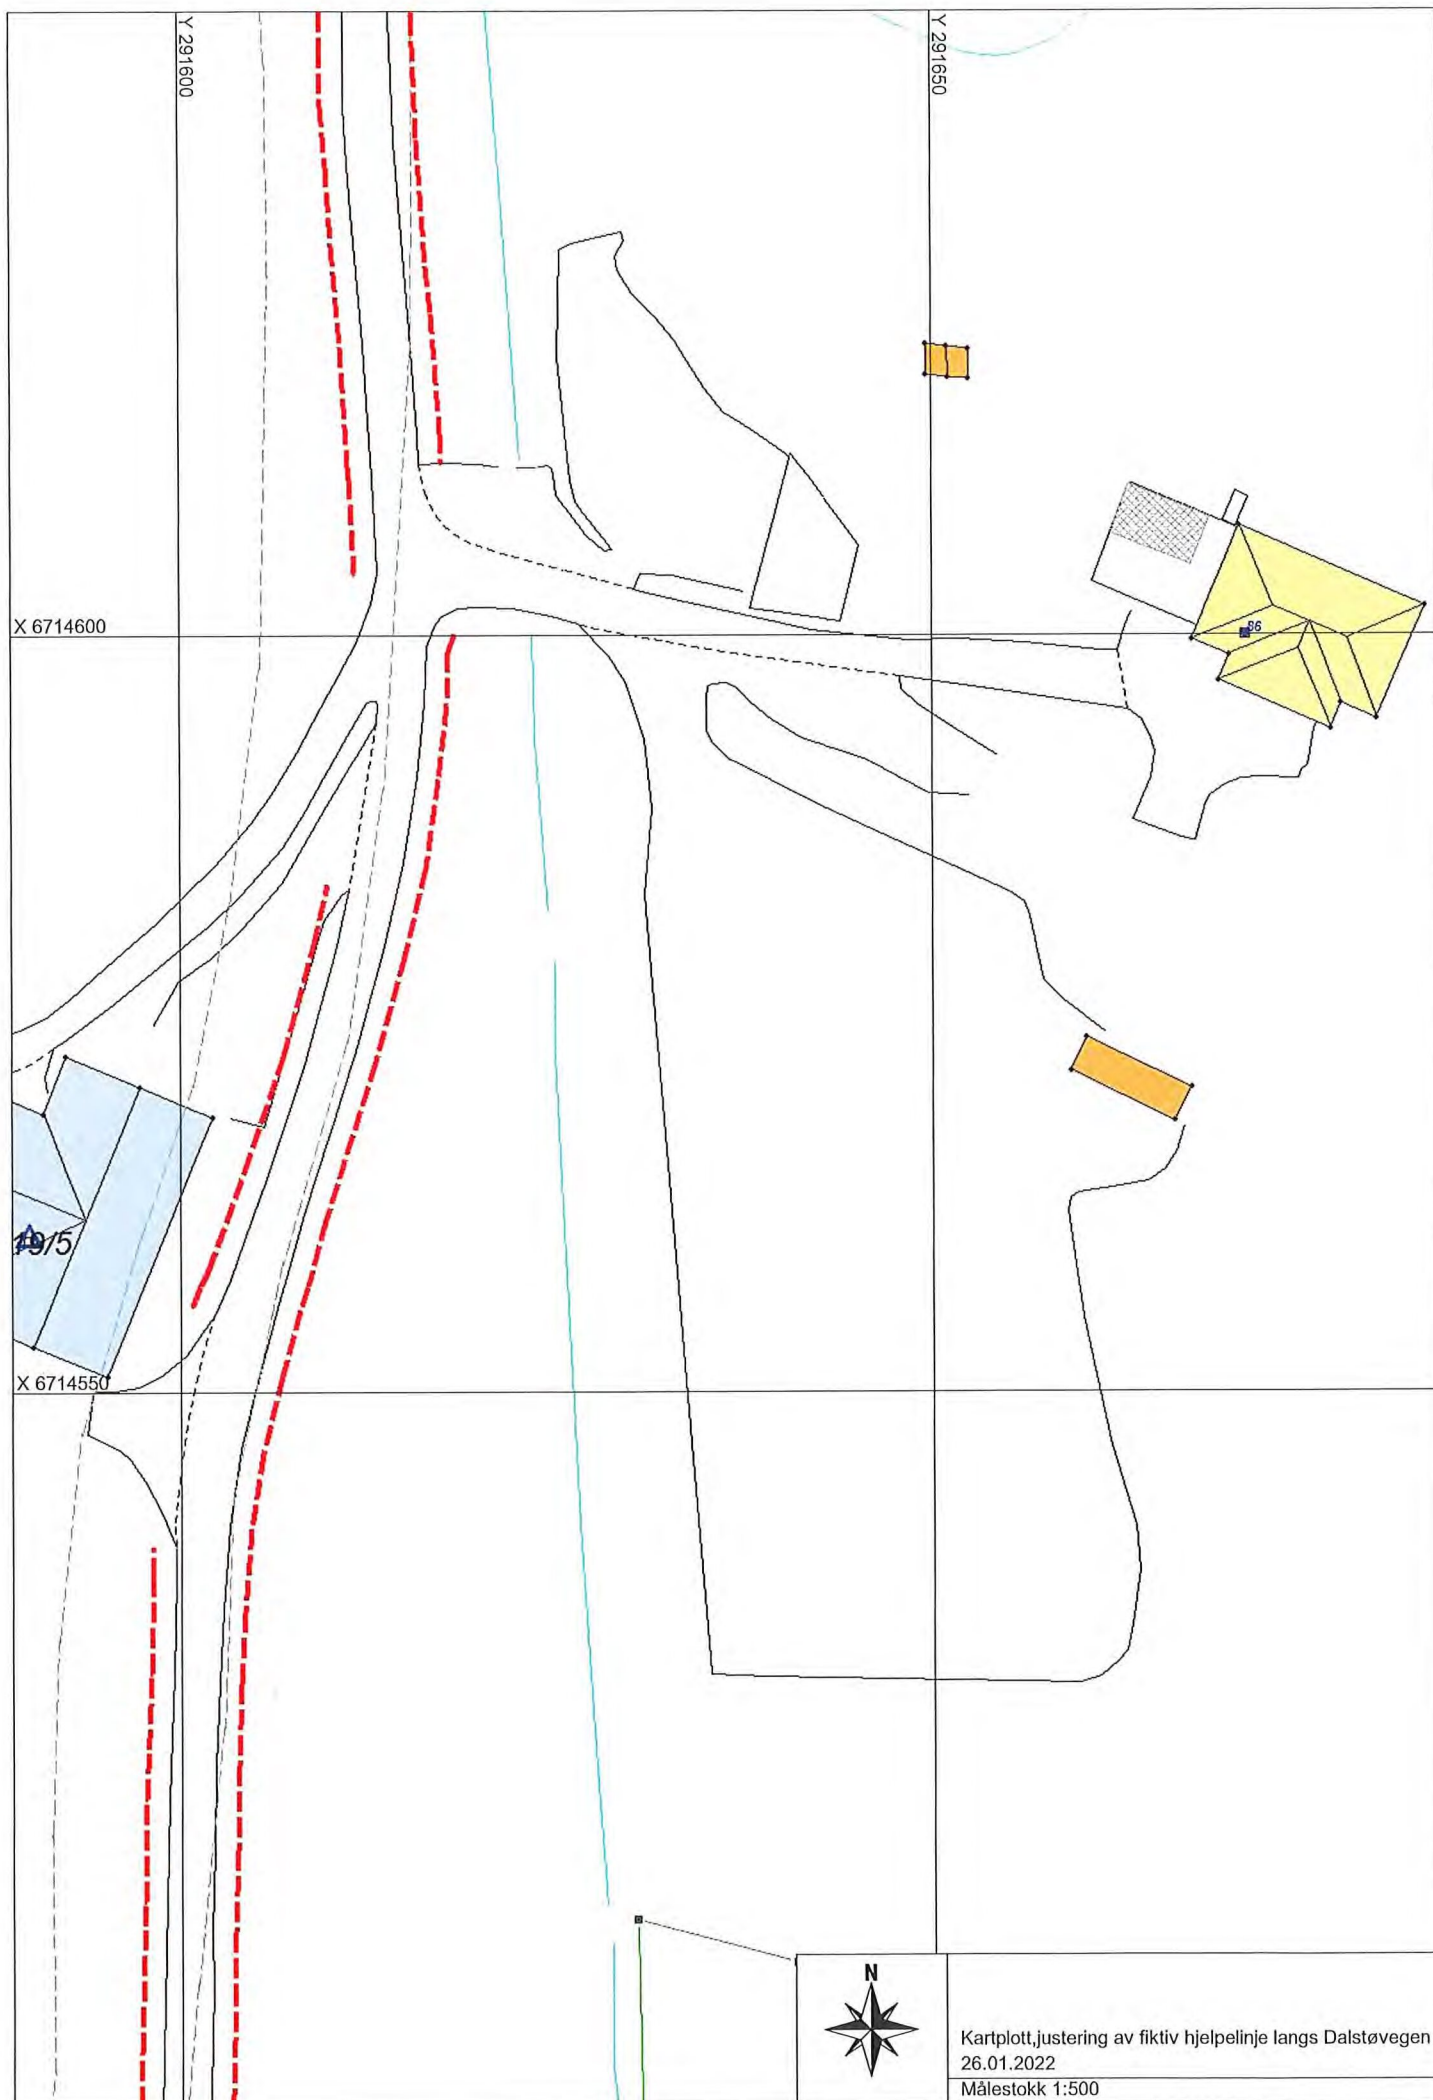

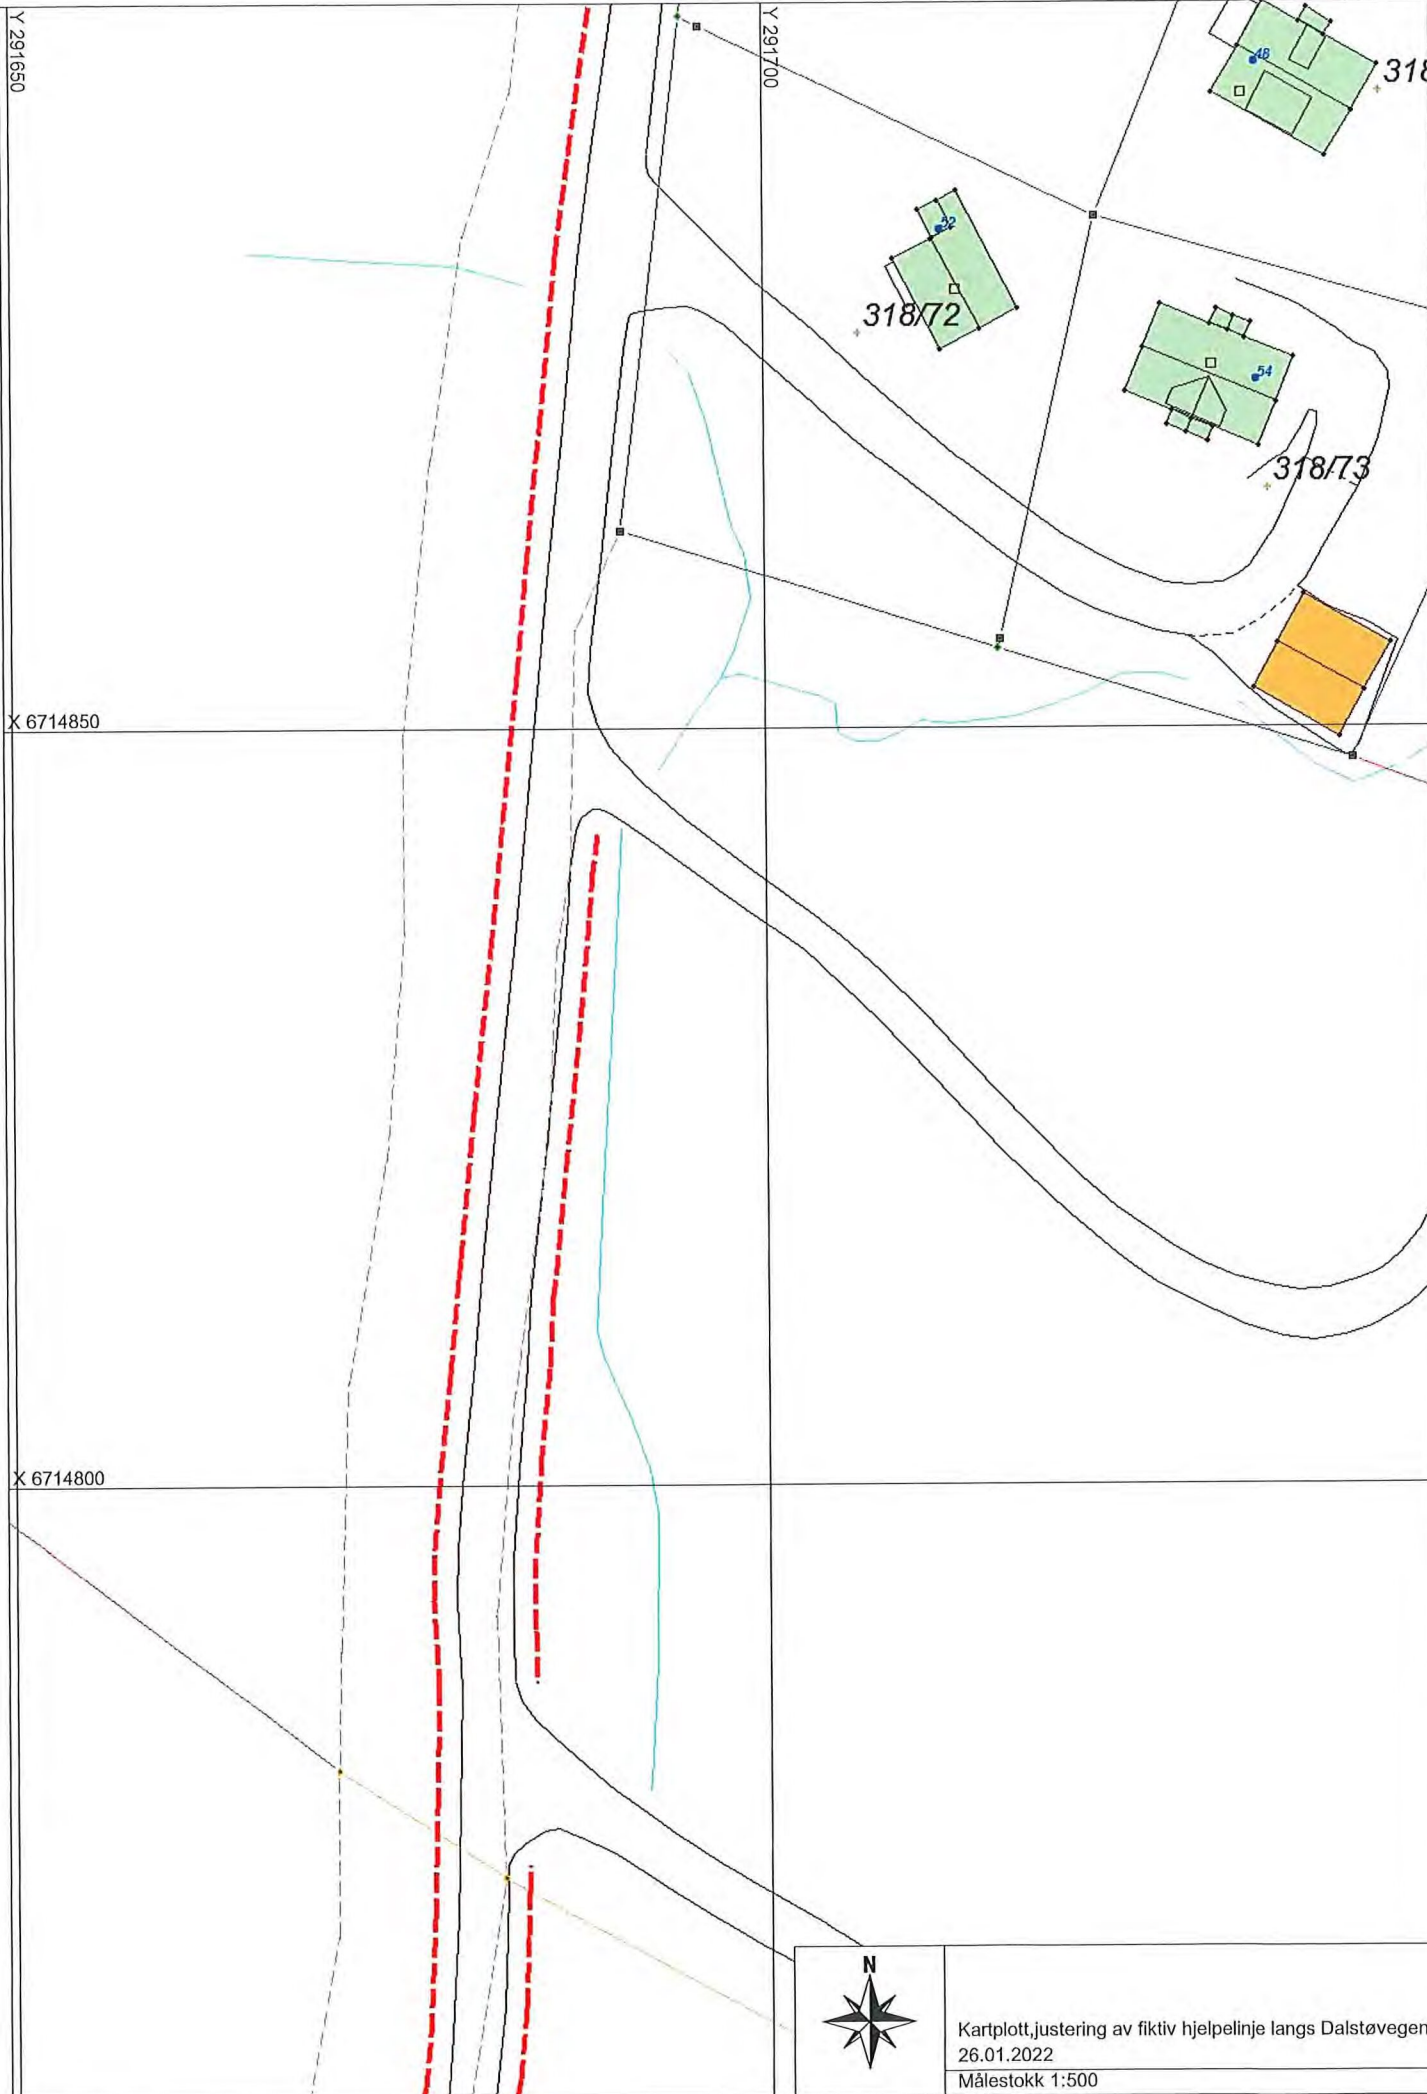



Kartplott, justering av fiktiv hjelpelinje langs Dalstøvegen
26.01.2022
Målestokk 1:500

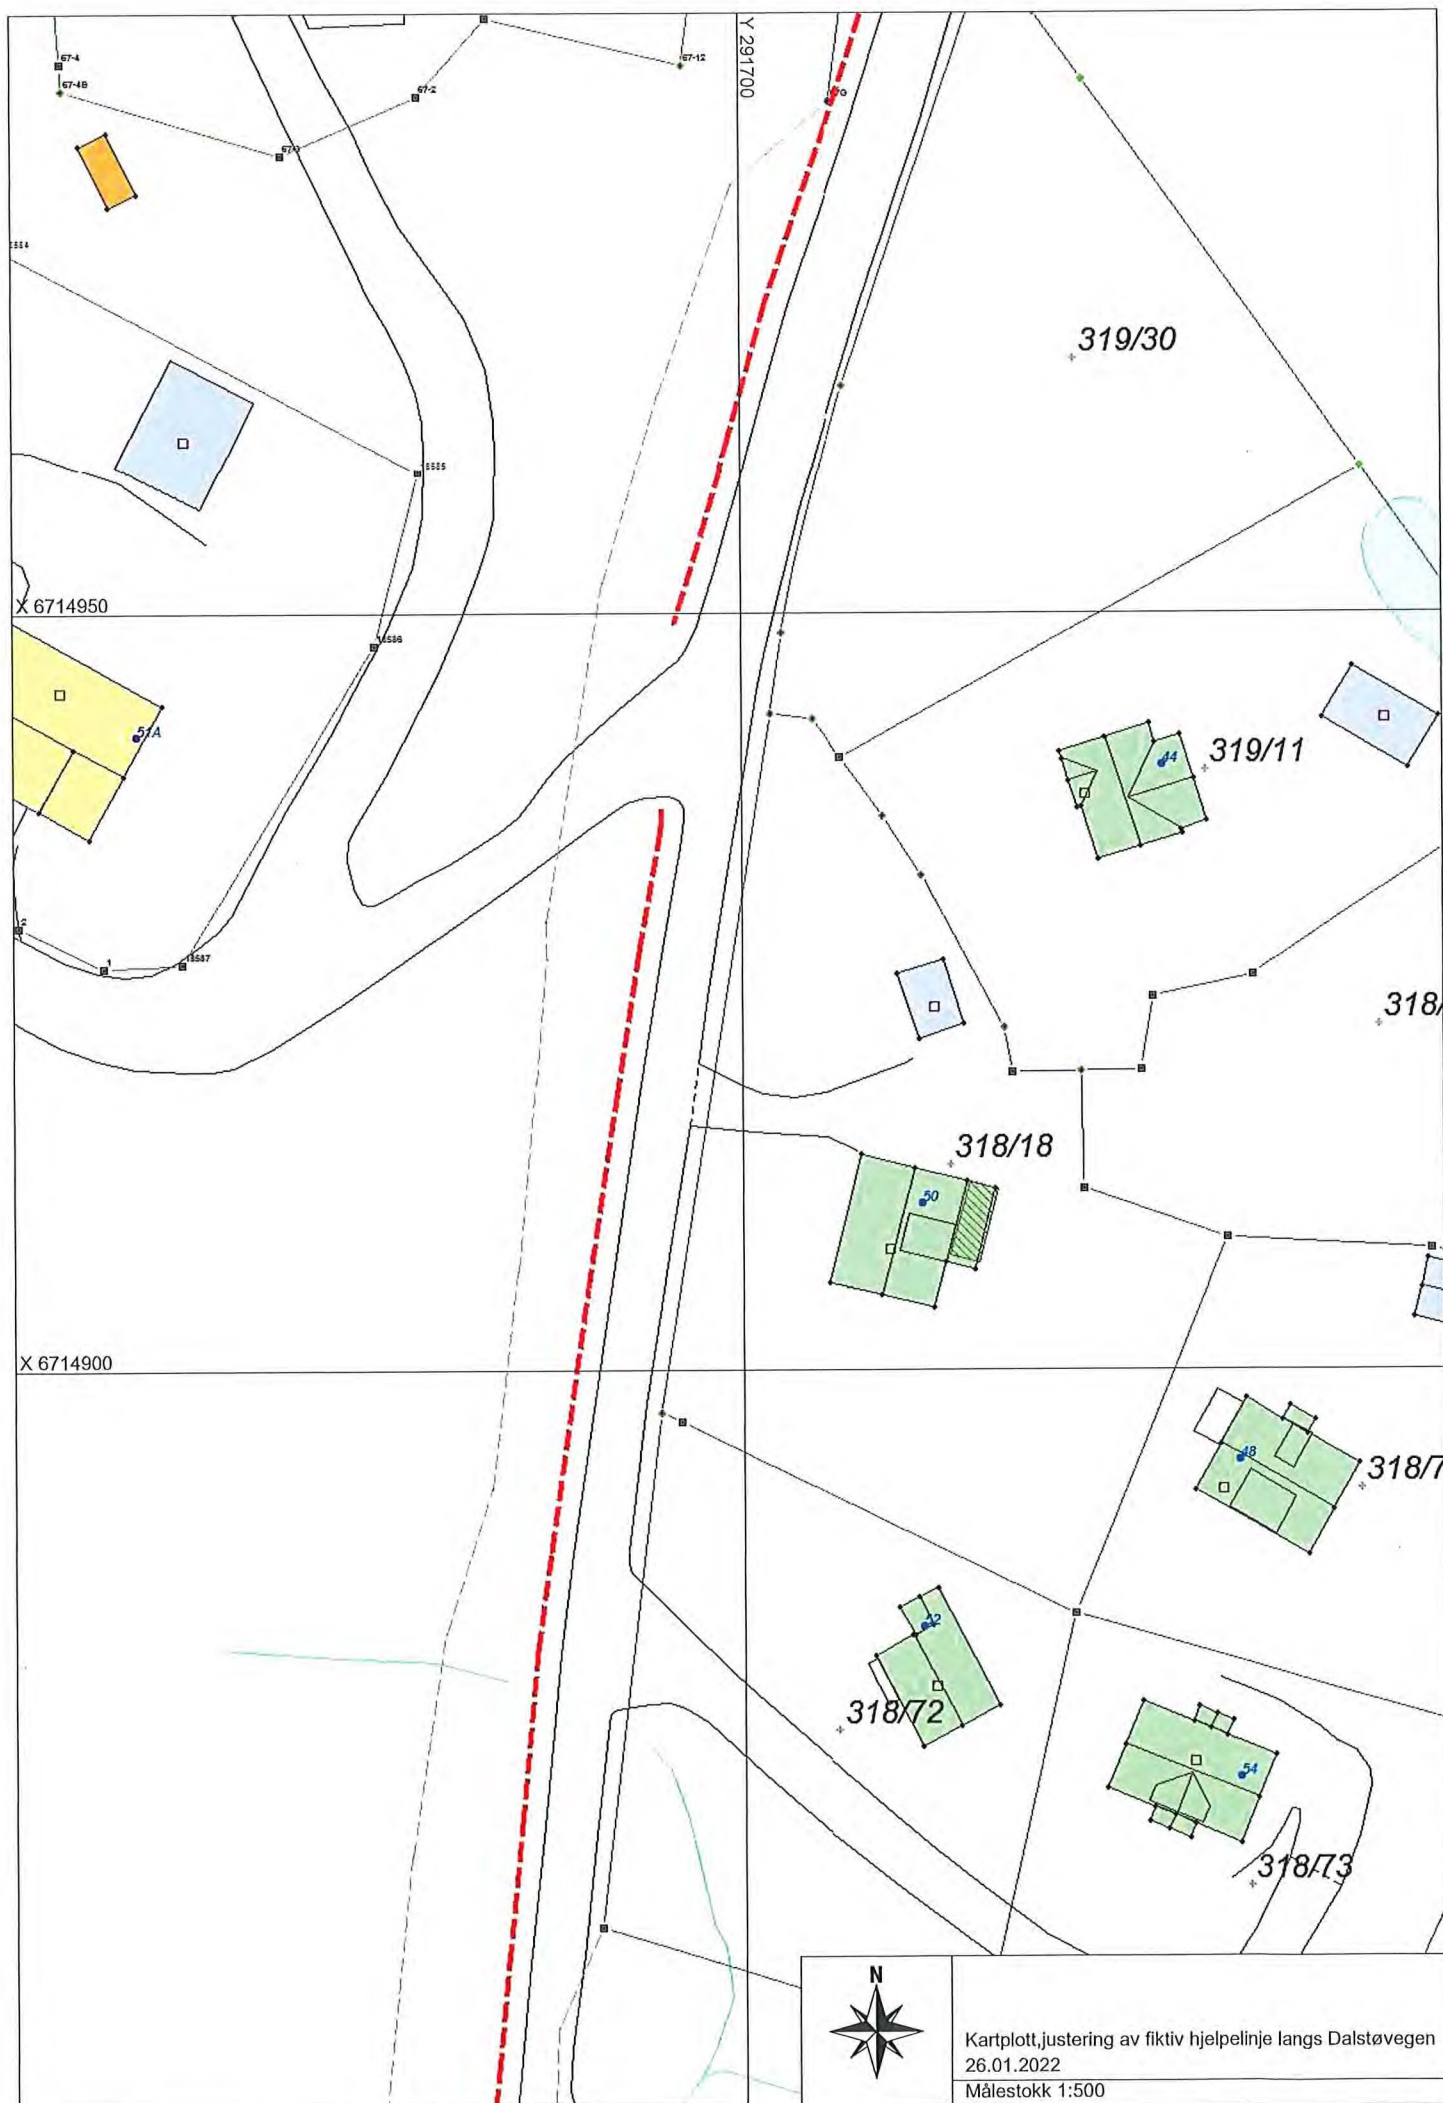

Kartplott, justering av fiktiv hjelpelinje langs Dalstøvegen
26.01.2022
Målestokk 1:500

