


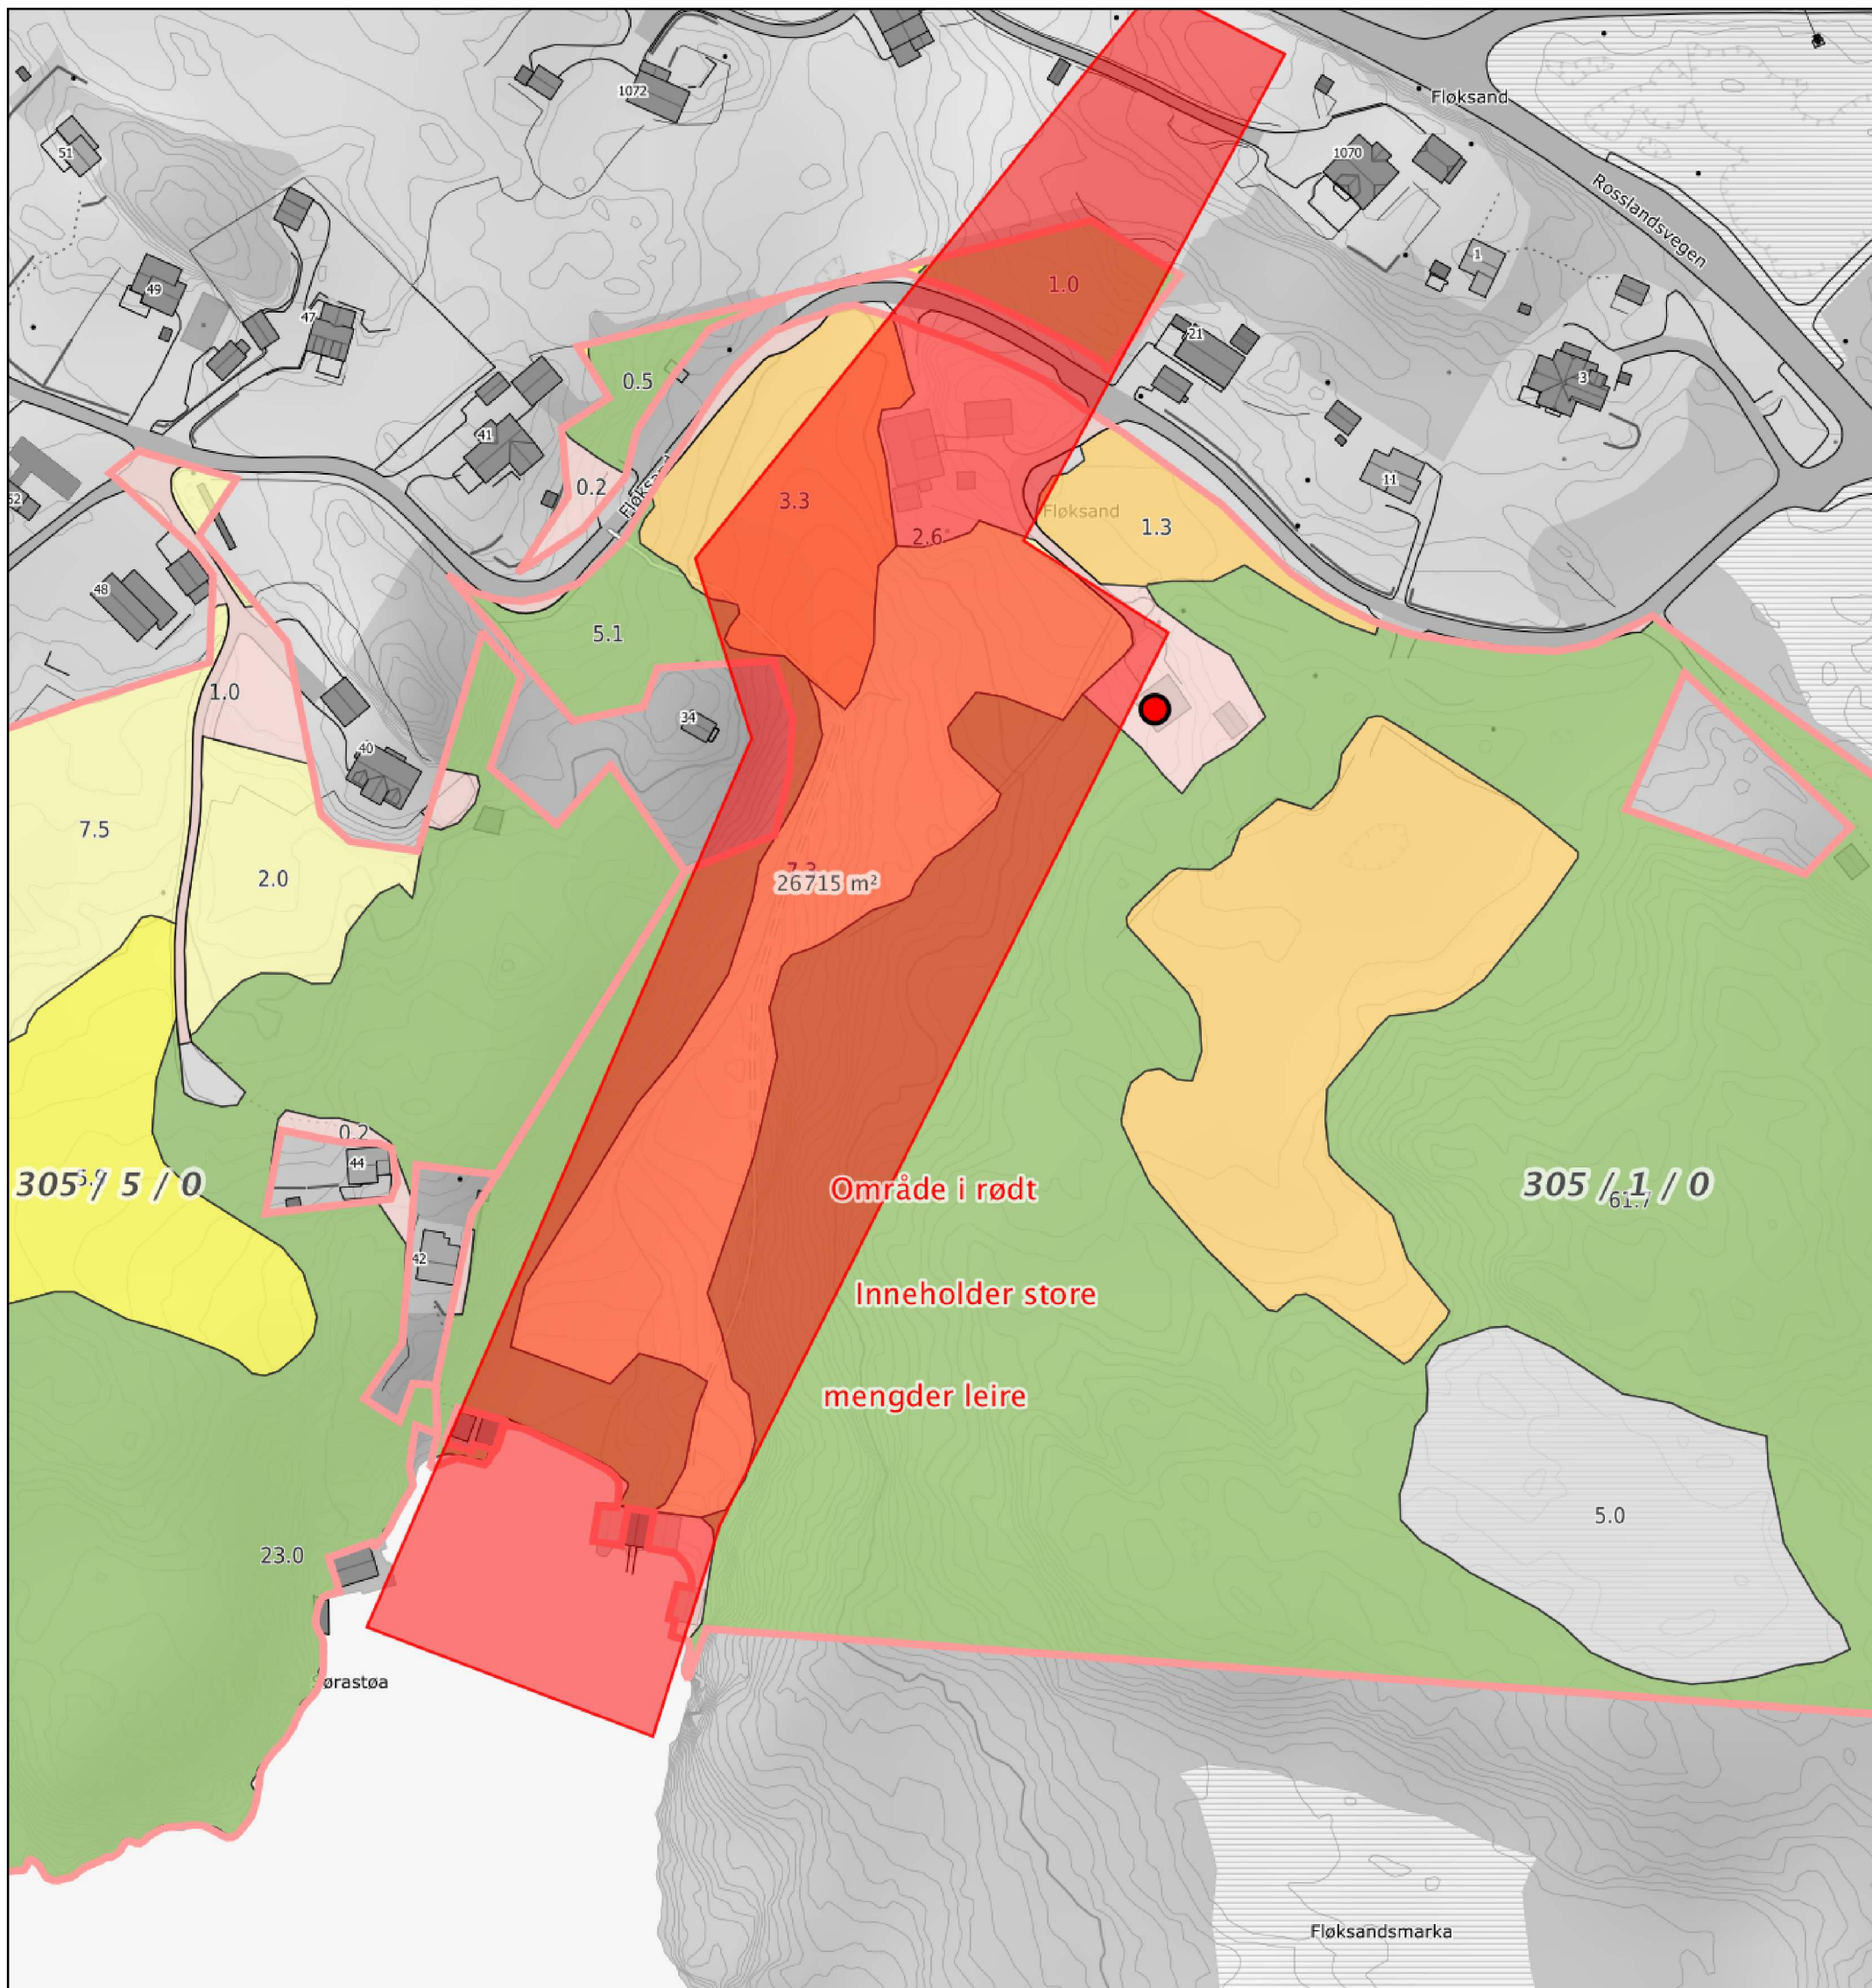

0 20 40 60m

Målestokk 1: 1500 ved A3 utskrift

Utskriftsdato: 15.11.2021 09:48

Eiendomsdata verifisert: 15.11.2021 09:27

Gårdskart 4631-305/1/0

Tilknyttede grunneiendommer:

305/5/0-305/6/0-305/1/0

Markslag (AR5) 7 klasser

TEGNFORKLARING

	Fulldyrka jord
	Overflatedyrka jord
	Innmarksbeite
	Produktiv skog *
	Annet markslag
	Bebyggd, samf., vann, bre
	Ikke kartlagt
	Sum

AREALTALL (DEKAR)

29.9	
5.9	
21.3	57.1
345.7	345.7
77.4	
9.3	86.7
0.0	0.0
489.5	489.5

* Produktiv skog er skog på fastmark og myr med skogbonitet lav eller bedre.

Kartet viser valgt type gårdskart for eiendommen man har søkt på. I tillegg vises bakgrunnskart for gjenkjenning. Arealstatistikken viser arealer i dekar for alle teiger på eiendommen. Det kan forekomme avrundingsforskjeller i arealtallene.

Ajourføringsbehov meldes til kommunen.

- Arealressursgrenser
- Eiendomsgrenser
- Driftssenterpunkt



NIBIO

NORSK INSTITUTT FOR
BIOØKONOMI