



Veg v/ Irene Wilhelmsen
Postboks 4
5906 Frekhaug

Referanser:
Dykkar:
Vår: 20/1067 - 22/33772

Saksbehandlar:
Ole Martin Bolset
ole.martin.bolset@alver.kommune.no

Dato:
02.05.2022

Spørsmål angående løysing av kryss til kommunal veg - Detaljreguleringsplan for Søndre Urhaug


Ved begrensa høyring av detaljreguleringsplan for Søndre Urhaug, PlanID 1260 2019 000 100, kom Vestland Fylkeskommune med ei tilbakemelding. Nemnde tilbakemelding ligg vedlagt.

Administrasjonen ved planforvaltning ønskjer at avdeling for veg, samferdsel og VA forvaltning tar ein gjennomgang og kjem med ei tilbakemelding. Spesielt på avsnittet «Avkøyrseklar i plankart og kryss mellom privat veg og kommunal veg».

Administrasjonen ved planforvaltning meiner at rekkjefølgjekrav som VLFK skissera, må sikrast i planmaterialet.

Vidare skissera VLFK to alternativ for å rydde i forholda ved plankart og føresegn ved eksisterande reguleringsplan i området «Urhaug Bustadområde», og forslag til detaljreguleringsplan for Søndre Urhaug.

Administrasjonen ved planforvaltning ser det per no som mest hensiktsmessig å nytte seg av alternativ 1. Under er ei enkel skisse for å illustrere mogleg plangrense.

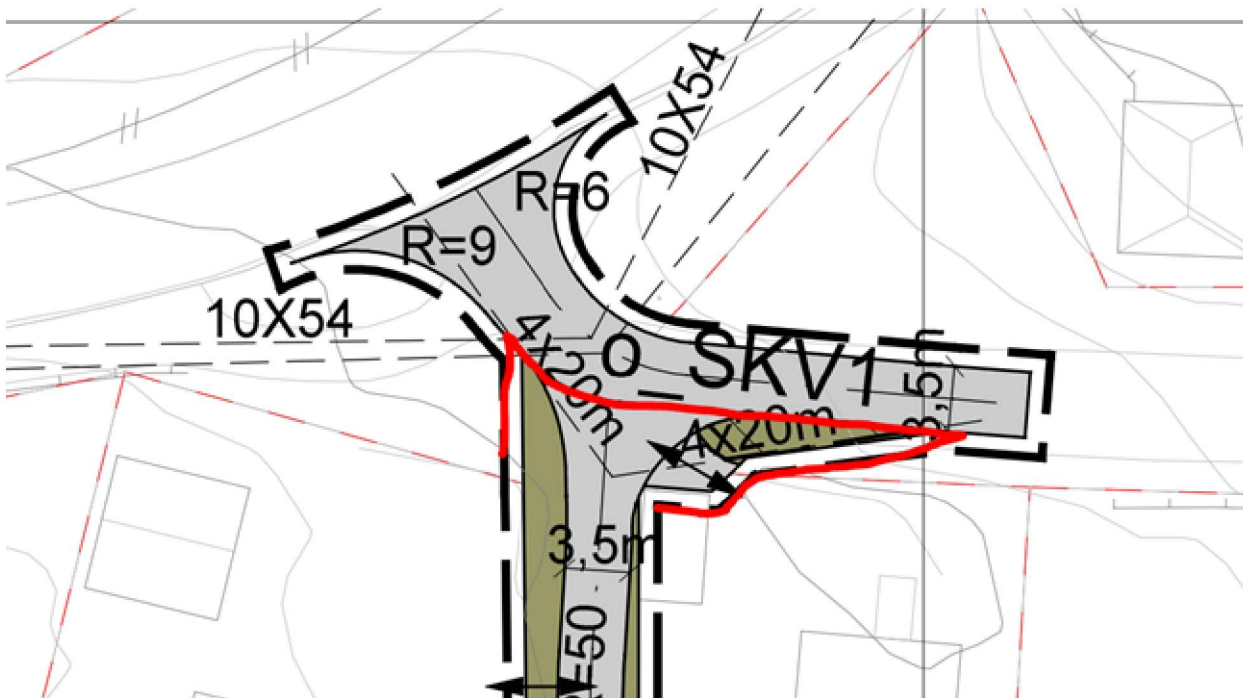

Her vil ein sikre siktlinjer fram til kommunal veg.

Om de har nokon spørsmål, so er det fint om de tar kontakt.

Med vennleg helsing
Alver kommune, Plan og byggesak

Ole Martin Bolset
Rådgjevar

Dette dokumentet er elektronisk godkjent og har difor ingen signatur.

Vedlegg:

1. Plankart Søndre Urhaug 25.10.21
 2. Føresegner - Urhaug Søndre
- Uttale - høyring - Detaljregulering - Søndre Urhaug, Manger - gbnr 4456 m.fl. - PlanID 1260 2019 000
100 - Alver kommune

Mottakarar:

Veg v/ Irene Wilhelmsen

Postboks 4

5906

Frekhaug