



TEGN INNHOLD:		MALESTOKK: 1 : 50	
PROSJEKT:		PROSJEKT NR:	
HYTTE			
ARBETTER:			
I Forbruk	01/06/2022	TEGN	REV G
		TEGN NR:	



FRA GRUNNMUR TIL FERDIG HUS

**REKNES
BYGGJEVARER L.L.**

Selvåg, 5986 Hosteland - avd. Isdalstø, 5914 Isdalstø
Tlf: 56 16 60 60 - fax: 56 15 60 61

TEL: 56 16 60 60 - fax: 56 16 60 61

Utarbeidet av : _____

REKNES BYGGJEVNERER LL

Tilakshaver :
Grethe on Karchain Bo

G.n/B.n:

Byggeplass:

Stranda 565

Kommune:



mundus

Tegn, innhold

10

Projekt:

1

Arkiitekt:

Date: _____


Key

Malestock :	1:50




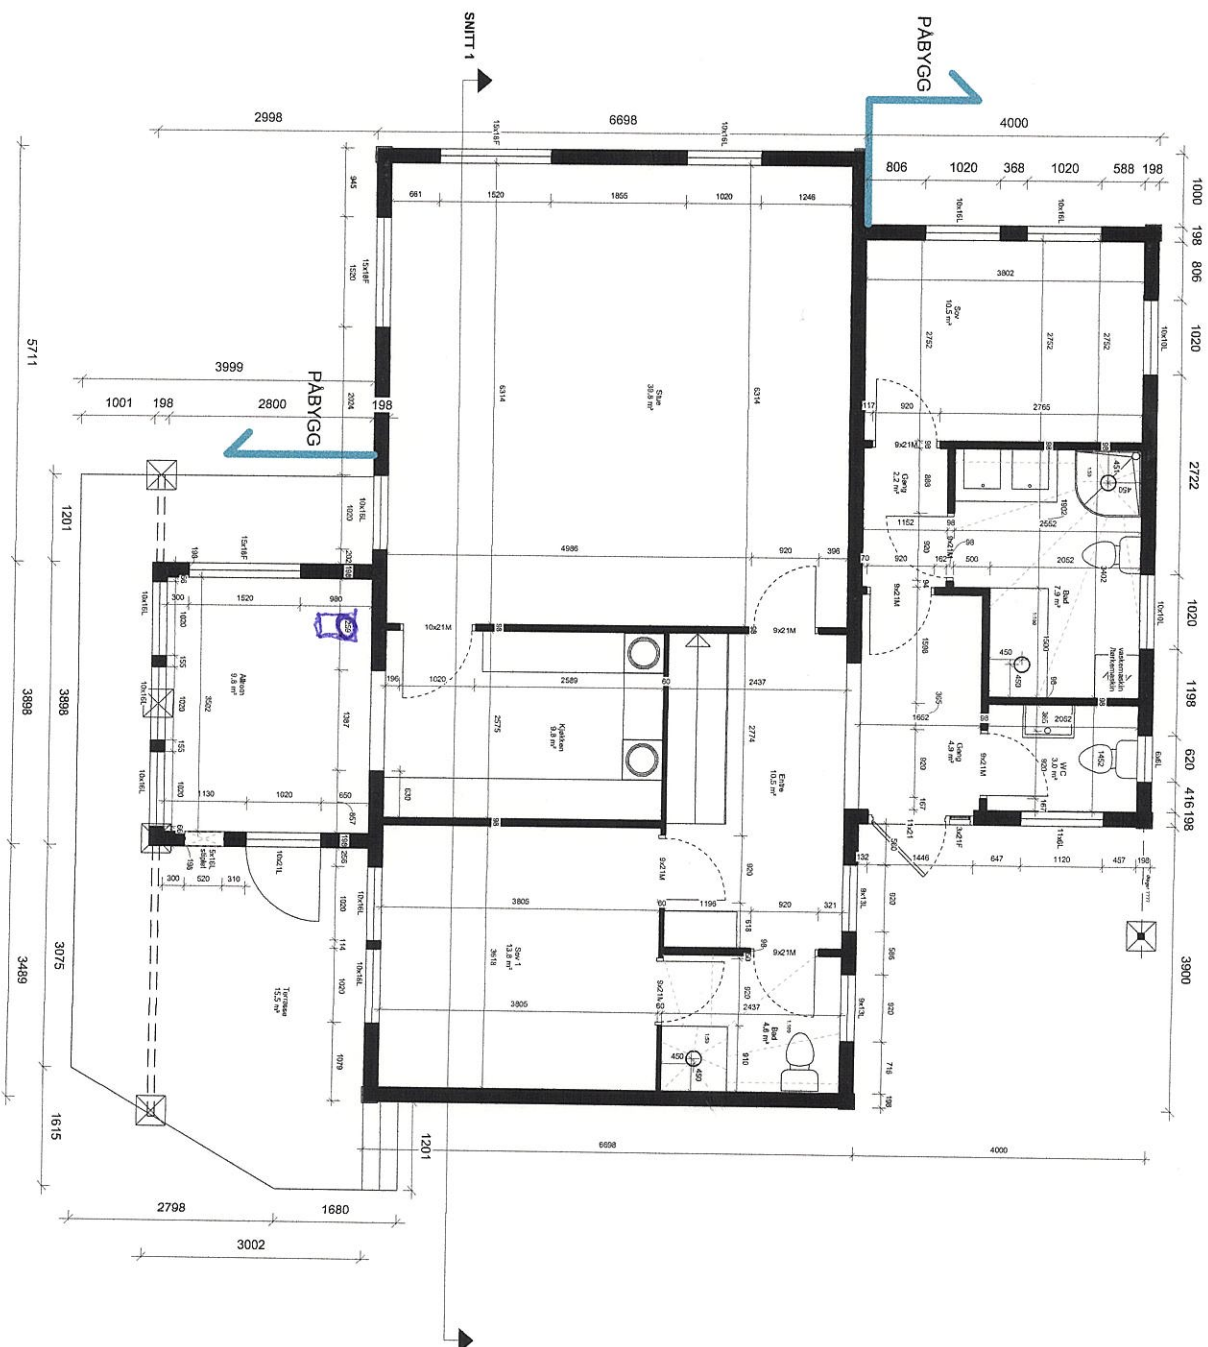

RevC 01-06-2022:

- myt vundu på bakket bakk.
- my vegg i gengen og my der 8x21
- my flussering av blått på bakk
- bytte plater for dør og bakkett (bakk 4,6kNm)
- forbakele av vegg mellom karkten og strom (620cm)
- myt staket vundu 6x11, på almenmet
- myt vundu 15x18, på almenmet