

Fra: Inger Nesse <ingness@ymail.com>
Sendt: lørdag 7. januar 2023 12:52
Til: Postmottak Alver
Emne: Fwd: Merknad til detaljreguleringsplan for Lonena aust. Gbnr 185/278 mfl. PlanID 46312021003.

Referer til tidligere sendt mail merket med blå skrift:

Dersom det likevel vert aktuelt og ta deler av min eigedom, vil eg ha full økonomisk kompensasjon for areal,
og at eksisterende mur vert sett opp att i samme utførelse og samme høgd som den har idag, samt plenen.
Oppå muren må det lagast støy-skjerm i estetisk fin utforming.

Videresendt melding:

Fra: Inger Nesse <ingness@ymail.com>
Emne: Merknad til detaljreguleringsplan for Lonena aust. Gbnr 185/278 mfl. PlanID 46312021003.
Dato: 7. januar 2023 kl. 12:34:36 CET
Til: post@alver.kommune.no

Klage frå Gbnr. 185/118, Juvikstølen 6, 5916 Isdalstø

Eg vil ikkje avstå areal for utviding av vegen innover på min Eigendom.


På andre sida av vegen er det idag unytta areal med berre skog.
Dette arealet kan nyttast til nødvendig utvidelse av veikrysset, (FV.57 Lindåsvegen-Juvikstølen),
istadenfor og ta av min eigedom.

Ved å utvide vegen på den andre sida vil svingen få større radius, dermed gi bedre oversikt og tryggare veikryss.

Med større radius på vegen blir det mindre overhøyde/helling på vegen,
Vert vegen sikrare med hensyn til glatt, snøføre og is dekke på vegen.
Dette vil gi ein meir trafikksikker veg, samt skape meir oversikt for heile trafikk biletet.

Oppfordrer til ett møte med oss fire eigedommar som dette berører,
med medlemmene i plan, areal og miljø, før denne saken skal behandles.

Her legger jeg ved detaljert tegning, som illustrerer mitt forslag.

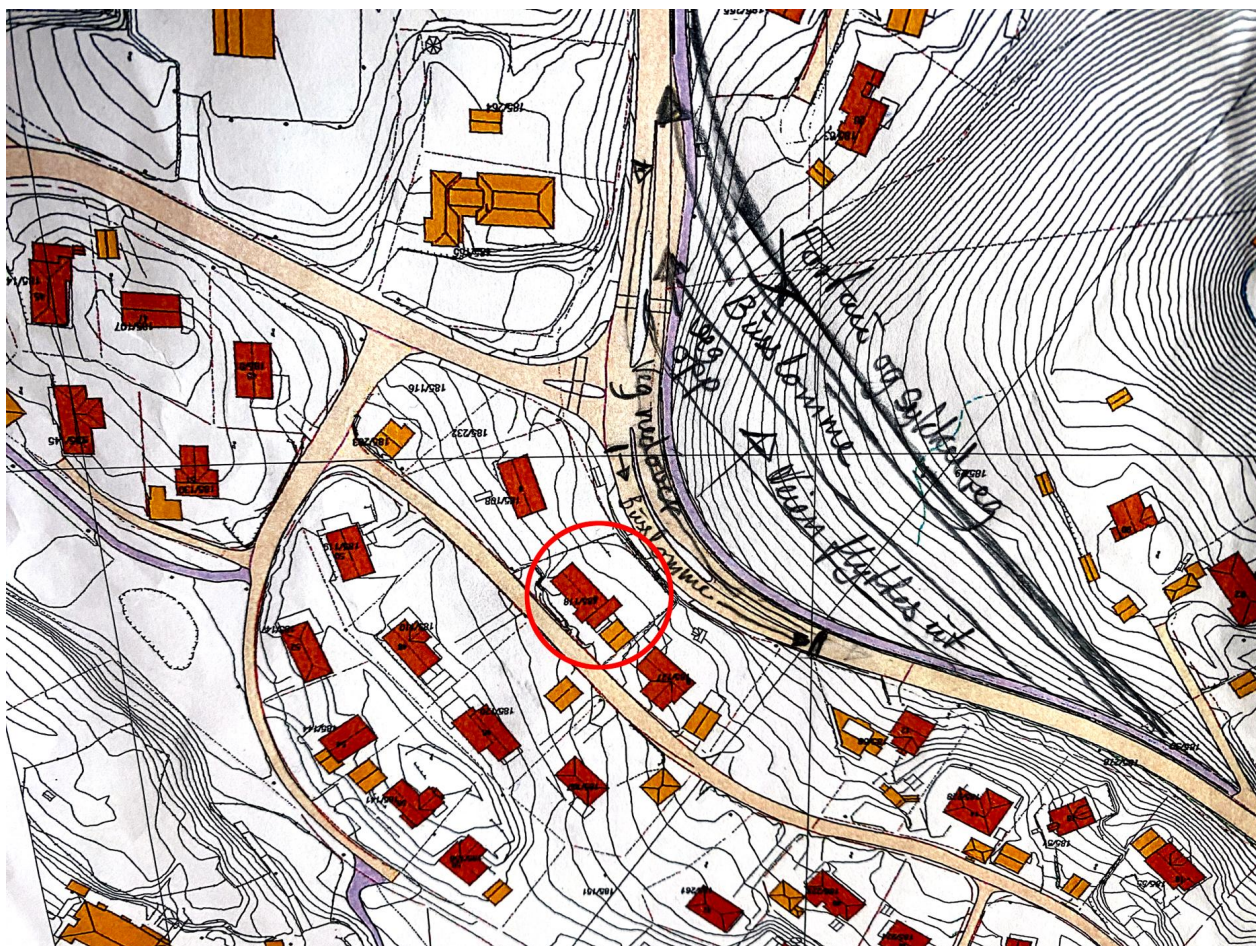

Ønsker bekreftelse på att klagen er mottatt av Alver Kommune, Plan
v/arealforvaltning, sak: 21/4903

Med vennlig hilsen

Inger Nesse
Juvikstølen 6

5916 ISDALSTØ

TLF : 970 64 311

