


Stikningsskisse for Gnr.134 Bnr.478

Vardane Alver Kommune

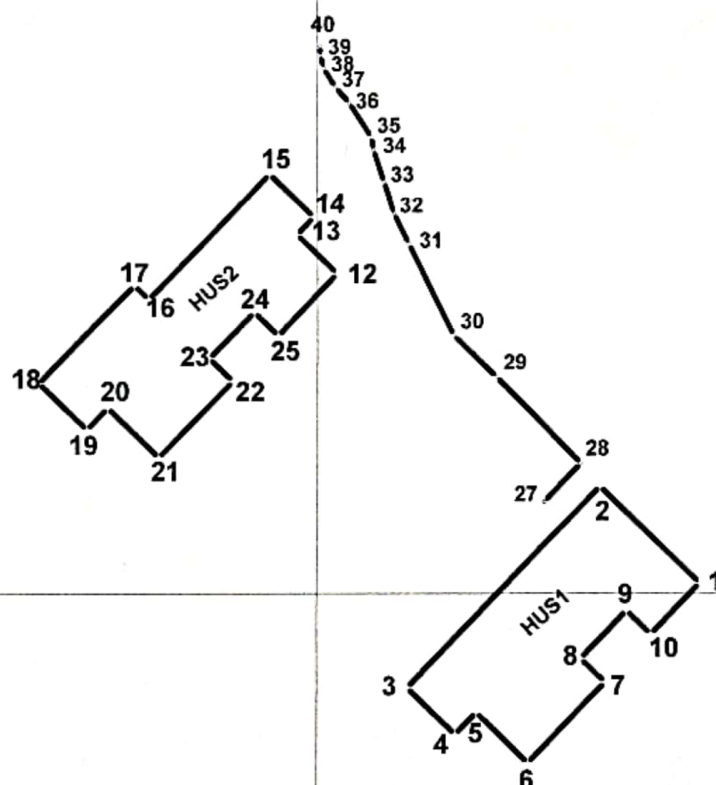

Skisse for Gnr.134 Bnr.478
Vardane, Alver Kommune.
Bolig og Eiendom as
Dato: 31/05/22

Målestokk 1:500

Innmålingstjenester as

L. E. Rasmussen

INNMALINGSTJENESTER AS



Organisasjonsnr. 979 927 703
Bankgiro: 3624 07 79751

Vår ref:
Bolig og Eiendom as

Deres ref:

Dato: 31.05.22.

Stikningsdata for Gnr.134 Bnr.478, Vardane, Alver Kommune.

HUS1

PUNKT	TEMA	X	Y
05 1	5000	6720450.680	293175.220
05 2	5000	6720457.010	293168.690
05 3	5000	6720443.860	293155.960
05 4	5000	6720440.810	293159.120
05 5	5000	6720442.240	293160.510
05 6	5000	6720438.970	293163.890
05 7	5000	6720444.210	293168.960
05 8	5000	6720445.750	293167.380
05 9	5000	6720448.870	293170.410
05 10	5000	6720447.340	293171.990

HUS2

05 12	5000	6720471.070	293151.300
05 13	5000	6720473.640	293148.640
05 14	5000	6720474.790	293149.750
05 15	5000	6720477.640	293146.810
05 16	5000	6720469.380	293138.810
05 17	5000	6720470.290	293137.880
05 18	5000	6720463.820	293131.620
05 19	5000	6720460.760	293134.780
05 20	5000	6720462.200	293136.170
05 21	5000	6720458.930	293139.540
05 22	5000	6720463.960	293144.410
05 23	5000	6720465.490	293142.830
05 24	5000	6720468.540	293145.790
05 25	5000	6720467.010	293147.370

Kontoradresse:
Telefon
Kjersti K. Madsen
Johnny Sandvik

Helgeplasset 144
55 59 02 77 (76)
Mob.tlf. 90 78 72 08
Mob.tlf. 40 40 23 23

5148 Fyllingsdalen
E.Post: innmal@innmal.no

<u>MUR</u> <u>PUNKT</u>	<u>TEMA</u>	<u>X</u>	<u>Y</u>
05 27	9990	6720456.040	293165.024
05 28	9990	6720458.520	293167.424
05 29	9990	6720464.210	293161.865
05 30	9990	6720466.980	293159.028
05 31	9990	6720472.990	293156.070
05 32	9990	6720474.980	293155.090
05 33	9990	6720477.090	293154.400
05 34	9990	6720479.200	293153.710
05 35	9990	6720480.040	293153.560
05 36	9990	6720482.280	293152.117
05 37	9990	6720483.320	293151.185
05 38	9990	6720484.550	293150.423
05 39	9990	6720485.370	293150.212
05 40	9990	6720486.000	293150.188

Med vennlig hilsen
Innmålingstjenester as

Kjersti K. Madsen

Kjersti K. Madsen



Kontoradresse:
Telefon
Kjersti K. Madsen
Johnny Sandvik

Helgeplasset 144
55 59 02 77 (76)
Mob.tlf.90 78 72 08
Mob.tlf.40 40 23 23

5148 Fyllingsdalen
E.Post: innmal@innmal.no

134-478i

```

-00 FFFFFFFFFFFFFFFFFFFFFFFFFFFFFFFFFFFFFFFFFFFFFFFFFFFFFFFFFFFFFF
-01 OOOOOOOOOOOO DDDDDDDDDDD VVVVVVVVVVVV KKKKKKKKKKKK OOOOOOOOOOOO
-02 SSSSSSSSSS KKKKKKKK NNNNNNNN TTTTTTTT TTTTTTTT II.III Bk MMMMMMM
-03 TTTTTTTTTT KKKKKKKK HHH.HHHH VVV.VVVV AAAA.AAA SS.SSS Bk MMMMMMM
-04 TTTTTTTTTT KKKKKKKK HHH.HHHH DDDD.DDD AAAA.AAA SS.SSS Bk MMMMMMM
-05 PPPPPPPPPP KKKKKKKK XXXXXXXX.XXX YYYYYYY.YYY ZZZZ.ZZZ Bk MMMMMMM
-06 PPPPPPPPPP KKKKKKKK PPPPPPPP.PPP AAAAAA.AAA ZZZZ.ZZZ Bk MMMMMMM
-07 PPPPPPPPPP KKKKKKKK dXXXXXXX.XXX dYYYYYY.YYY dZZZ.ZZZ Bk MMMMMMM
-08 Epi E1 E2 E3 E4
-09 Pi Sammenheng FFFFFFFFFFFFFFFFFFFFFFFFFFFFFFFFFFFFFF MMMMMMM
-00 Leica Geosystems AG
-00 Instrument: GX1230 GG Måledato: 03.08.2022
-00 Målejobb: 134-478i Operatør: Johnny Sandvik
-00 Jobbeskrivelse: innmåling topp gr mur, Vardane 134/478 Alver Kommu
-00 Målt i euref89 NN2000
09_91
05_4 5000 6720440.792 293159.081 16.634 0.030
05_5 5000 6720442.195 293160.543 16.654 0.019
05_6 5000 6720439.025 293163.884 16.667 0.018
05_7 5000 6720444.259 293168.959 16.657 0.019
05_8 5000 6720445.841 293167.461 16.653 0.021
05_9 5000 6720448.926 293170.447 16.668 0.019
05_10 5000 6720447.455 293171.963 16.657 0.027
05_1 5000 6720450.561 293175.006 16.652 0.025
09_99
09_91
05_12 5000 6720471.056 293151.283 19.591 0.025
05_13 5000 6720473.638 293148.658 19.608 0.026
05_14 5000 6720474.784 293149.743 19.618 0.024
05_15 5000 6720477.615 293146.832 19.608 0.022
05_16 5000 6720469.394 293138.814 19.619 0.025
05_17 5000 6720470.289 293137.890 19.623 0.025
05_18 5000 6720463.865 293131.631 19.601 0.024
05_19 5000 6720460.805 293134.749 19.596 0.024
05_20 5000 6720462.200 293136.150 19.581 0.026
05_21 5000 6720458.957 293139.514 19.584 0.020
05_22 5000 6720463.949 293144.388 19.614 0.022
05_23 5000 6720465.491 293142.803 19.602 0.018
05_24 5000 6720468.536 293145.783 19.625 0.042
05_25 5000 6720467.022 293147.362 19.581 0.018
09_99


```

Innmålingstjenester A/s
8/8-22
Kerck R. Madsen

Y 293175

X 6720475

NYE KOORD

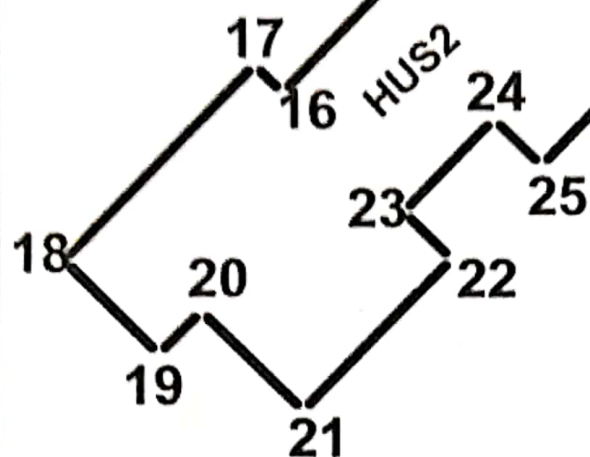30a = 6720466.679
293158.66829a = 6720463.735
293161.412

forslag til flytting av mur


0,469

0,656

30a

29a

X 6720450

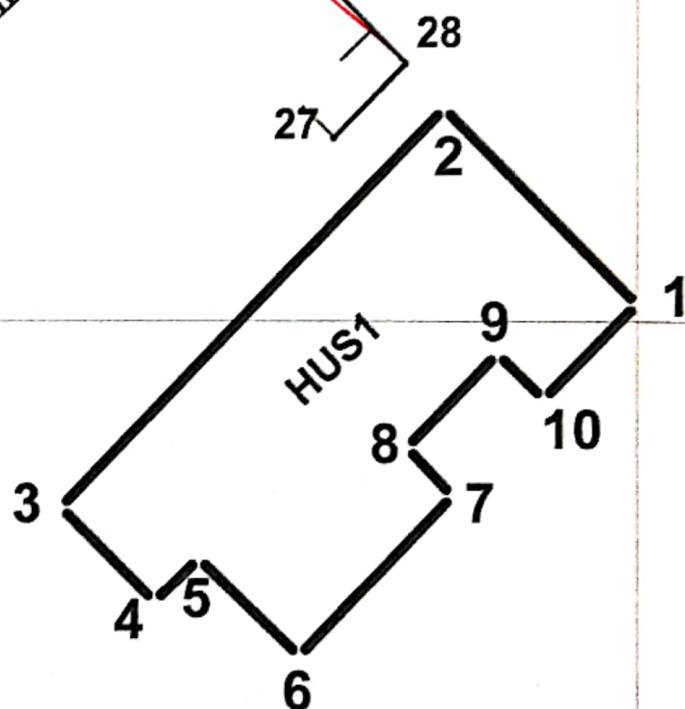

X 6720425



Innmåling av to nye punkt for flytting av mur.
Gnr.134 Bnr.478. Vardane, Alver Kommune
Bolig og Eiendom as
Dato: 30/11/22

Målestokk 1:250

Innmålingstjenester as *Kjartan K. Maden*