



Kommune: 4631 - ALVER
Gardsnummer: 56
Bruksnummer: 42

Utskriftsdato/klokkeslett: 05.07.2023 kl. 12:50
Produsert av: Kjartan Medaas

Dette dokumentet viser resultatet av Arealoverføring ført 12.04.2023.

Orientering om relevant utdrag av matrikkelen

Eit relevant utdrag av matrikkelen viser deler av opplysningane som registrert om matrikkeleiningane (eigedommane). Utdraget viser kva slags endringar som er gjort i matrikelen knytt til ei forretning, som t.d. kva for grenser som vart behandla. Relevant utdrag av matrikkelen er heimla i Forskrift om eiendomsregistrering av 26. juni 2009 § 9.

Du kan kontakte kommunen for å få komplett matrikkelbrev, dersom du vil sjå alle opplysningar som er registrert om matrikkeleininga.

Om heilskap og nøyaktigheit i relevant utdrag av matrikkelbrevet

Matrikkelen vart etablert ved konvertering av data frå tidlegare register. Det kan variere kor gode slike data er med omsyn til heilskap og nøyaktigheit. I enkelte tilfelle kan grensepunkt og grenselinjer mangle heilt eller delvis, eller vere feil registrerte. Det kan også vere feil og manglar ved registrert bygnings- og adresseinformasjon. Heilskap og kartfestingsnøyaktigheit er oftast betre innanfor enn utanfor tettbygde strøk. Ver merksam på at oppgjve areal for mange matrikkeleiningar og bygg er usikre.

For utfyllande informasjon: www.kartverket.no/utdragmatrikkel

Oversiktskart for 56 / 42

Målestokk 1:1 000
EUREF89 UTM Sone 32

6732900

6732850

6732800

6732750

N

40m

293250

293300

293350

293400

293450

56 / 42


Skarvberget

Hundvin

Kvalvåagnesvegen


Grenser før "Arealoverføring" ført 12.04.2023

Målestokk 1:500
EUREF89 UTM Sone 32

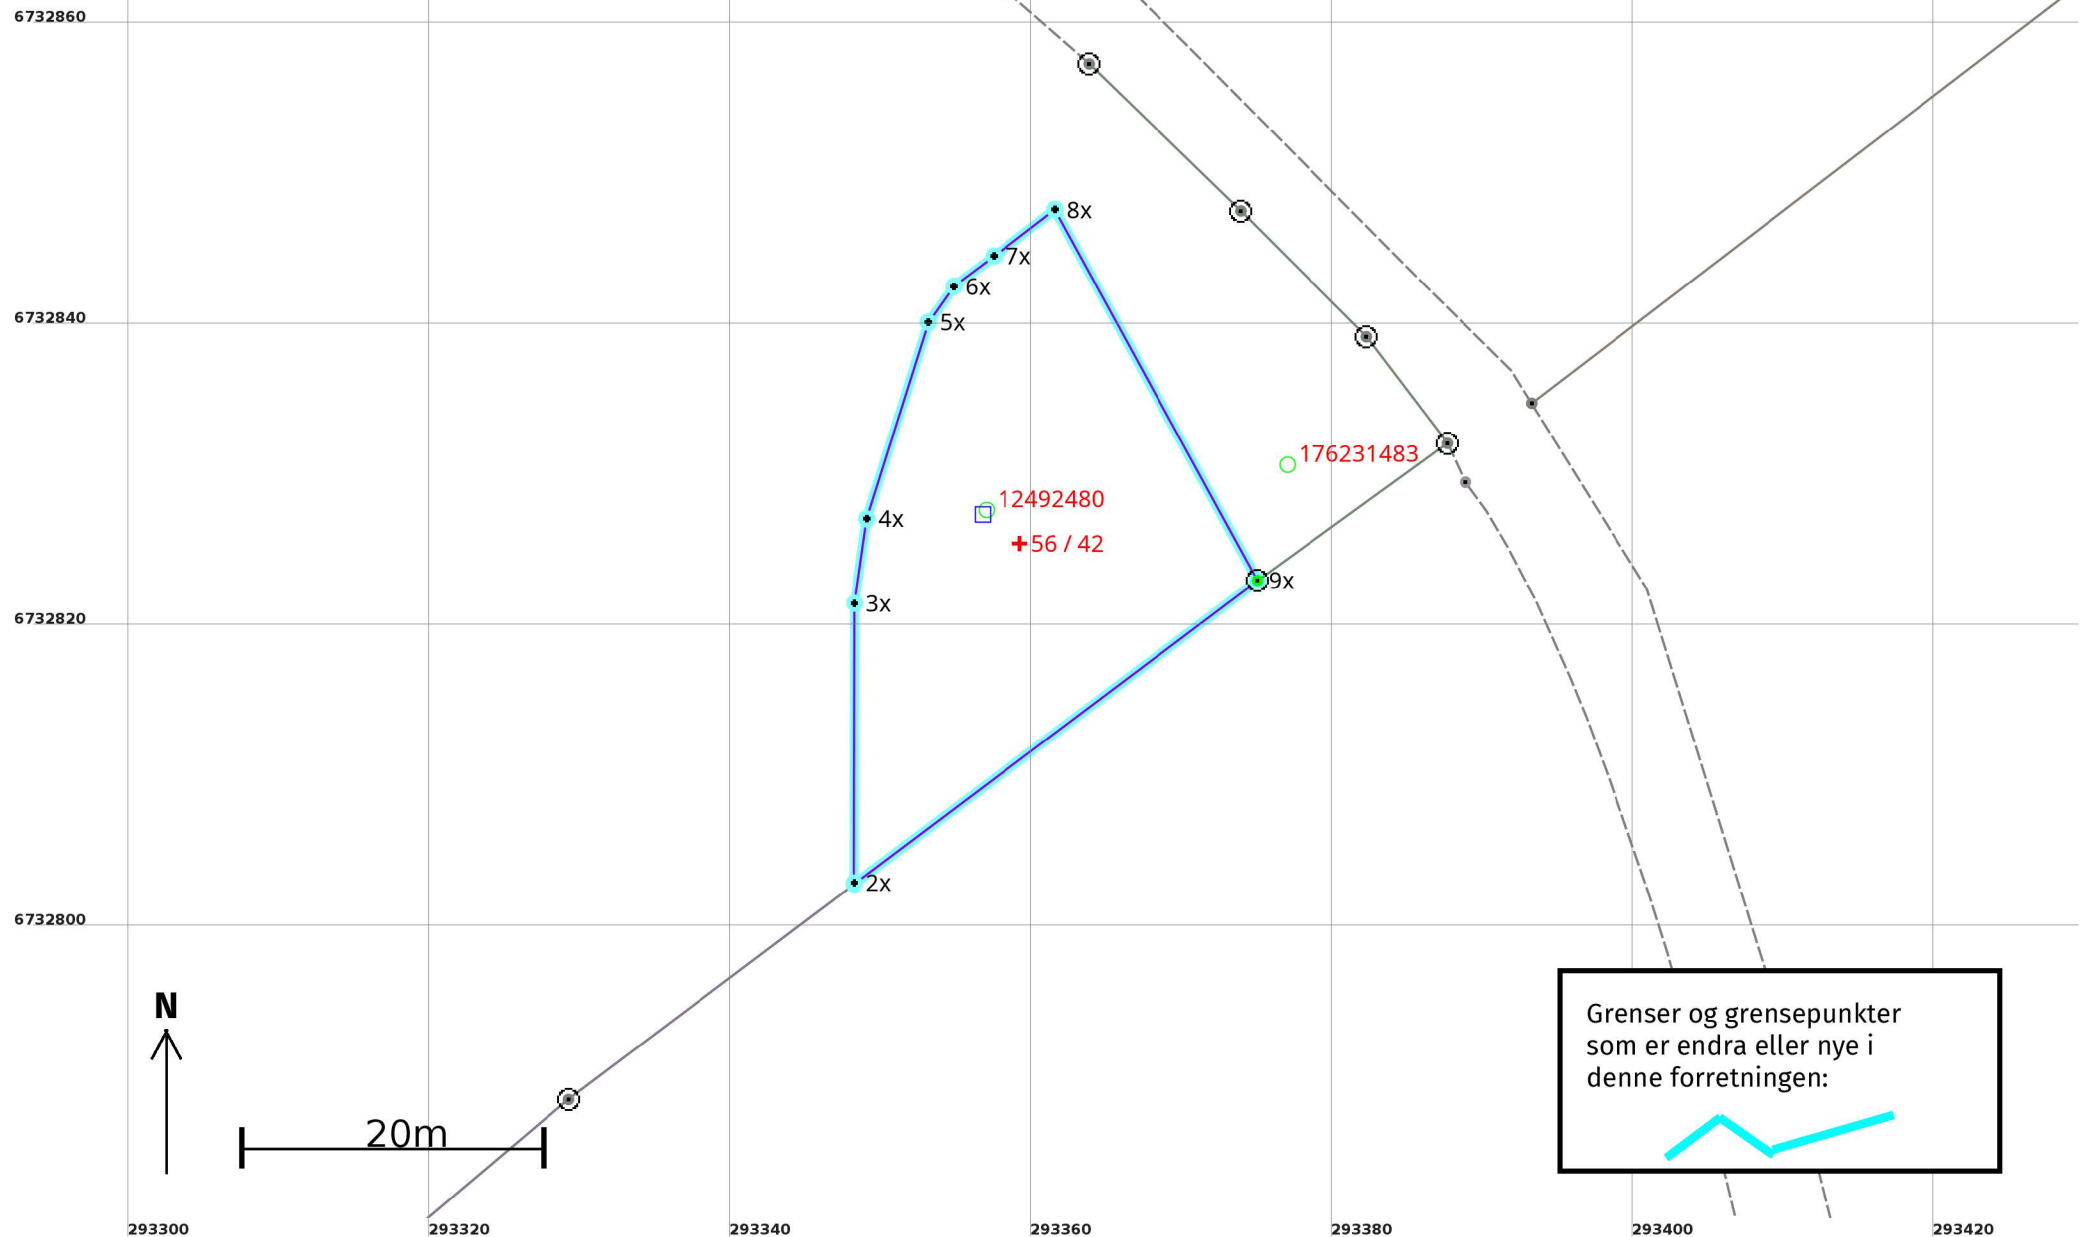

Grenser etter "Arealoverføring" ført 12.04.2023

Målestokk 1:500
EUREF89 UTM Sone 32

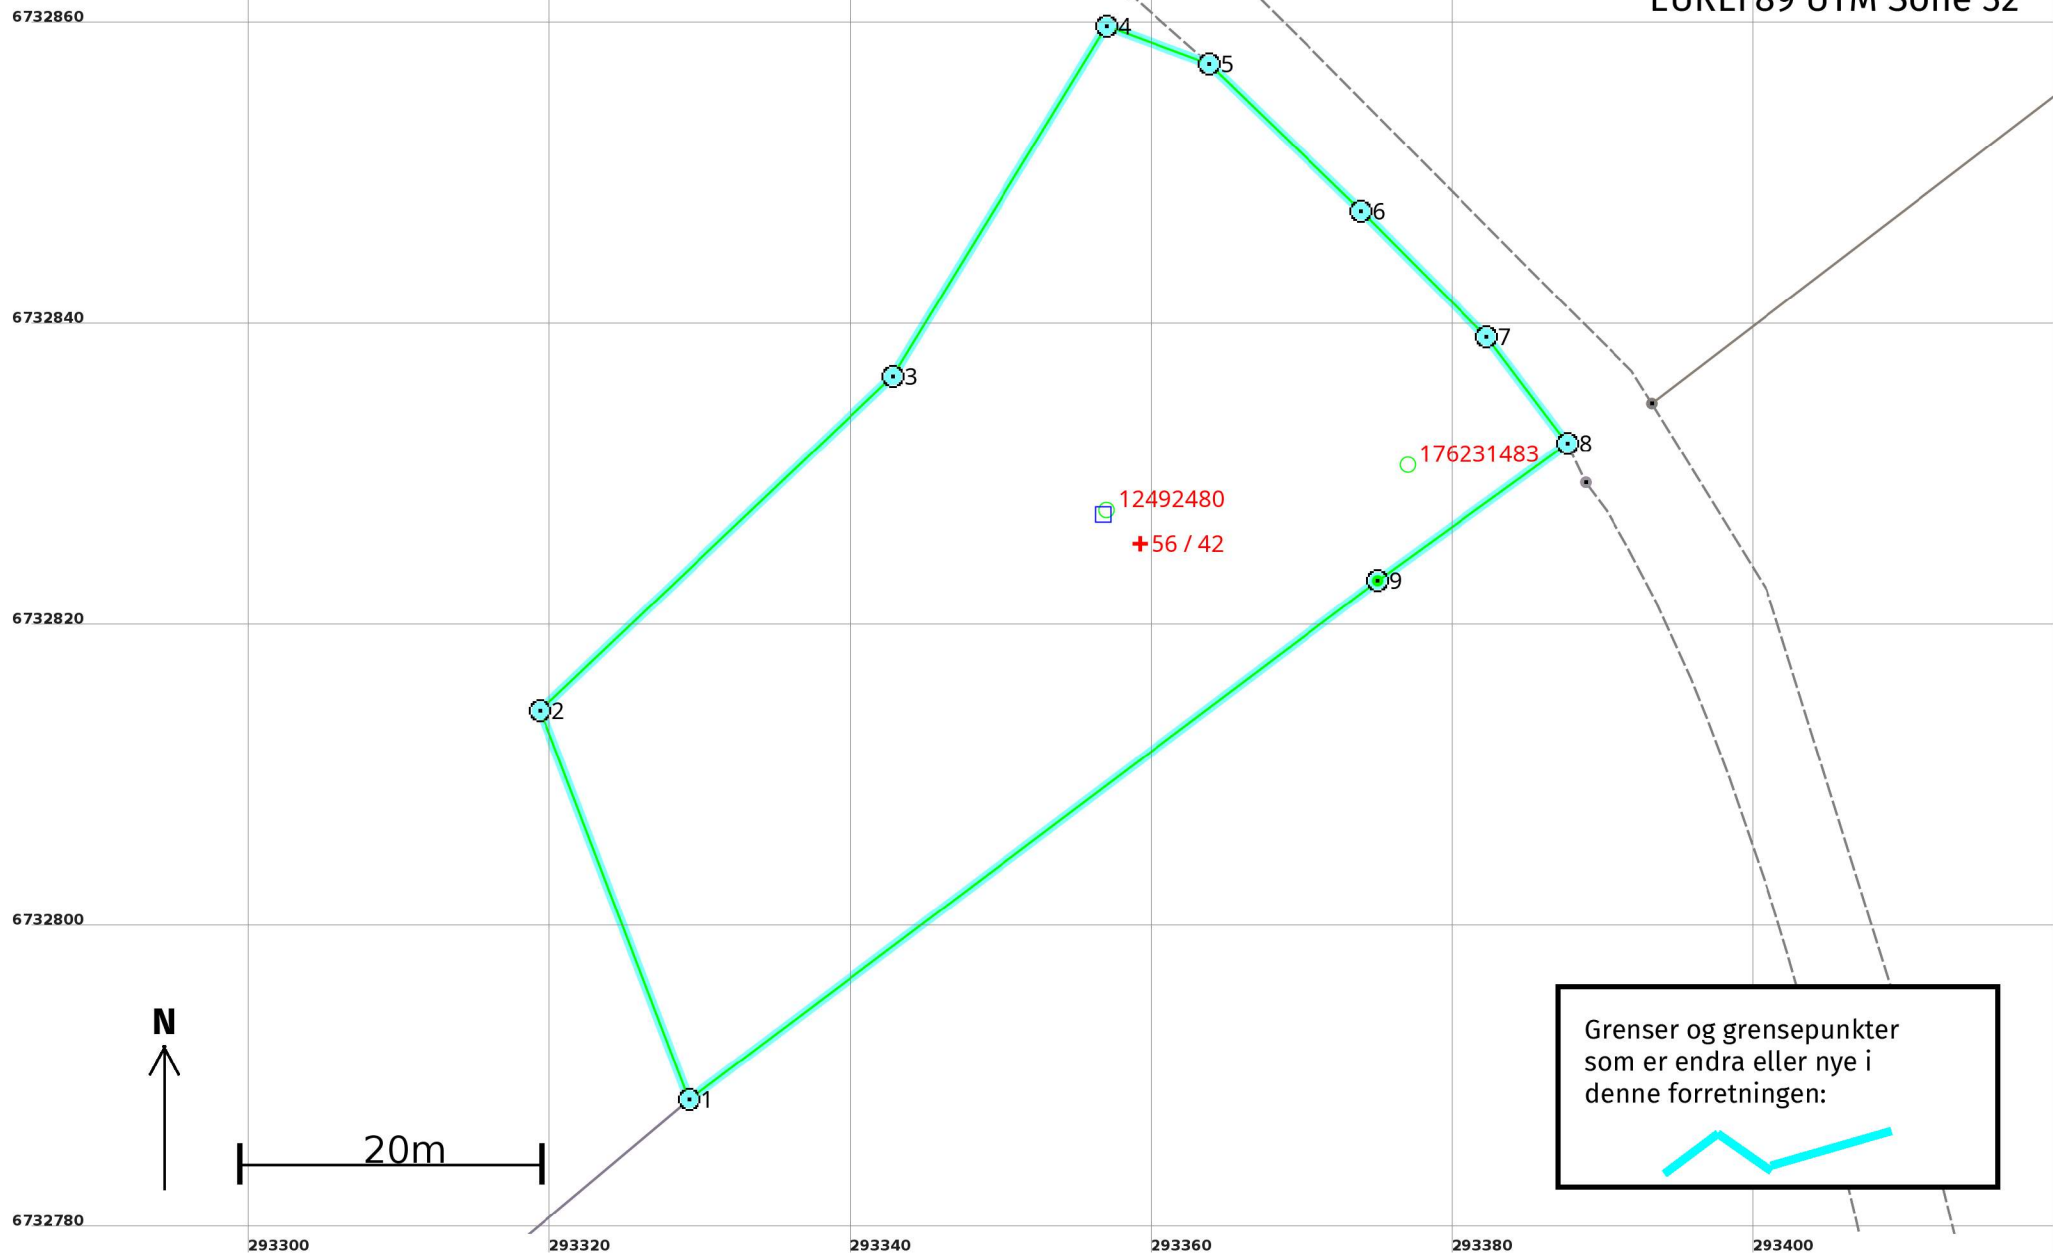

Arealoverføring 12.04.2023**Før forretninga:****Areal:** 659,1

Arealmerknad:

Representasjonspunkt: **Koordinatsystem:** EUREF89 UTM Sone 32**Nord:** 6732826**Aust:** 293359**Etter forretninga:****Areal:** 2 135,3

Arealmerknad:

Representasjonspunkt: **Koordinatsystem:** EUREF89 UTM Sone 32**Nord:** 6732826**Aust:** 293359**Grensepunkt / Grenselinje****Ytre avgrensing**

Løpenr	Status	Nord	Aust	Grensemerke nedsett i / Lengde (m)	Grensepunkttype / Linjeinformasjon	Målemetode / Grenser mot	Nøyaktighet (SD i cm)	Radius
1	Nytt	6732788,87	293329,26	Fjell 27,66	Offentleg godkjent grensemerke	96 GNSS: Fasemåling (Real time kinematic) 4631 - 56 / 1 og 4631 - 56 / 7	10	
2	Nytt	6732814,70	293319,38	Fjell 32,28	Offentleg godkjent grensemerke	96 GNSS: Fasemåling (Real time kinematic) 4631 - 56 / 1	10	
3	Nytt	6732836,89	293342,83	Jord 27,22	Offentleg godkjent grensemerke	96 GNSS: Fasemåling (Real time kinematic) 4631 - 56 / 1	10	
4	Nytt	6732860,13	293356,99	Jord 7,29	Offentleg godkjent grensemerke	96 GNSS: Fasemåling (Real time kinematic) 4631 - 56 / 1	10	
5	Nytt	6732857,62	293363,83	Jord 14,03	Offentleg godkjent grensemerke	96 GNSS: Fasemåling (Real time kinematic) 4631 - 56 / 1 og 4631 - 56 / 154	10	
6	Nytt	6732847,86	293373,91	Jord 11,80	Offentleg godkjent grensemerke	96 GNSS: Fasemåling (Real time kinematic) 4631 - 56 / 154	10	
7	Nytt	6732839,50	293382,25	Fjell 8,87	Offentleg godkjent grensemerke	96 GNSS: Fasemåling (Real time kinematic) 4631 - 56 / 154	10	
8	Nytt	6732832,44	293387,61	Jord 15,55	Offentleg godkjent grensemerke	96 GNSS: Fasemåling (Real time kinematic) 4631 - 56 / 7 og 4631 - 56 / 154	10	
9x	Endra - Før	6732823,33	293375,01	Jordfast stein 33,53	Offentleg godkjent grensemerke	96 GNSS: Fasemåling (Real time kinematic) 4631 - 56 / 1 og 4631 - 56 / 7	10	
9	Endra - Etter	6732823,33	293375,01	Jordfast stein 57,27	Offentleg godkjent grensemerke	96 GNSS: Fasemåling (Real time kinematic) 4631 - 56 / 7	10	
1x	Sletta	6732803,15	293348,22	0,10	Umerkt	55 Digitalisert på dig.bord frå strek-kart: Papirkopi	36	

Løpenr	Status	Nord	Aust	Grensemerke nedsett i / Lengde (m)	Grensepunkttype / Linjeinformasjon	Målemetode / Grenser mot	Nøyaktighet (SD i cm)	Radius
2x	Sletta	6732803,25	293348,22	18,57	Annan detalj	4631 - 56 / 1 og 4631 - 56 / 7 55 Digitalisert på dig.bord frå strek-kart: Papirkopi 4631 - 56 / 1	36	
3x	Sletta	6732821,82	293348,25	5,66	Annan detalj	55 Digitalisert på dig.bord frå strek-kart: Papirkopi 4631 - 56 / 1	36	
4x	Sletta	6732827,42	293349,07	13,67	Annan detalj	55 Digitalisert på dig.bord frå strek-kart: Papirkopi 4631 - 56 / 1	36	
5x	Sletta	6732840,47	293353,15	2,94	Annan detalj	55 Digitalisert på dig.bord frå strek-kart: Papirkopi 4631 - 56 / 1	36	
6x	Sletta	6732842,86	293354,86	3,33	Annan detalj	55 Digitalisert på dig.bord frå strek-kart: Papirkopi 4631 - 56 / 1	36	
7x	Sletta	6732844,87	293357,52	5,08	Annan detalj	55 Digitalisert på dig.bord frå strek-kart: Papirkopi 4631 - 56 / 1	36	
8x	Sletta	6732847,95	293361,56	28,06	Annan detalj	55 Digitalisert på dig.bord frå strek-kart: Papirkopi 4631 - 56 / 1	36	