


Vertikalnivå 2, Lag 4

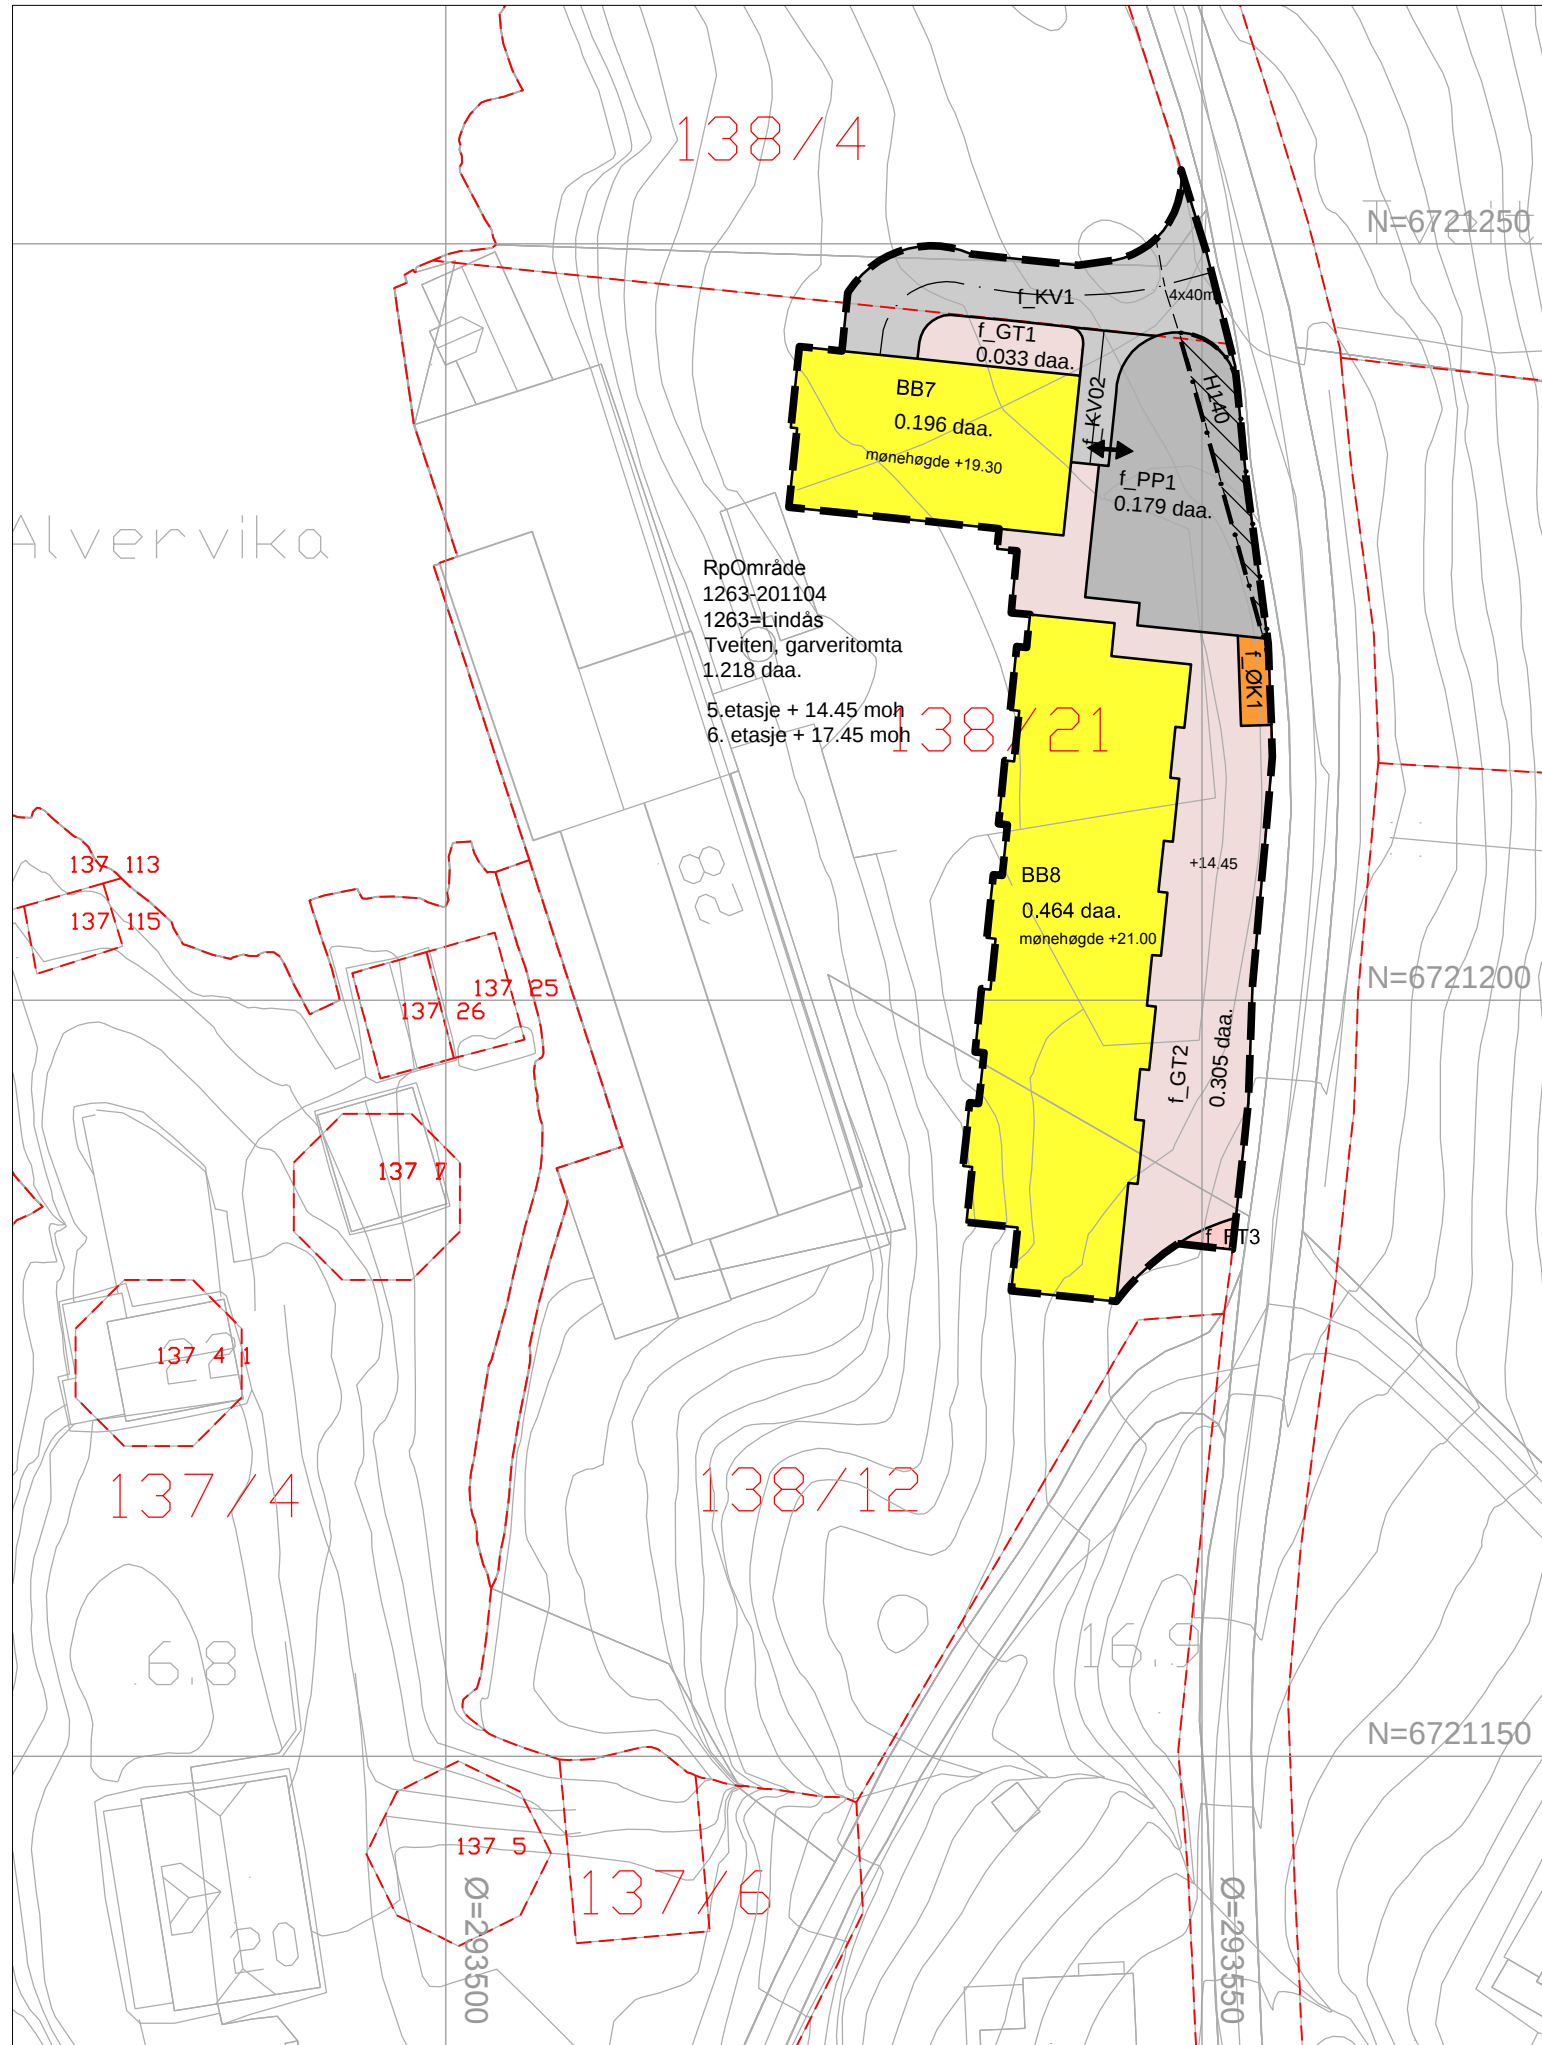

TEIKNFORKLARING

SOSI ver. 4.5

AREALFØREMÅL (PBL §12-5)

BUSETNAD OG ANLEGG (PBL §12-5 nr.1)

- BB Bustader-blokker (1113)
- ØK Andre kommunaltekniske anlegg (1560)

SAMFERDSELSANLEGG OG TEKNISK INFRASTRUKTUR (PBL §12-5 nr. 2)

- KV Køyveg (2011)
- FT Fortau (2012)
- GT Gatetun (2014)

HENSYNSSONER (PBL §12-6 JF. §11-8)

- SIKRINGS-, STØY- OG FARESONER (PBL §11-8 a)
- FRISIKT Frisiktzone (140)


JURISKE TEKSTER, LINE- OG PUNKTSYMBOL (JF. REGULERINGSFØRESEGNER)

- Plangrense (RpGrense)
- Formålsgrnse (RpFormålGrense)
- Regulert senterline (1221)
- Regulert kant kjørebane (1223)
- Avkjørsel, både inn og utkjøring (1242)
- Frisiktlinje (1222)

BASISKART

- Eiegdomsgrense (4011)
- Geodetisk grunnlag: UTM32_Euref 89
- Geodetiske høydegrunnlag: NN1954
- Uttaksdato basiskart: 22.10.2010

Kartmålestokk: 1:500
Ekvidistans : 1m

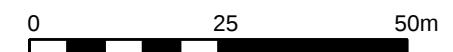

Mindre reguleringsendring for:

LINDÅS KOMMUNE. Tveiten, garveritomta, gnr. 138 bnr. 21 m.fl.
PlanID: 1263-201104

Saksbehandling i følge plan- og bygningsloven

Nabovarsel / høring

dd.mm.åå - dd.mm.åå

Utarbeidet av:

Ard arealplan as,
Domkirkegaten 3, 5017 Bergen



Lindås kommunes
saksnummer

110/11

Siste revisjonsdato
plankart

10.04.2014

Det vert stadfesta at plankartet er i samsvar med kommunestyret sitt vedtak:

Ordførar