


Ny sit-plan mottatt 04.03.16

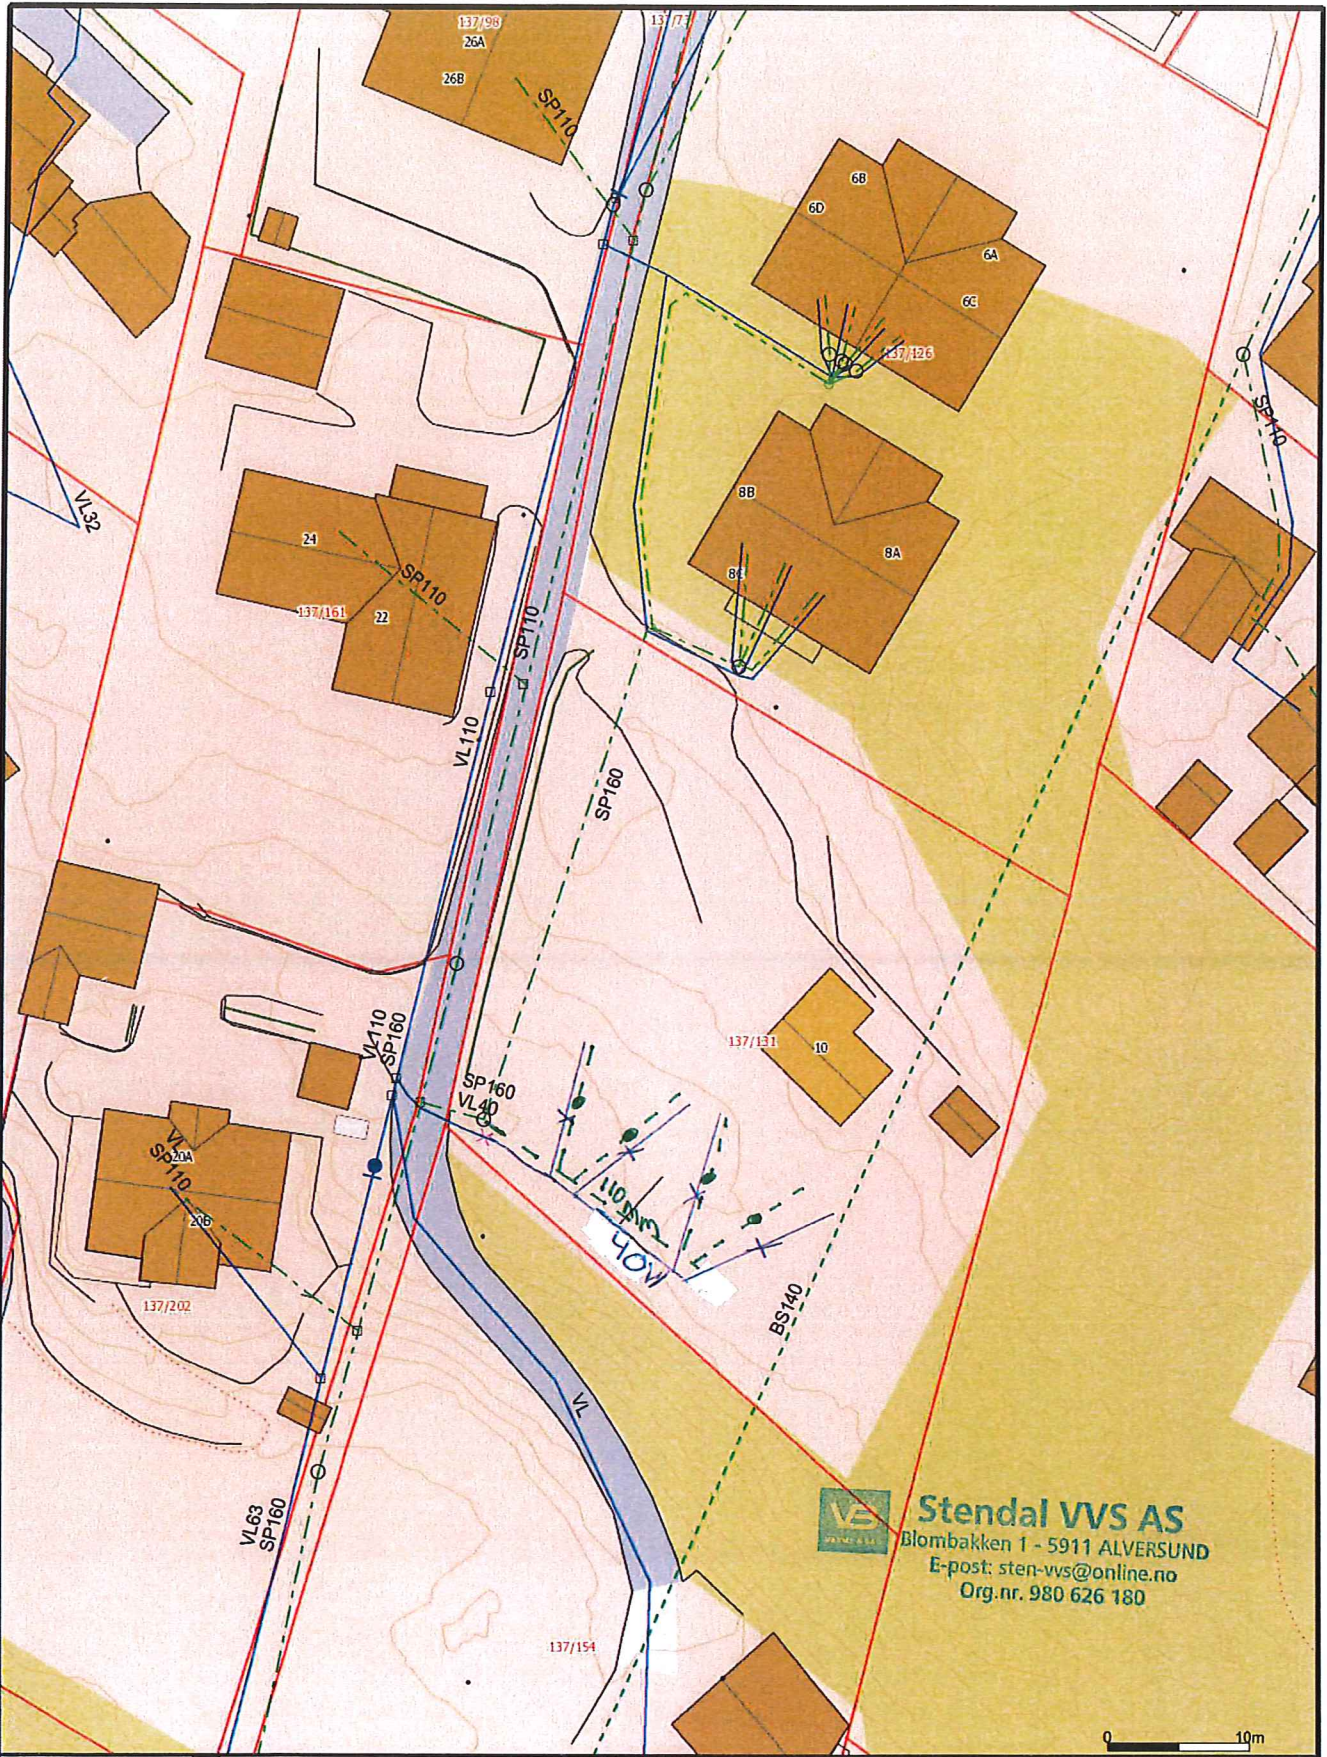

**Stendal VVS AS**  
 Blombakken 1 - 5911 ALVERSUND  
 E-post: sten-vvs@online.no  
 Org.nr. 980 626 180

- |                          |                   |
|--------------------------|-------------------|
| — Målte Grenser          | ■ Storre bustader |
| — Registrerte Grenser    | ■ Hytte/feriehus  |
| - - - Udefinert grenser  | ■ Garasje/uthus   |
| ⚓ Terrengmålte grense    | ■ Industri/lager  |
| ⚓ Konstruert grensepunkt | ■ Andre bygg      |
| ■ Bolig                  |                   |
| ■ Bustad m/leilighet     |                   |
| ■ Våningshus             |                   |



Lindås kommune  
 VVA avdeling



Dato: 2016.03.04  
 Sign: AH

Gbnr. 137/131

Målestokk  
 1:500

Beliggenhet og høyder må oppfattes som orienterende.

● = 110 staklegren  
 x = 32 mm hovedstoppetran