

14/631



JIBO Consult
Postboks 28
5358 FJELL

Statens vegvesen	
LINDÅS KOMMUNE	
Klassering	
24. 04. 2014	
Ark. saksnr	Løpenr.
Saksnr	Tilgangskode

Behandlande eining: Region vest	Sakshandsamar/innvalsnr: Roald Gulbrandsøy - 55516342	Vår referanse: 2011/112256-022	Dykkar referanse:	Vår dato: 22.04.2014
------------------------------------	--	-----------------------------------	-------------------	-------------------------


Løyve til å nytte avkøyrsla frå offentleg veg.

Vi syner til søknad av 10.04.14.

Med heimel i veglova §§ 40-43 godkjenner vi avkøyrsla frå fv 391 hp 01 ved km 1,120 til eigedomen gnr. 195 bnr. 28 i Lindås kommune. Følgjande vilkår gjeld for godkjenninga:

1. Løyvet gjeld berre for den staden som er nemnt ovanfor, og i høve godkjent skisse.
2. Løyvet gjeld berre for bruk av avkøyrsla til følgjande føremål:
Tilkomst til bustad.
3. Løyvet fell bort dersom avkøyrsla ikkje er teke i bruk til nemnde føremål innan 3 år frå dags dato.
4. Frisikt 1,1 meter over bakken 4 meter inn i avkøyrsla skal vere minimum 45 meter til begge sider av køyrebanen. Sikta fram- og bakover på vegen ved avkøyrsla må vere minimum 45 meter. Eventuelle planter o.l i frisiktsona kan ikkje vere høgare enn 0,5 meter.
5. Svingradius skal vere 4 meter (diameter 8 meter).
6. Stigningskrava må haldast (sjå skisse). Vi vil her spesielt gjere merksam på at avkøyrsla skal ha fall frå hovudvegen med 5 cm på dei første 2 metrane.
7. Brukar/eigar må til ei kvar tid halde avkøyrsla i den stand det er sett krav til i vilkåra.


Plan og forvaltning
Med helsing


Odd Høydalsvik
sjefingeniør



Roald Gulbrandsøy

2 vedlegg
Kopi: Lindås kommune.

Postadresse Statens vegvesen Region vest Askedalen 4 6863 Leikanger	Telefon: 02030 Telefaks: 57 65 59 86 firmapost-vest@vegvesen.no Org.nr: 971032081	Kontoradresse Spelhaugen 12 5147 FYLLINGSDALEN	Fakturaadresse Statens vegvesen Landsdekkende regnskap 9815 Vadsø Telefon: 78 94 15 50 Telefaks: 78 95 33 52
---	--	--	---

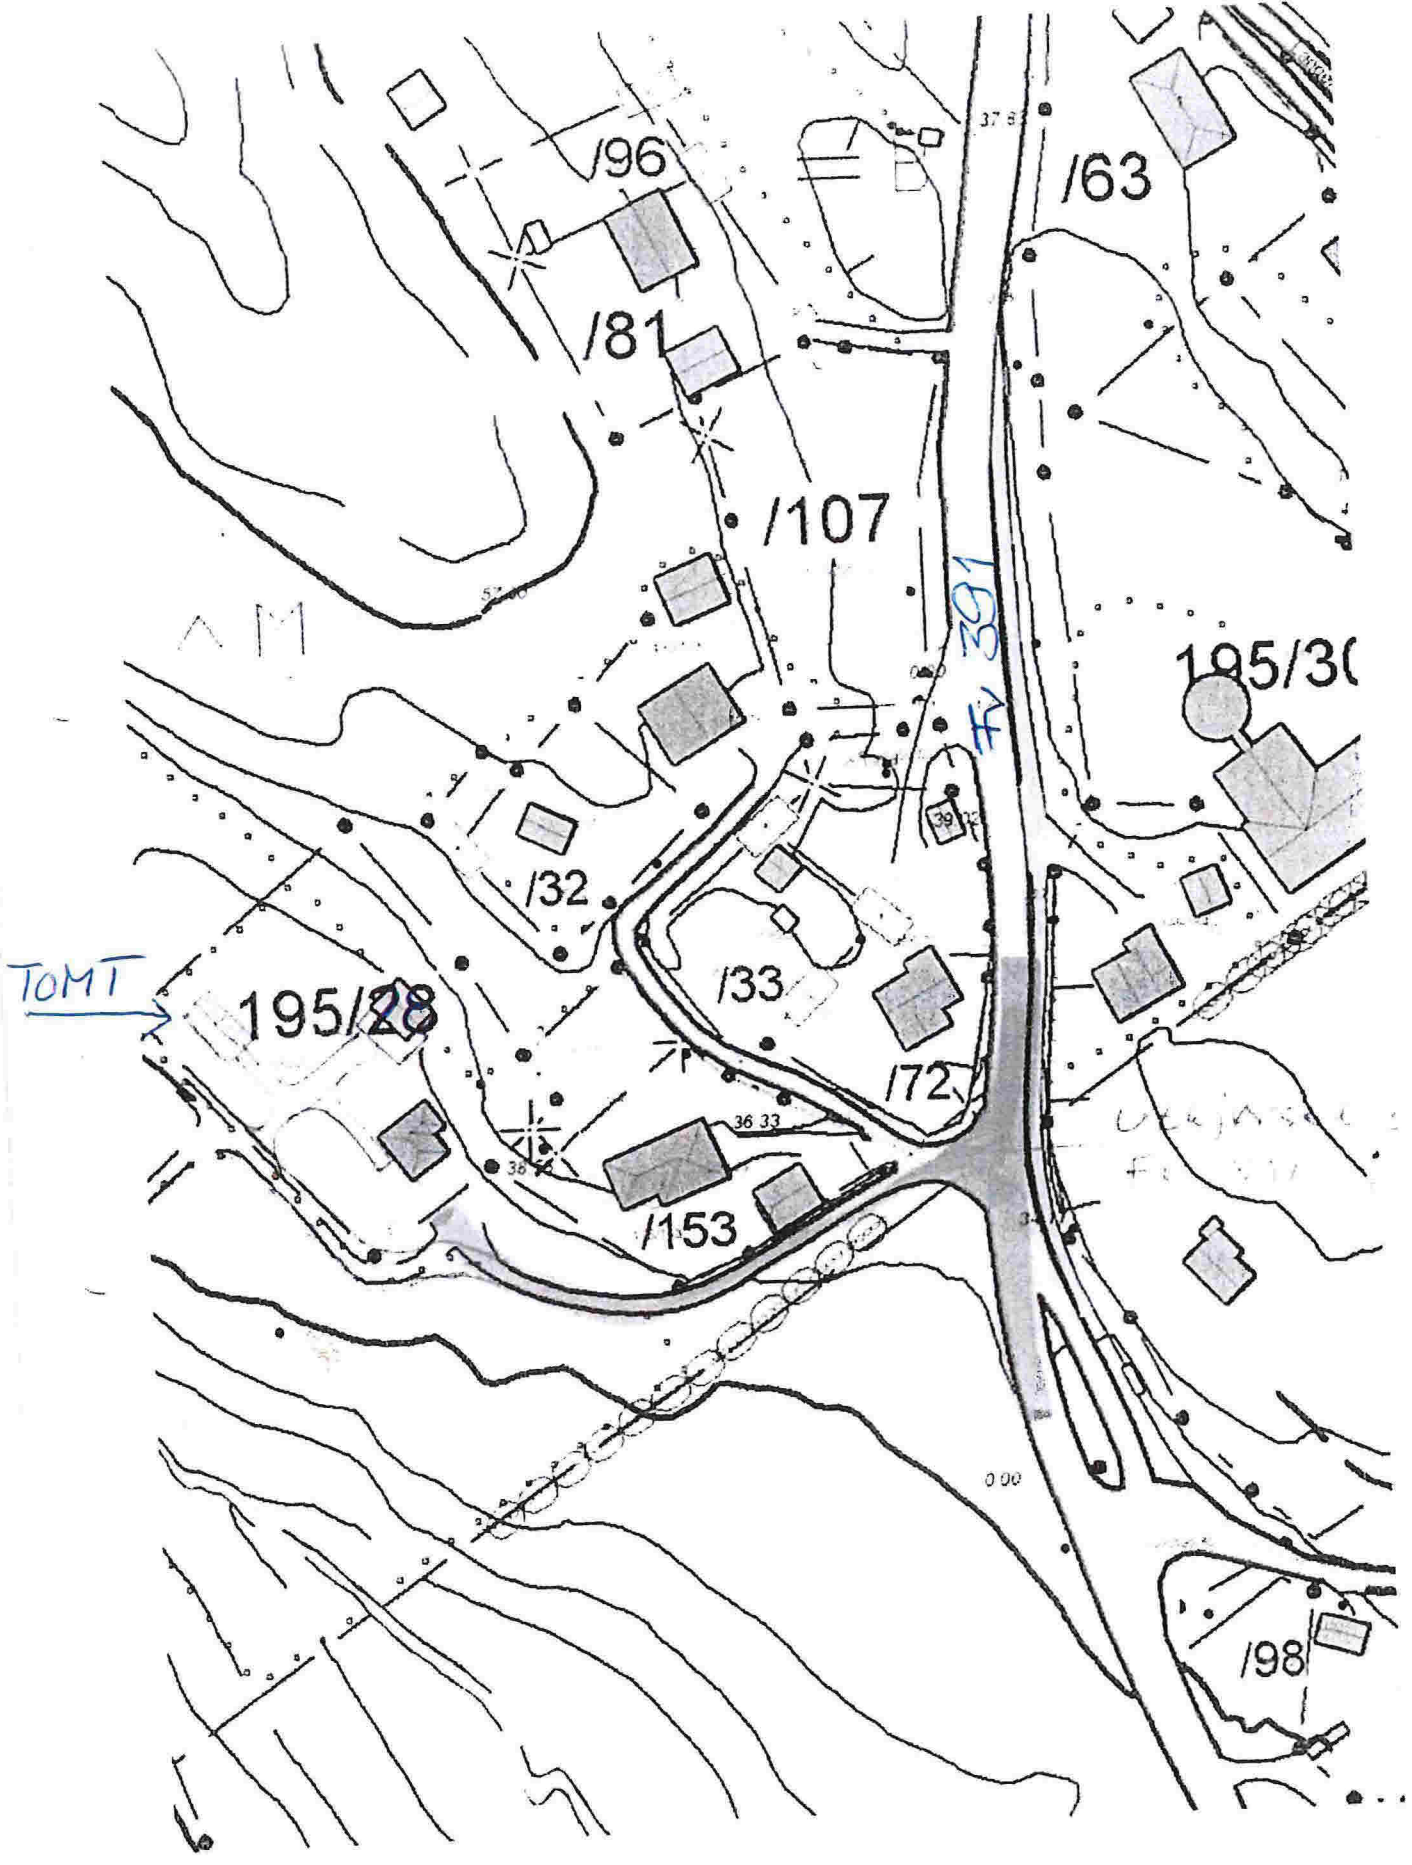


PRINSIPPSKISSE

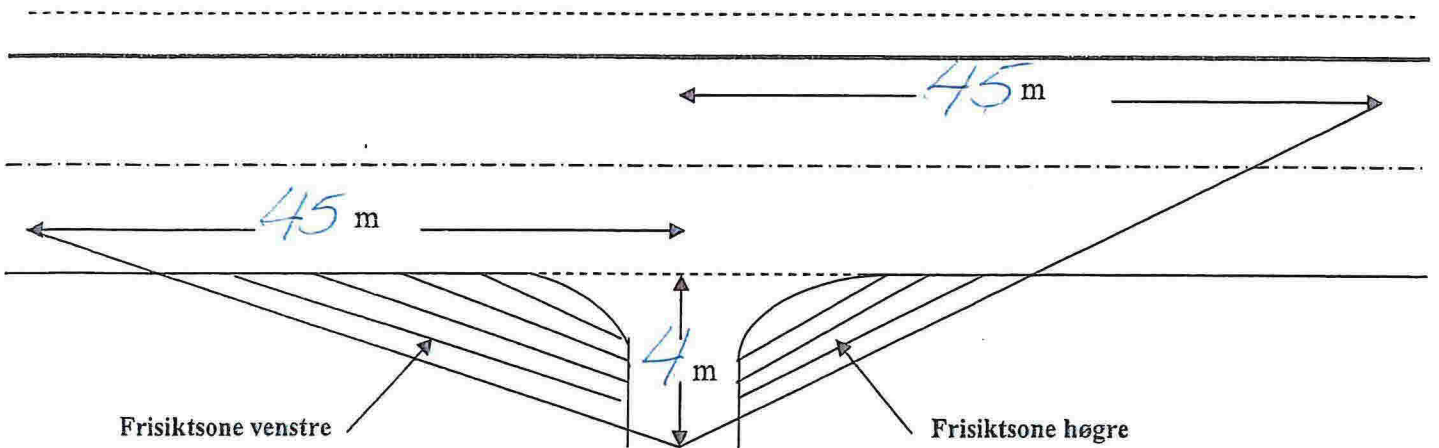


Tilsvarende siktlengder som vist på tegningen må også gjerast gjeldande for trafikken som kjem på hovedvegen og skal inn i avkjørsla (sikt bakover og framover langs hovedvegen)

Av hensyn til snø og vegetasjon skal det i frisiktsonen vera fritt for sikthinder høgare enn 0,5 m. over hovedvegens nivå

Krav til svingradius for avkjørsla :

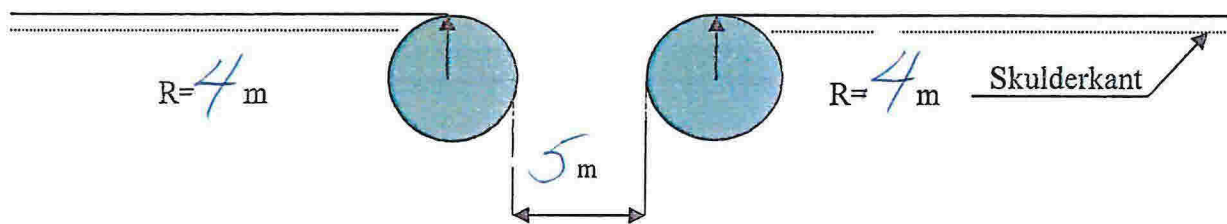

Krav til lengdeprofil for avkjørsla/tilkomstveg:

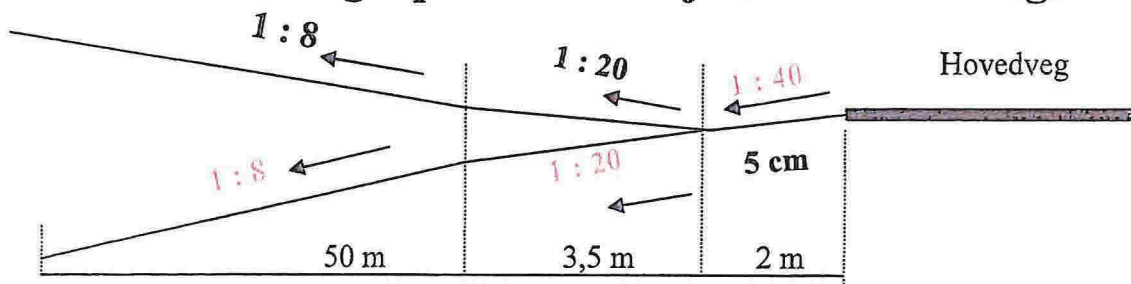

Rv/Fv :

Hp:

Km pel:

Stad:

Saksnr: 2011

112256-22