

Nabovarsel

sendes til berørte naboer og gjenboere

Ved riving skal kreditorer med pengeheftelser i eiendommen varsles, pbl § 21-3



Til (nabo/gjenboer)

Lindås Kommune
Felles postmottak, Kvernhusmyrane 20
5914 ISDALSTØ

Som eier/fester av:

Gnr.	Bnr.	Festenr.	Seksjonsnr.
Eiendommens adresse			

Tiltak på eiendommen:

Gnr.	Bnr.	Festenr.	Seksjonsnr.
188	787		
Eiendommens adresse			
Langheiane 30			
Postnr.	Poststed		
5914	ISDALSTØ		
Kommune			
Lindås			
Eier/fester			
Øystein Husebø og Merete Husebø			

Det varsles herved om

<input checked="" type="checkbox"/> Nybygg	<input type="checkbox"/> Anlegg	<input type="checkbox"/> Endring av fasade	<input type="checkbox"/> Riving
<input type="checkbox"/> Påbygg/tilbygg	<input type="checkbox"/> Skilt/reklame	<input type="checkbox"/> Innhegning mot veg	<input type="checkbox"/> Bruksendring
<input type="checkbox"/> Midlertidig bygning, konstruksjon eller anlegg	<input type="checkbox"/> Antennesystem	<input type="checkbox"/> Oppretting/endring av matrikkelenhet (eiendomsdeling) eller bortfeste	<input type="checkbox"/> Annet

Dispensasjon etter plan- og bygningsloven kapittel 19

<input checked="" type="checkbox"/> Plan- og bygningsloven med forskrifter	<input type="checkbox"/> Kommunale vedtekter	<input type="checkbox"/> Arealplaner	<input type="checkbox"/> Vegloven	Vedlegg nr. B -
--	--	--------------------------------------	-----------------------------------	-----------------

Arealdisponering

Sett kryss for gjeldende plan

<input type="checkbox"/> Arealdel av kommuneplan	<input checked="" type="checkbox"/> Reguleringsplan	<input type="checkbox"/> Bebyggelsesplan
--	---	--

Navn på plan

Langheiane- B3, B4 og B5 (plan ID 1263-201005)

Beskriv nærmere hva nabovarslet gjelder

Vi planlegge å sette opp en frittliggende bod i nord/østlige hjørnet av tomten, inn mot skråningen som er i bakkant (innil 1 m fra grensen). Bebygd areal vil være ca 25 kvm, mønehøyde vil være maks 4 m og maks gesimshøyde på 3 m. Boden oppføres med en etasje med kryploft i ene halvdel. Boden oppføres med samme materialer og stil som huset. Skisser av fasade, plassering, størrelse og høyder er vedlagt.

Vedlegg nr. Q -

Spørsmål vedrørende nabovarsel rettes til

Foretak/tiltakshaver
Øystein og Merete Husebø

Kontaktperson, navn Øystein Husebø	E-post OYSTEIN.HUSEBO@GMAIL.COM	Telefon	Mobil 45504970
---------------------------------------	------------------------------------	---------	-------------------

Søknaden kan ses på hjemmeside:
(ikke obligatorisk):

Merknader sendes til

Eventuelle merknader skal være mottatt innen 2 uker etter at dette varsel er sendt. Ansvarlig søker/tiltakshaver skal sammen med søknad sende innkomne merknader og redegjøre for ev. endringer.

Navn Øystein Husebø	Postadresse Langheiane 30
Postnr. 5914	Poststed ISDALSTØ
E-post OYSTEIN.HUSEBO@GMAIL.COM	


Beskrivelse av vedlegg	Gruppe	Nr. fra - til	Ikke relevant
Dispensasjonssøknad/vedtak	B		<input type="checkbox"/>
Situasjonsplan	D	1	<input type="checkbox"/>
Tegninger snitt, fasade	E	2-3	<input type="checkbox"/>
Andre vedlegg	Q		<input type="checkbox"/>

Underskrift

Sted Knarvik	Dato 12.02.2016	Underskrift ansvarlig søker eller tiltakshaver Gjentas med blokkbokstaver Øystein Husebø
-----------------	--------------------	--

D1


#2 Plassering utvært

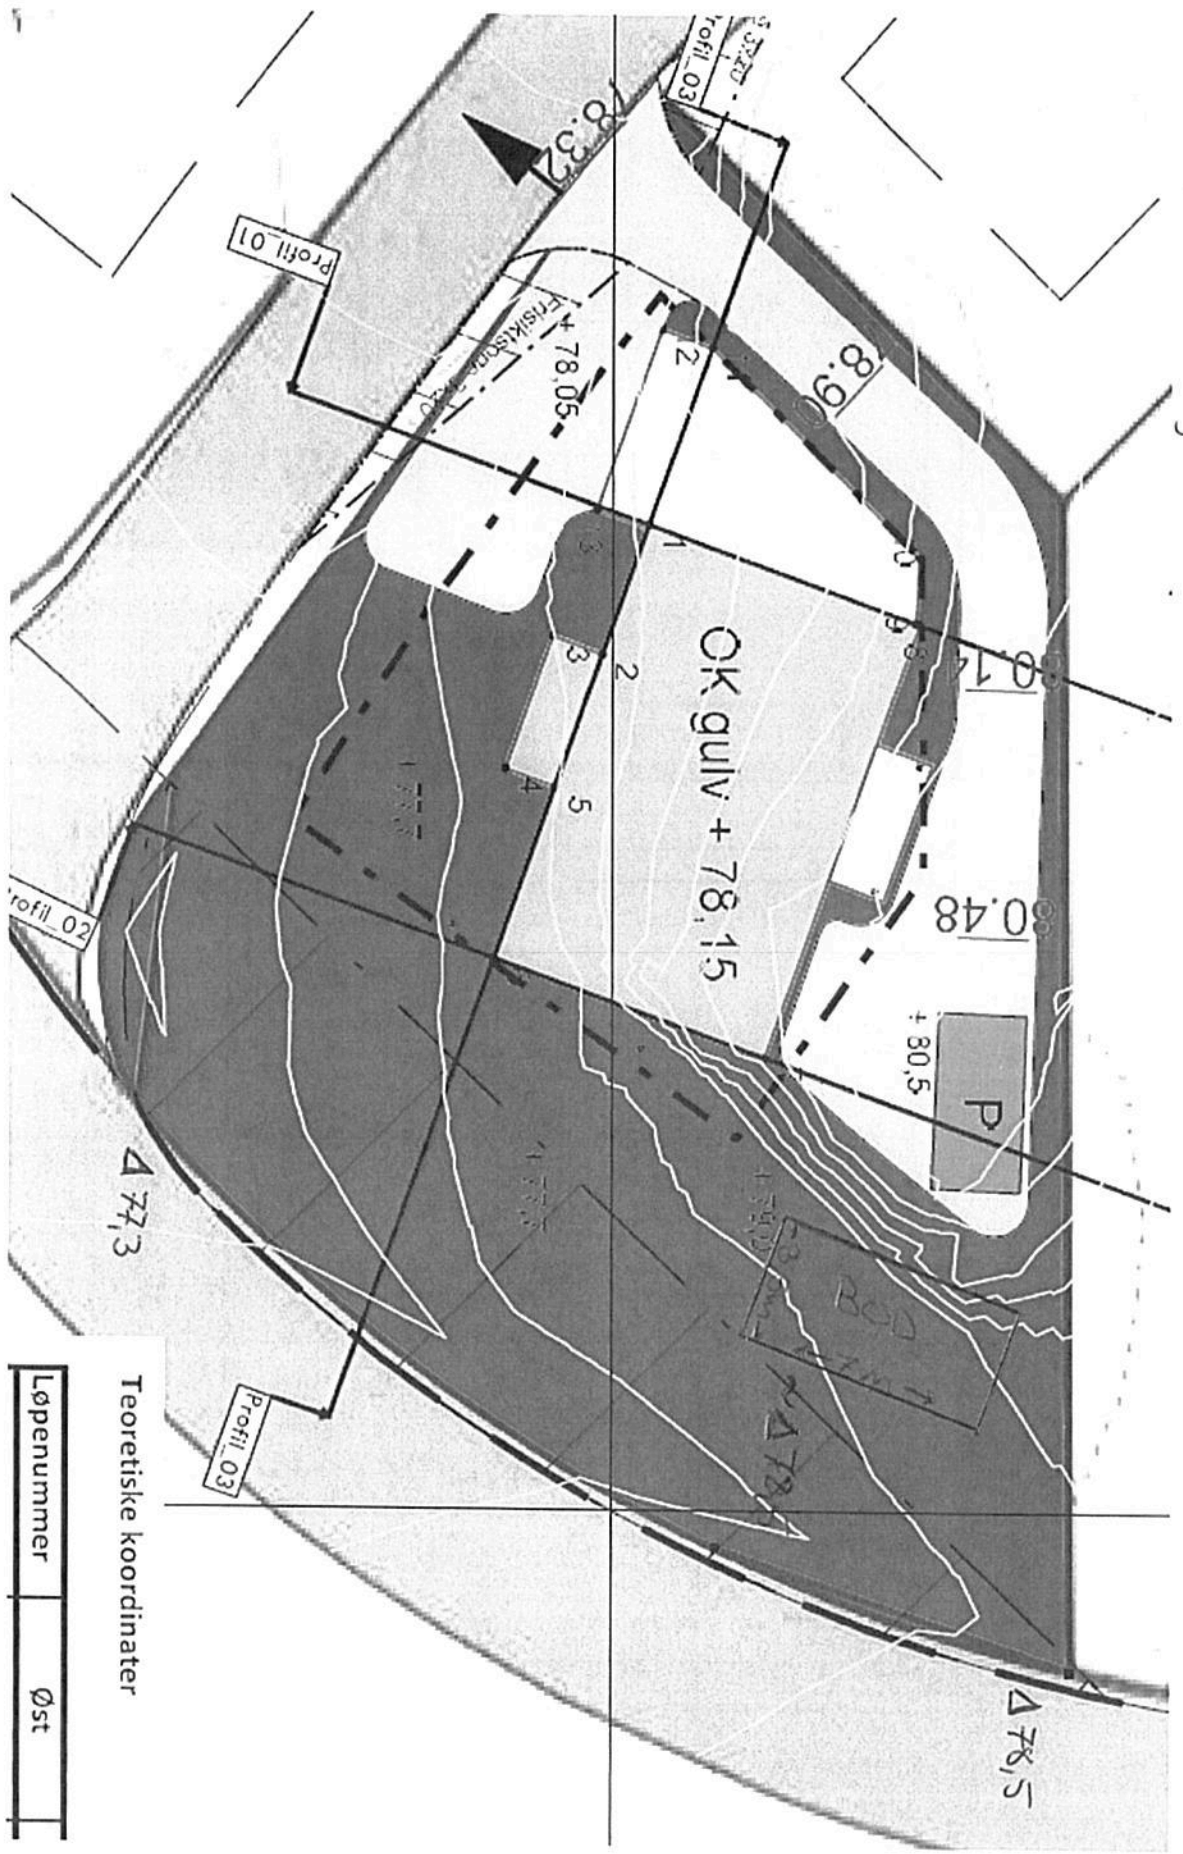


Teoretiske koordinater

Løpenummer	Øst

3 Hejsteler med fra SEKT

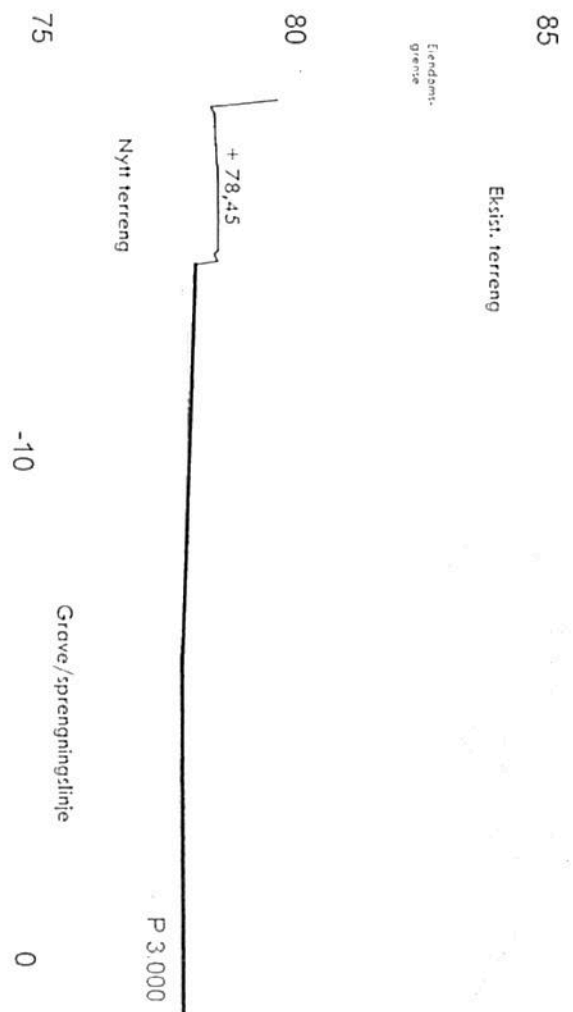

Topp måne + 86,8

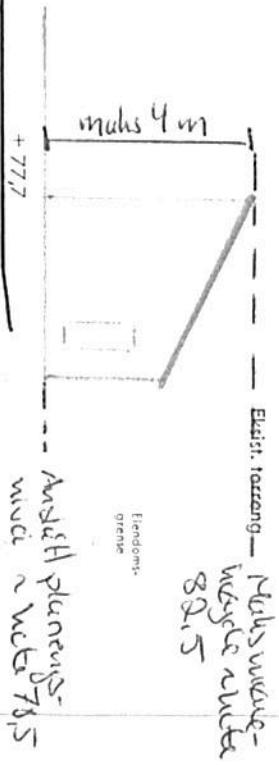


<p>Tegnet: sh</p> <p>KONTR:</p> <p>MAL: 1:100</p> <p>DATE: 19.04.2013</p>		<p>Profil_03</p> <p>Villanger & Sønner AS Boligtomt Gnr 188, bnr 787 Knarvik Lindås kommune</p>	
<p>TEGNET</p> <p>KONTR</p> <p>MAL</p> <p>DATE</p>		<p>SAK NR</p> <p>TEGNNR</p> <p>REV</p>	
		<p>303</p>	

E3a

#4 Høydeer bed fra vest

Topp mare + 86,8

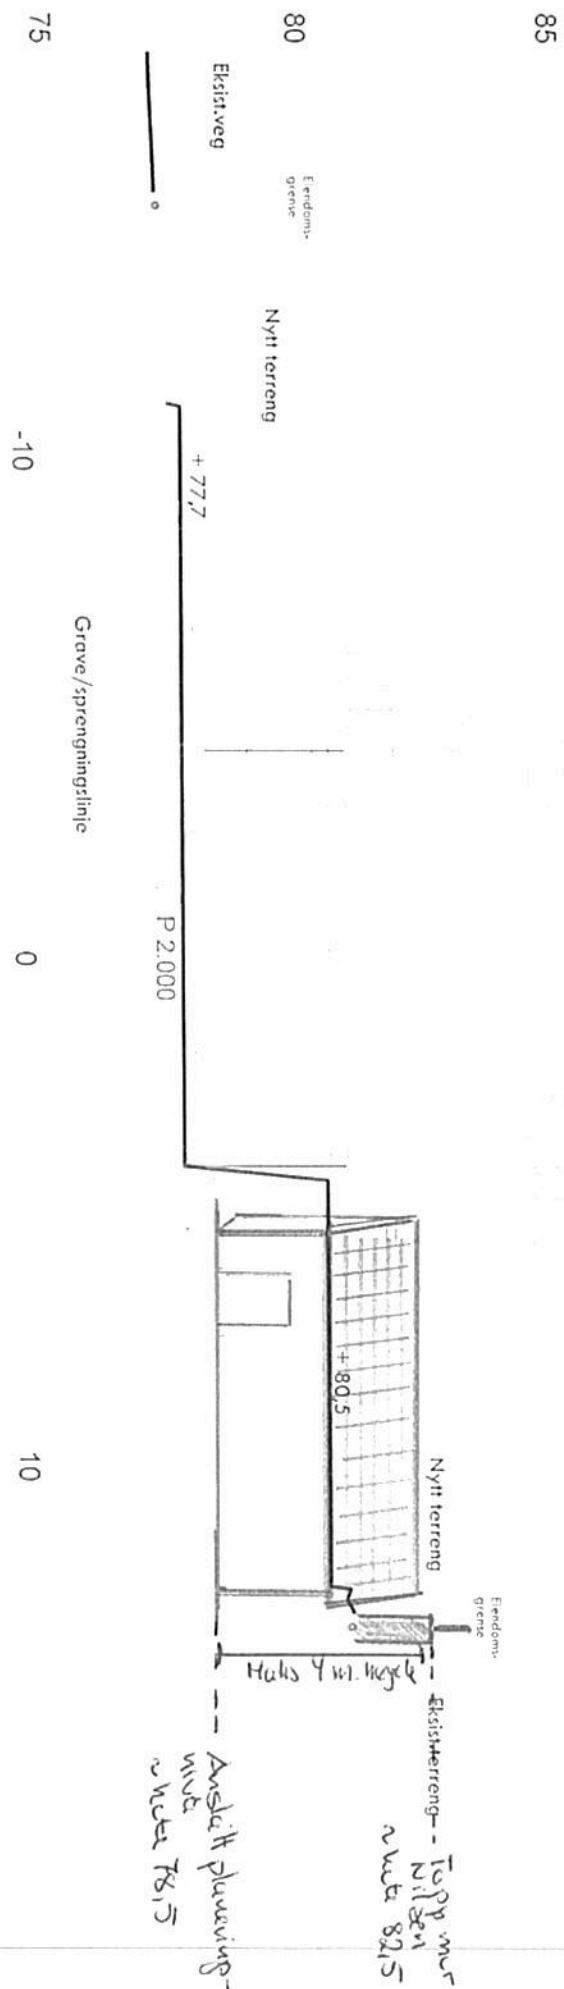

REV. ANT. REVIDERING/GJELDER SIGN DATO

Villanger & Sønner AS
Sit.plan
Gnr 188, bnr 787

Profil_02

 ANNO
 Prosjekt: Villanger AS
 01.11.2013
 19.04.2013

TEGNET sh
 KONTR. sh
 MAL 1:100
 DATO 19.04.2013

SAK NR
 TEGN NR 302
 REV