

Ferdigmelding

Anmodningen gjelder

Eiendom/ byggsted	Gnr.	Bnr.	Festenr.	Seksjonsnr.	Bygningsnr.	Bolignr.
	244	11				
	Adresse			Postnr.	Poststed	
	Eidsnesv. 169			5913	Eikangervåg	

Det anmodes om

- MIDLERTIDIG BRUKSTILLATELSE (søknadspliktig arbeid)
- FERDIGATTEST (søknadspliktig arbeid)
- ARBEIDET ER FERDIG I SAMSVAR MED MELDING (meldingspliktig arbeid)

Hva anmodes det om midlertidig brukstillatelse for?

 Hele tiltaketPlanlagt dato for anmodning om ferdigattest: Deler av tiltaket

Beskriv hvilken del av tiltaket det anmodes om midlertidig brukstillatelse for

Tilbygget til fritidsboligen er helt ferdig. Det anmodes derfor om midlertidig brukstillatelse for hytten. Så snart løsning med byggen er avklart og godkjent vil det bli søkt om ferdigattest for hele tiltaket.

Gjenstående arbeider

Angi gjenstående arbeider og planlagt framdrift på disse, dersom tiltaket ønskes oppdelt i flere brukstillatelser	Planlagt dato for anmodning om midlertidig brukstillatelse	Dato for tidligere gitt midlertidig brukstillatelse
Bryggen		

Planlagt dato for anmodning om ferdigattest:

Energiforsyning

Oppvarming	Energikilde	
<input type="checkbox"/> Elektrisk (panelovner, varmekabler o.l.)	<input checked="" type="checkbox"/> Elektrisitet	<input type="checkbox"/> Varmepumpe
<input type="checkbox"/> Sentralvarmeanlegg (vannbåren gulvvarme, radiatorer o.l.)	<input type="checkbox"/> Olje, parafin eller annen flytende brensel	<input type="checkbox"/> Gass
<input checked="" type="checkbox"/> Annen type oppvarming (vedovn, kamin o.l.)	<input checked="" type="checkbox"/> Biobrensel (ved fliser o.l.)	<input type="checkbox"/> Fjernvarme
	<input type="checkbox"/> Solenergi	<input type="checkbox"/> Annen
		<input type="checkbox"/> Ikke relevant

Vedlegg (gjelder kun søknad)

Beskrivelse av vedlegg	Gruppe	Nr. fra - til	Ikke relevant
Kart og situasjonsplan, hvis endringer i forhold til tillatelsen	D	-	<input checked="" type="checkbox"/>
Redegjørelser og tegninger, hvis endringer i forhold til tillatelsen	E	-	<input checked="" type="checkbox"/>
Kontrollerklæringer	G	1 - 1	<input type="checkbox"/>
Bekreftelser fra andre offentlige myndigheter	I	-	<input checked="" type="checkbox"/>
Andre vedlegg	J	1, beligg.het - 1	<input type="checkbox"/>

Underskrift

Ansvarlig søker for tiltaket / Tiltakshaver

Foretak / Tiltakshaver
Solhytten ASDato
10.03.2016

Underskrift

Karin L. Rolvsjord

Gjentas med blokkbokstaver

KARIN L ROLVSJORD

Samsvarserklæring / Kontrollberetning

Pbl § 24-1, SAK10 kapittel 12

G-1

Kommunens saksnr.	Prosjektnr
	13005

Erklæringen gjelder							
Eiendom/ byggested	Gnr.	Bnr	Festnr	Seksjonsnr.	Bygningsnr.	Bolignr.	Kommune
	244	11					Lindås kommune
	Adresse				Postnr	Poststed	
Eldsnesv. 169				5913	Eikangervåg		

Foretak	
Foretakets navn	Organisasjonsnr
Omnnes Hus og Hyttebygg AS	880 416 162


Ansvarsrett gitt dato	25.04.2013	Arbeidet innen ansvarsområdet er avsluttet	<input checked="" type="checkbox"/> Ja	<input type="checkbox"/> Nei
-----------------------	------------	--------------------------------------------	----------------------------------------	------------------------------

Ansvarsområde	
Hentet fra søknad om ansvarsrett	Funksjon (PRO, UTF)
	KUT - kontroll m/ utførelse
	Beskrivelse av ansvarsområde
Tømrerarbeider	
Støp- og murerarbeider	

Ansvarlig for prosjektering:			
Det er ikke avdekket gjenstående arbeider innenfor ansvarsområdet som er til hinder for å gi:			
<input type="checkbox"/> Rammetillatelse	<input type="checkbox"/> Igangsettningstillatelse/ ett-trinns tillatelse	<input type="checkbox"/> Midlertidig brukstillatelse	<input type="checkbox"/> Ferdiggattest

Ansvarlig for utførelse:	
<input checked="" type="checkbox"/>	Midlertidig brukstillatelse – Gjenstående arbeider for denne delen av tiltaket frem mot ferdiggattest
Angi gjenstående arbeider av mindre vesentlig betydning, innenfor den delen av tiltaket det søkes midlertidig brukstillatelse for	
Angi resterende deler av tiltaket hvor det her ikke søkes om midlertidig brukstillatelse	
Bryggeren	
<input type="checkbox"/>	Ferdiggattest – Det er ikke avdekket feil eller mangler som hindrer ferdiggattest


Bekreftelser	
Det bekreftes at kvalitetssikring er utført og dokumentert i henhold til søknad om ansvarsrett og foretakets system.	
<input type="checkbox"/>	Prosjektering verifisert i samsvar med ytelser i TEK10 alternativt TEK
<input type="checkbox"/>	Prosjektering verifisert i samsvar med dokumentasjon av løsninger i TEK10 alternativt TEK
<input checked="" type="checkbox"/>	Utførelse verifisert i samsvar med produksjonsunderlag.

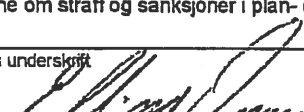Erklæring og underskrift		
Foretaket er kjent med reglene om straff og sanksjoner i plan- og bygningsloven kap 32, og at det kan medføre reaksjoner dersom det er gitt uriktige opplysninger.		
Dato	Foretakets underskrift	Gjentas med blokkbokstaver
4/12-14		ELLING OMNES

Situasjonsplan

Vedlegg(D) J.
Situasjonsplan

*med innmålt hytte-
Beliggenhet!*

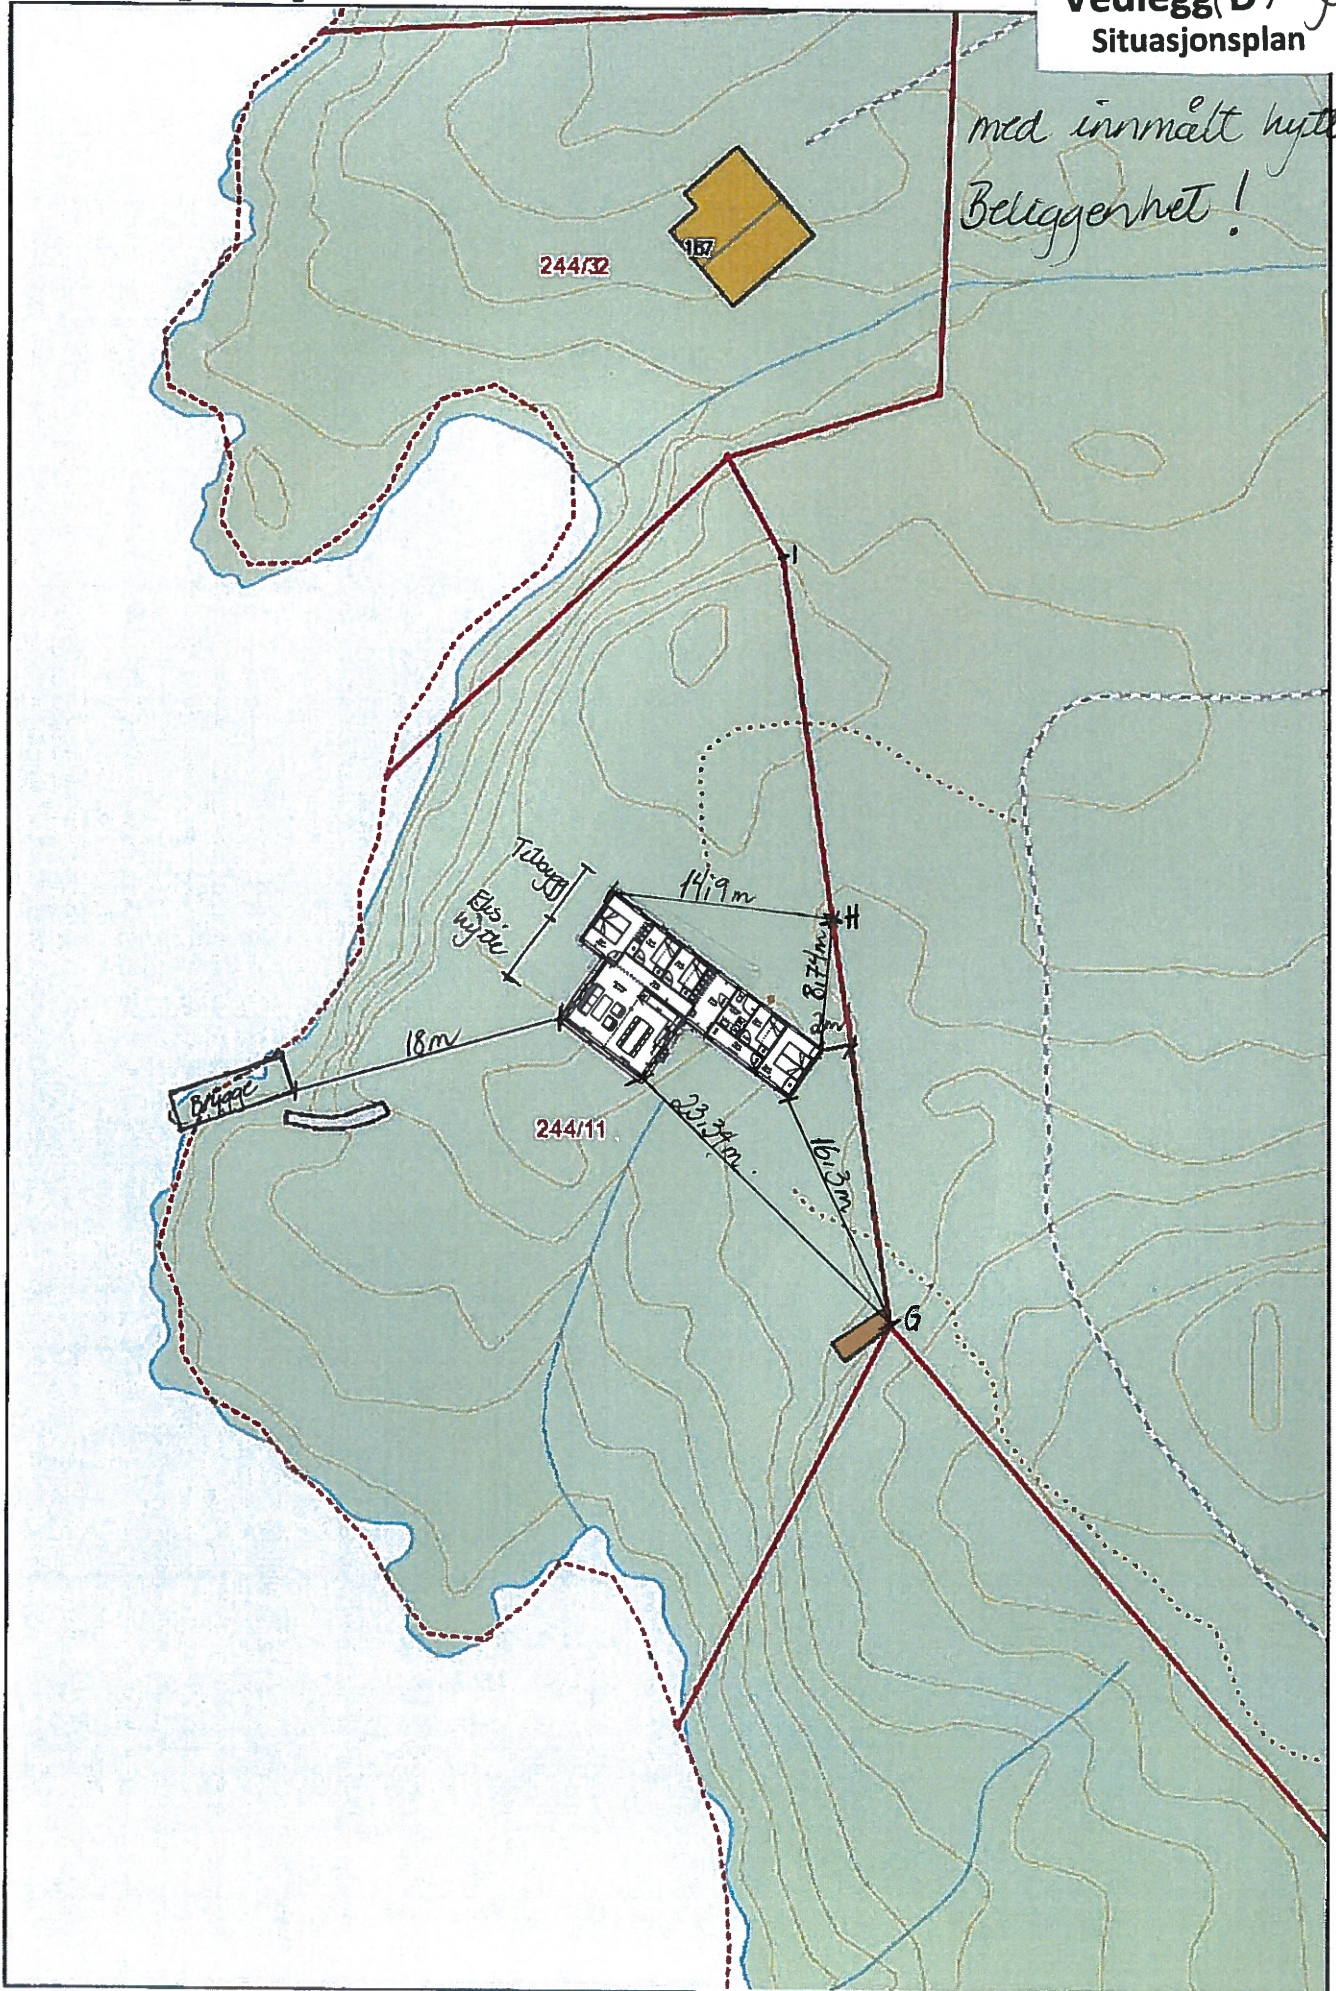

Målestokk: 1:500