
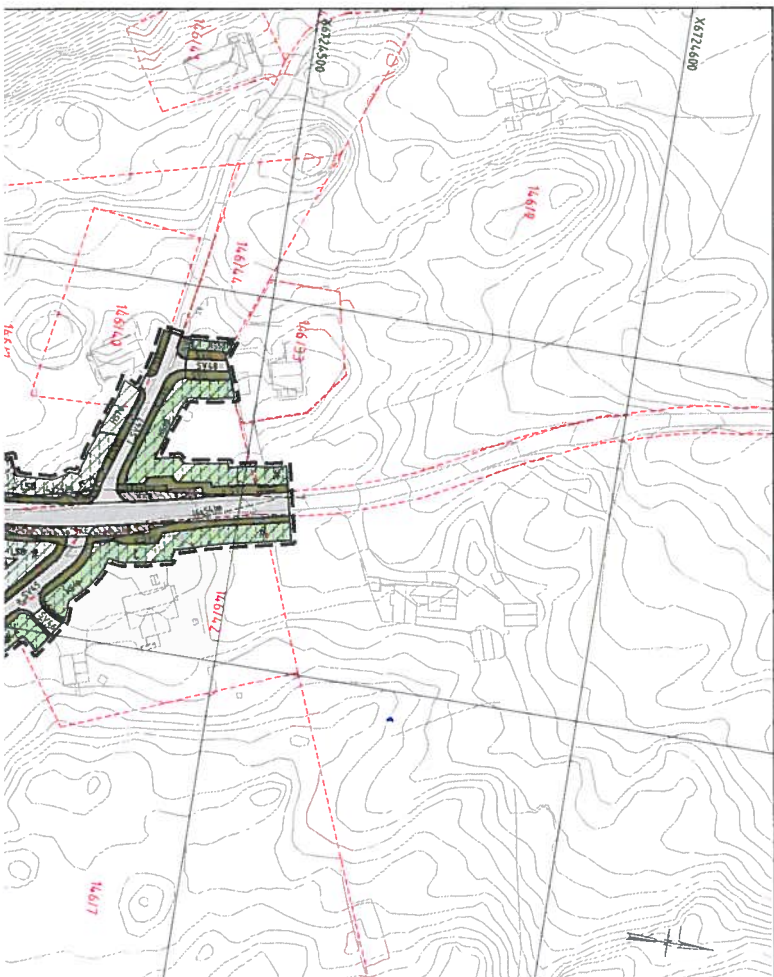


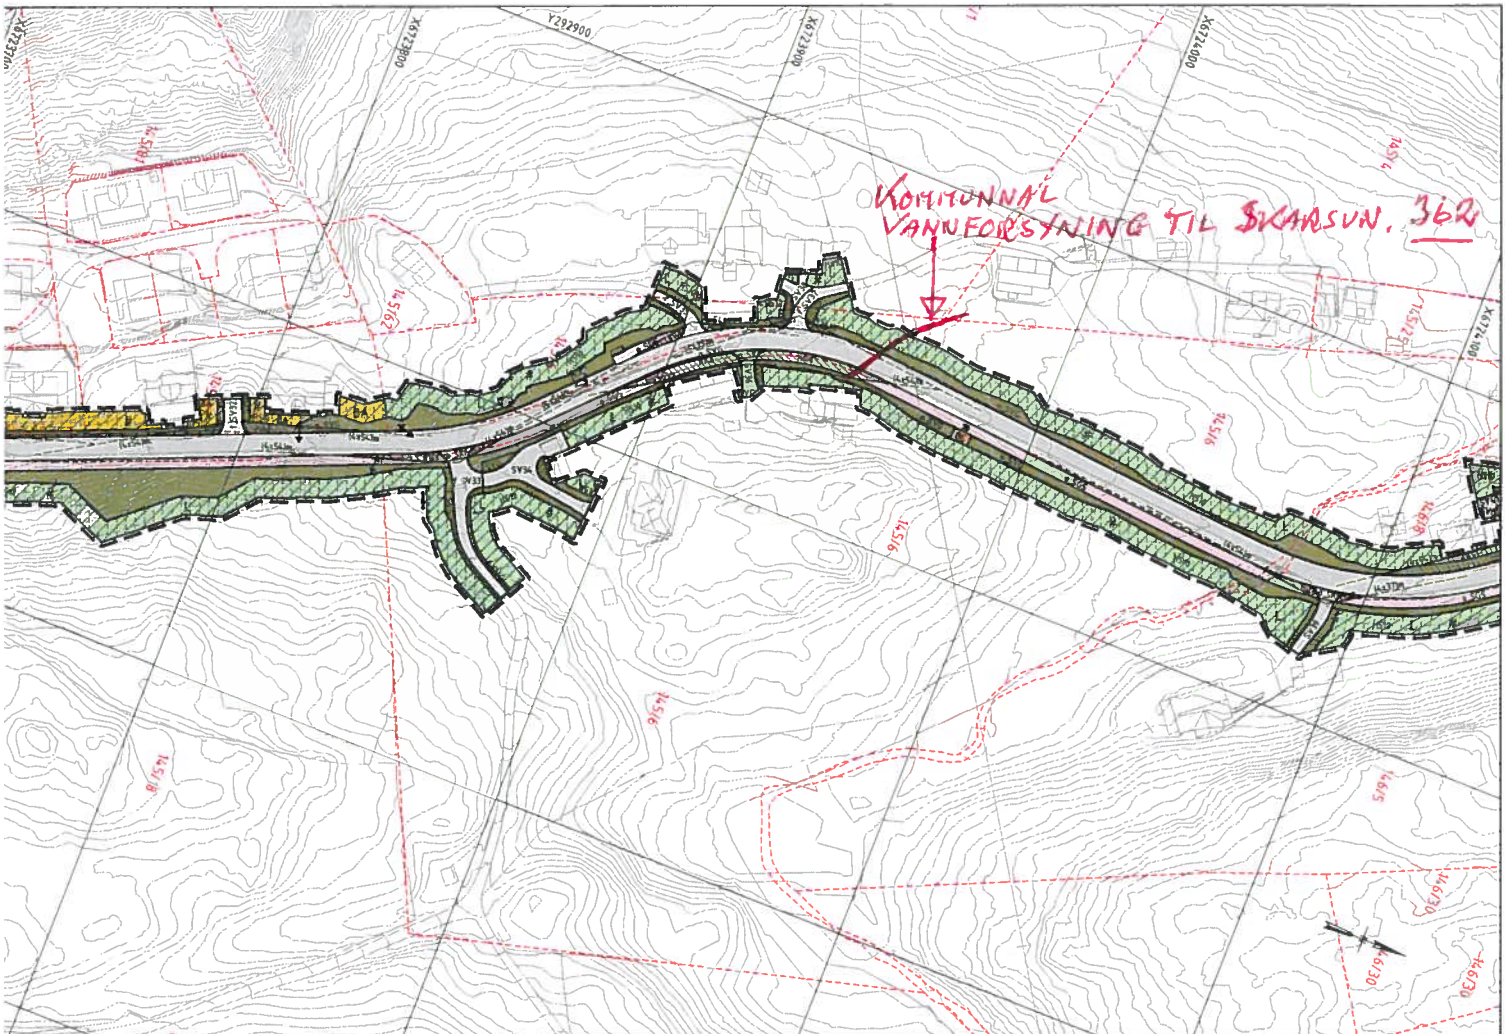

TEGNFORKLARING

Plankart 2 av 2

Sosi ver. 4.5

AREALFORMÅL (PBL §12-5)

BYGNINGAR OG ANLEGG (PBL §12-5 nr. 1)

BA	Bustader og anlegg	(1001)
B	Bustader	(1110)
N	Næringsbygningar	(1300)
K	Kretsanlegg	(1400)
E	Energianlegg	(1510)

SAMFERDSELSANLEGG OG TEKN. INFRASTRUKTUR (PBL §12-5 nr. 2)

SV	Veg	(2010)
SKV	Køyevæg	(2011)
SGS	Gang-/sykkelveg	(2015)
SGS	Annar veggrunn - grøntareal	(2019)
SKF	Komb. formål for samferdselsanlegg	(2800)

LANDBRUKS, NATUR OG FRILUFTSOMRÅDER (PBL §12-5 nr. 5)

L	LNFR areal for nødvendige tiltak for landbruk og reindrift og gardsbruk næringsverksend basert på ressursgrunnlaget på garden	(5100)
LSB	Spredte bustader	(5210)

BRUK OG VERN AV SJØ OG VASSDRAG (PBL §12-5 nr. 6)

V	Bruk og vern av sjø og vassdrag med tilhørende strandsone	(6001)
---	---	--------

REFERANSEKART

SIKRINSSONER (PBL §12-6 JF. §11-8 a.1)

Friskt	(140)
Omsynslandbruk	(510)
Bevering kulturmiljø	(570)

FØRESEGNER I REGULERINGSPLAN (PBL §12-7)

Anlegg- og riggområde	
Illustrasjon av planens avgrensning (riktig tilm utanfor juridisk plan grense)	
Formålsgrænse (RdFormålGrænse)	
Frisktiltåne	(1222)
Planlagt bygg	(1213)
Bygg som ligg i planen	(1214)
Bygg som forutsettes fjerna	(1215)
Regulert statuer	(1228)
Stenging av avkøyse	(1241)
Avkøyse, inn- og utkøyning	(1242)
Offendeg arealformål	
Felles arealformål	

BASISKART

Elvedomsgrenser	
Eksisterende bygg	
Geodetisk grunnlag: UTM32_Euref 89.	
Geodetisk høgdegrenslag: NN 1954	
State utskadato basiskart: 12.11.2014	
Elevdistans: 1m	
Kartmålestokk: 1:1000 ved arkformål A1	
0 25 50m	

Reguleringsplan med tilhørende føresegnar for:

LINDÅS KOMMUNE

FV 404, strekninga Kvamme - Fossevatnet

Nasjonal arealplanID 1263_201104

Saksbehandlingsplan i følge Plan- og bygningsloven

Saksang	Dato	Plankart datert	Føresegnar datert
Planoppstart kunngjort	26.01.2011		
Avgjerd, offentlig ettersyn	13.06.2012	14.03.2012	14.03.2012
Offentleg ettersyn, 1. gang, fra - til	23.06.2012 - 04.08.2012	14.03.2012	14.03.2012
Utvalst sj innstilling	23.09.2015	31.09.2015	31.09.2015
Offentleg ettersyn, 2. gang, fra - til	14.10.2015 - 27.11.2015	31.09.2015	31.09.2015
Kommunesstyrets vedtak			
Planvedtak kunngjort			
Plan utarbeidd av:		Lindås kommunes saksnummer	
		Siste revisjonsdato plankart	28.01.2016

Hamnevegen 53
Postboks 291, 5203 Os
Telefon: 56 57 00 70