



Statens vegvesen

SØKNAD OM AVKJØRSEL/DISPENSASJON FRA BYGGEGRENSE LANGS OFFENTLIG VEG

Tiltakshaver..... Randi Sletten Fløstrand Tlf..... 41295435

Adresse..... Vadbuvegen 200 Postadr..... 5955 LINDÅS

Ansvarlig søker/utførende..... Randi Sletten Fløstrand Tlf..... 41295435

Adresse..... Vadbuvegen 200 Postadr..... 5955 LINDÅS

Gnr..... 45 Bnr..... 6 Kommune..... LINDÅS

(Europa-/Riks-/Fylkesvei)..... FV 399 Sted..... SLETTEN

Undersøk eiendommens planstatus hos kommunen

Kommuneplan (formål) LNFReguleringsplan Nei Ja

Navn på planen.....

SØKNAD OM AVKJØRSEL

- | | |
|--|--|
| <input type="checkbox"/> Ny avkjørsel | <input checked="" type="checkbox"/> Boenhet antall..... <u>1</u> |
| <input checked="" type="checkbox"/> Utvidet bruk av eksisterende avkjørsel | <input type="checkbox"/> Hytte antall..... |
| <input type="checkbox"/> Flytting av eksisterende avkjørsel | <input type="checkbox"/> Industri/Næring |
| <input type="checkbox"/> Stenging | <input type="checkbox"/> Driftsavkjørsel |
| <input type="checkbox"/> Annet formål..... | <input type="checkbox"/> Andre |

SØKNAD OM DISPENSASJON FRA BYGGEGRENSE (MÅ BEGRUNNES)

Hvilken funksjon får bygget (f.eks. bolig, hytte m m?).....

Nybygg Tilbygg

Avstand fra vegmidte til nærmeste kant av omsøkt byggverk.....meter

Kart/skisse i målestokk 1:1000 skal vedlegges søknaden. Kart kan en få ved teknisk kontor i kommunen.
Kartet/skissen skal vise tomten med bygget, avkjørselen, snuareal og vegen inn på tomten.

EVT. TILLEGGSOPPLYSNINGER/BEGRUNNELSE


Sletten den 28.04.2014

Randi Sletten Fløstrand

underskrift

Postadresse: Statens vegvesen
Region vest
Askedalen 4
6863 Leikanger

E-post: firmapost-vest@vegvesen.no
Telefonnr: 02030
Telefaks: 57 65 59 86

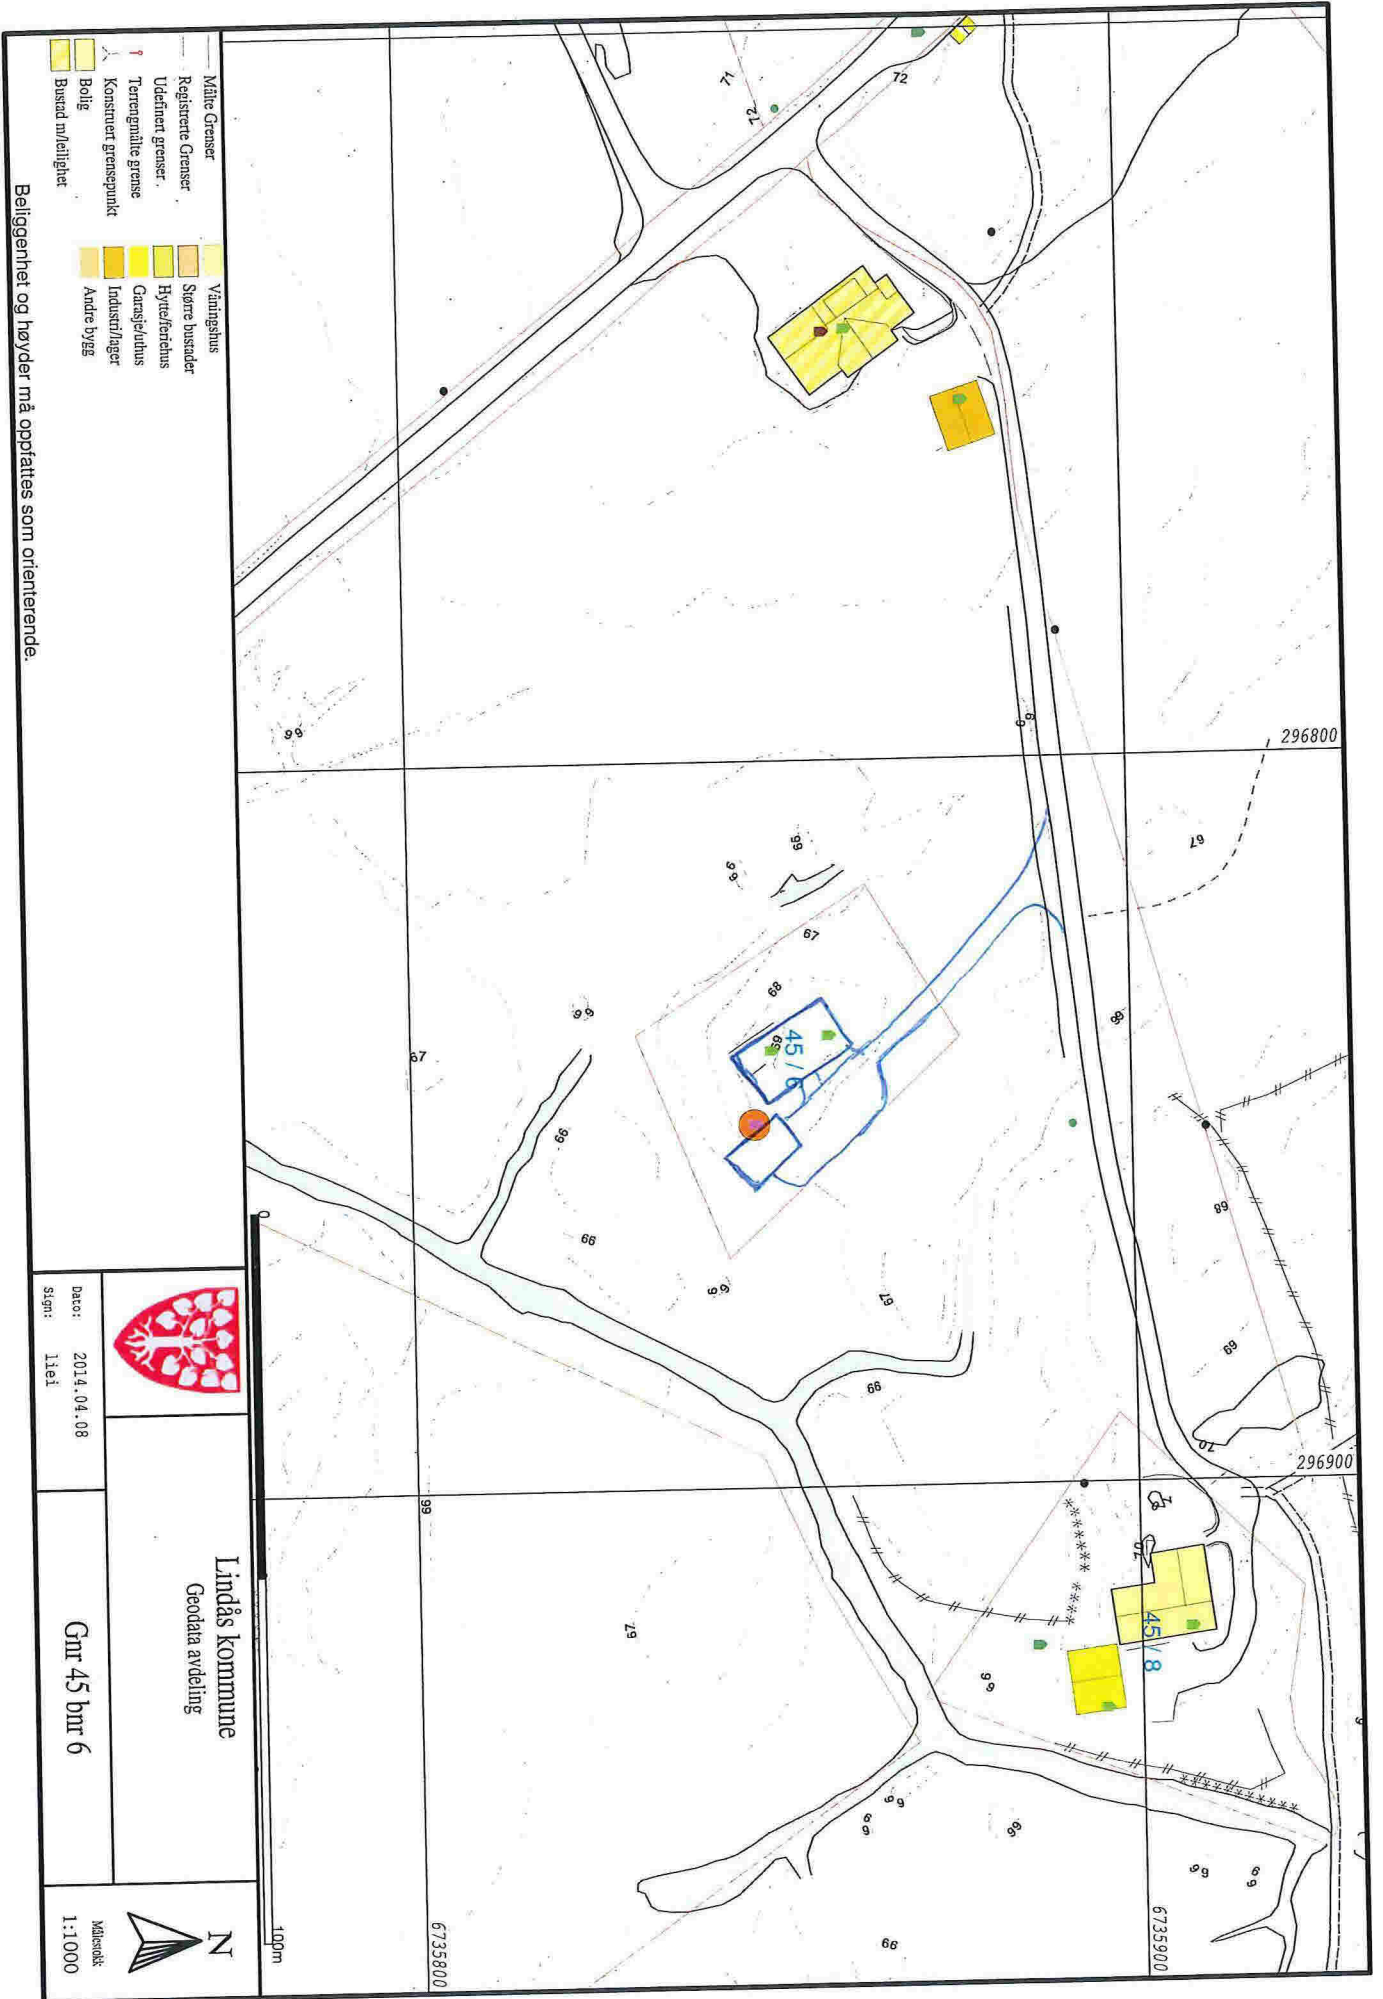

- Målte Grenser**
- Registrerte Grenser**
- Udefinert grense**
- Terrengnåle grense**
- Konstruert grensepunkt**
- Bolig**
- Våningshus**
- Større bursader**
- Hytte/feriehuis**
- Garasje/uthus**
- Industri/lager**
- Andre bygges**



Lindås kommune
Geodata avdeling

Dato: 2014.04.08
Skap: Ijel

Gnr 45 bnr 6

N
Målestokk
1:1000

100m

6735800

6735900

296800

