



Statens vegvesen

...

Behandlende enhet: Region vest
Vegavdeling Hordaland

Saksbehandler/telefon: Remy Rune Furevik / 55516378

Vår referanse: 16/46857-1

Deres referanse:

Vår dato: 30.03.2016

Fv. 57 i Lindås kommune – Vedtaksbrev trafikkregulerende skilt – Konglevoll

Regionvegkontoret har i dag med hjemmel i forskrift om offentlige trafikkskilt av 7. oktober 2005 § 28, vedtatt at det på ovennevnte sted skal settes opp følgende trafikkregulerende skilt:

Skilt 202
Skilt 306.8
Skilt 334
Skilt 336
Skilt 404.1 med 906.OV_US
Skilt 512
Skilt 522
Skilt 522 med underskilt 808.519
Skilt 552 med underskilt 834

Skiltkombinasjon, plassering og antall skilt er vist på vedlagte skiltplaner L001 – L006 datert 29.02.2012 som er utarbeidet av Statens vegvesen.
Vedtaksbrevet trer i kraft fra dags dato.

Plan og Forvaltning
Med hilsen

Sindre Lillebø
Seksjonsleder

Furevik Remy

Vedlegg: 1

Postadresse
Statens vegvesen
Region vest
Askedalen 4
6863 LEIKANGER

Telefon: 02030
firmapost@vegvesen.no
Org.nr: 971032081

Kontoradresse
Nygårdsgaten 112
5008 BERGEN



Fakturaadresse
Statens vegvesen
Landsdekkende regnskap
9815 Vadsø

Kopi

Hordaland politidistrikt, Postboks 285 Sentrum, 5804 BERGEN

Lindås kommune, Kvernhusmyrane 20, 5914 ISDALSTØ

Dokumentet er godkjent elektronisk og har derfor ingen håndskrevne signaturer.

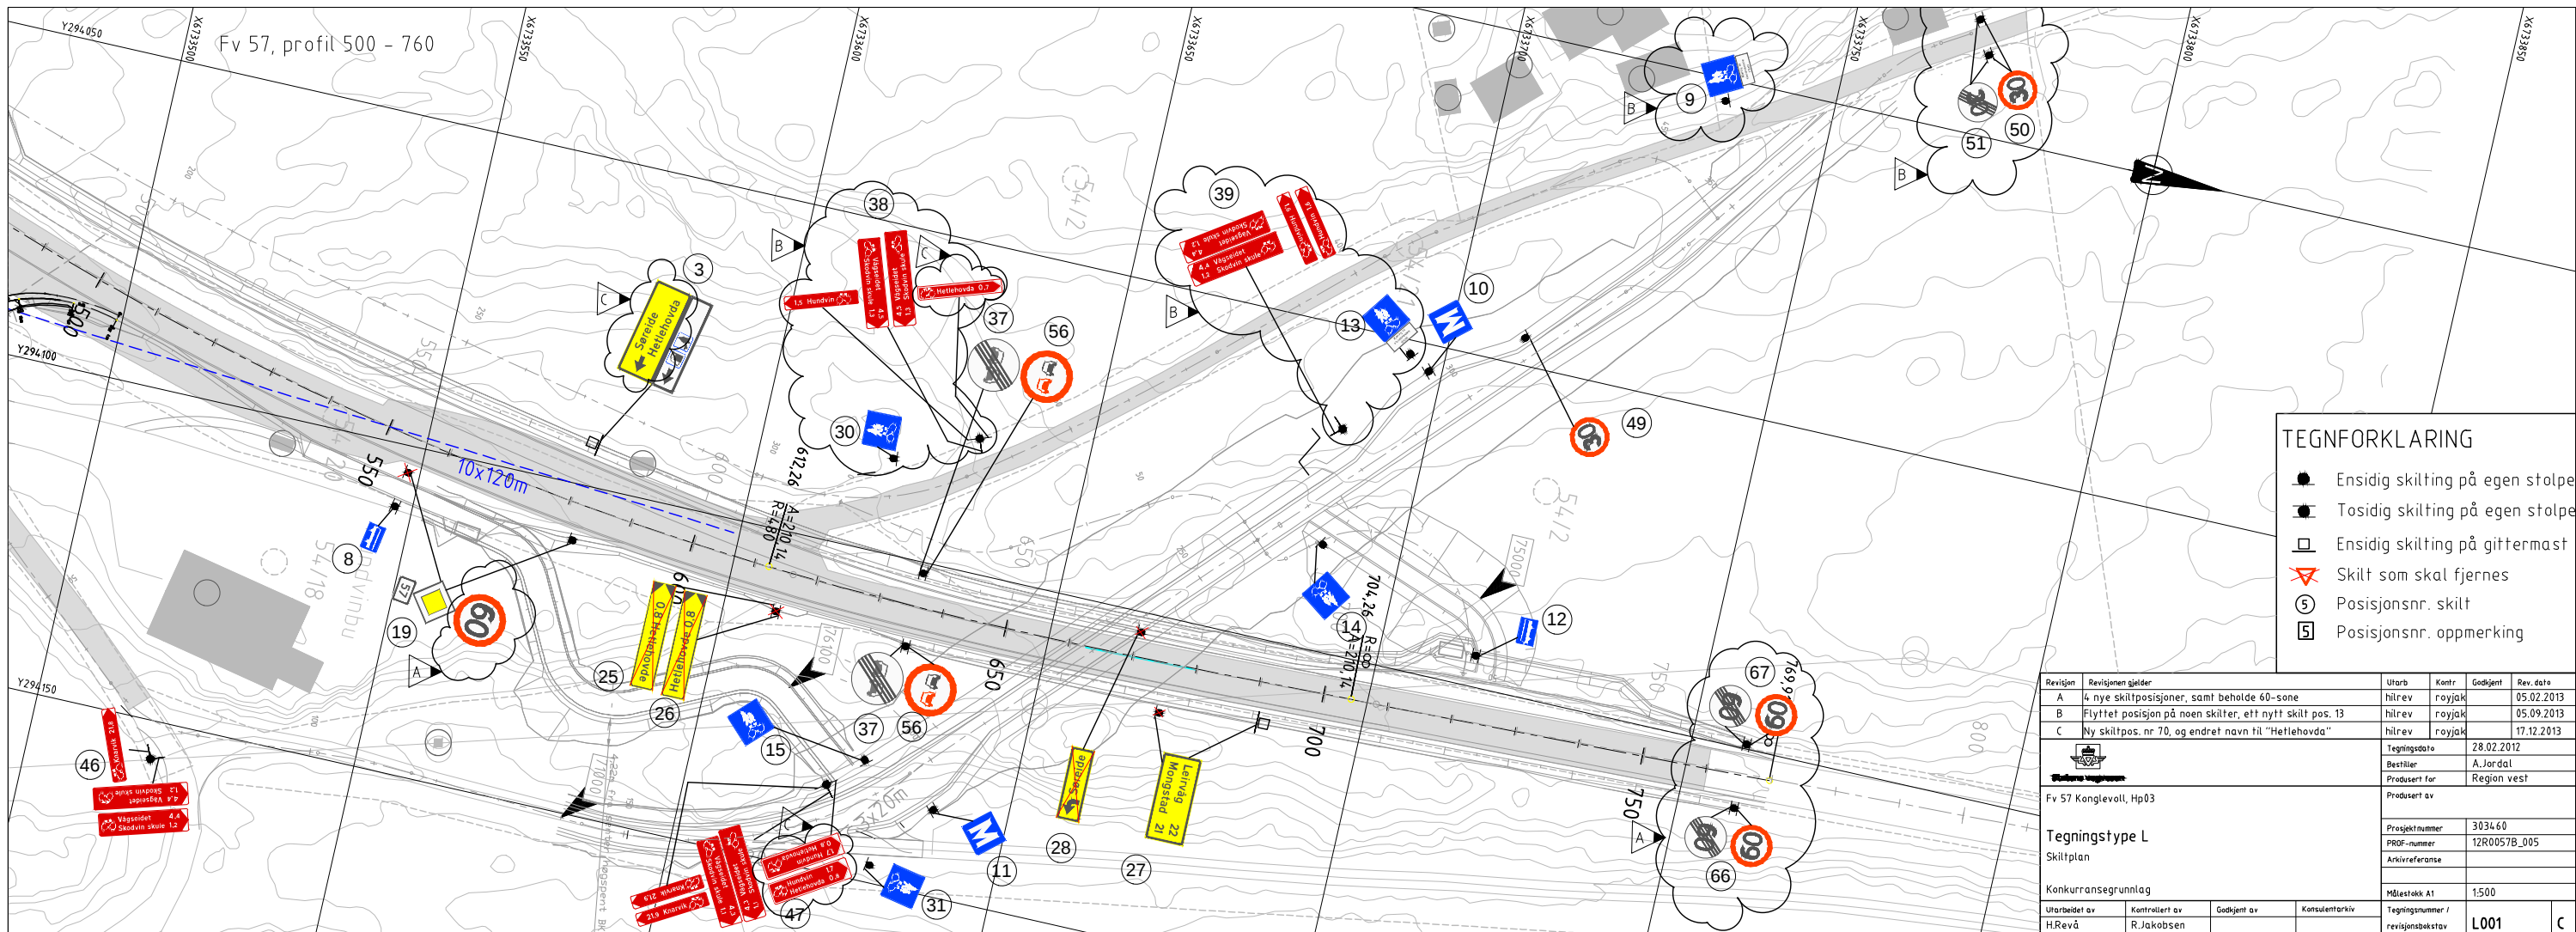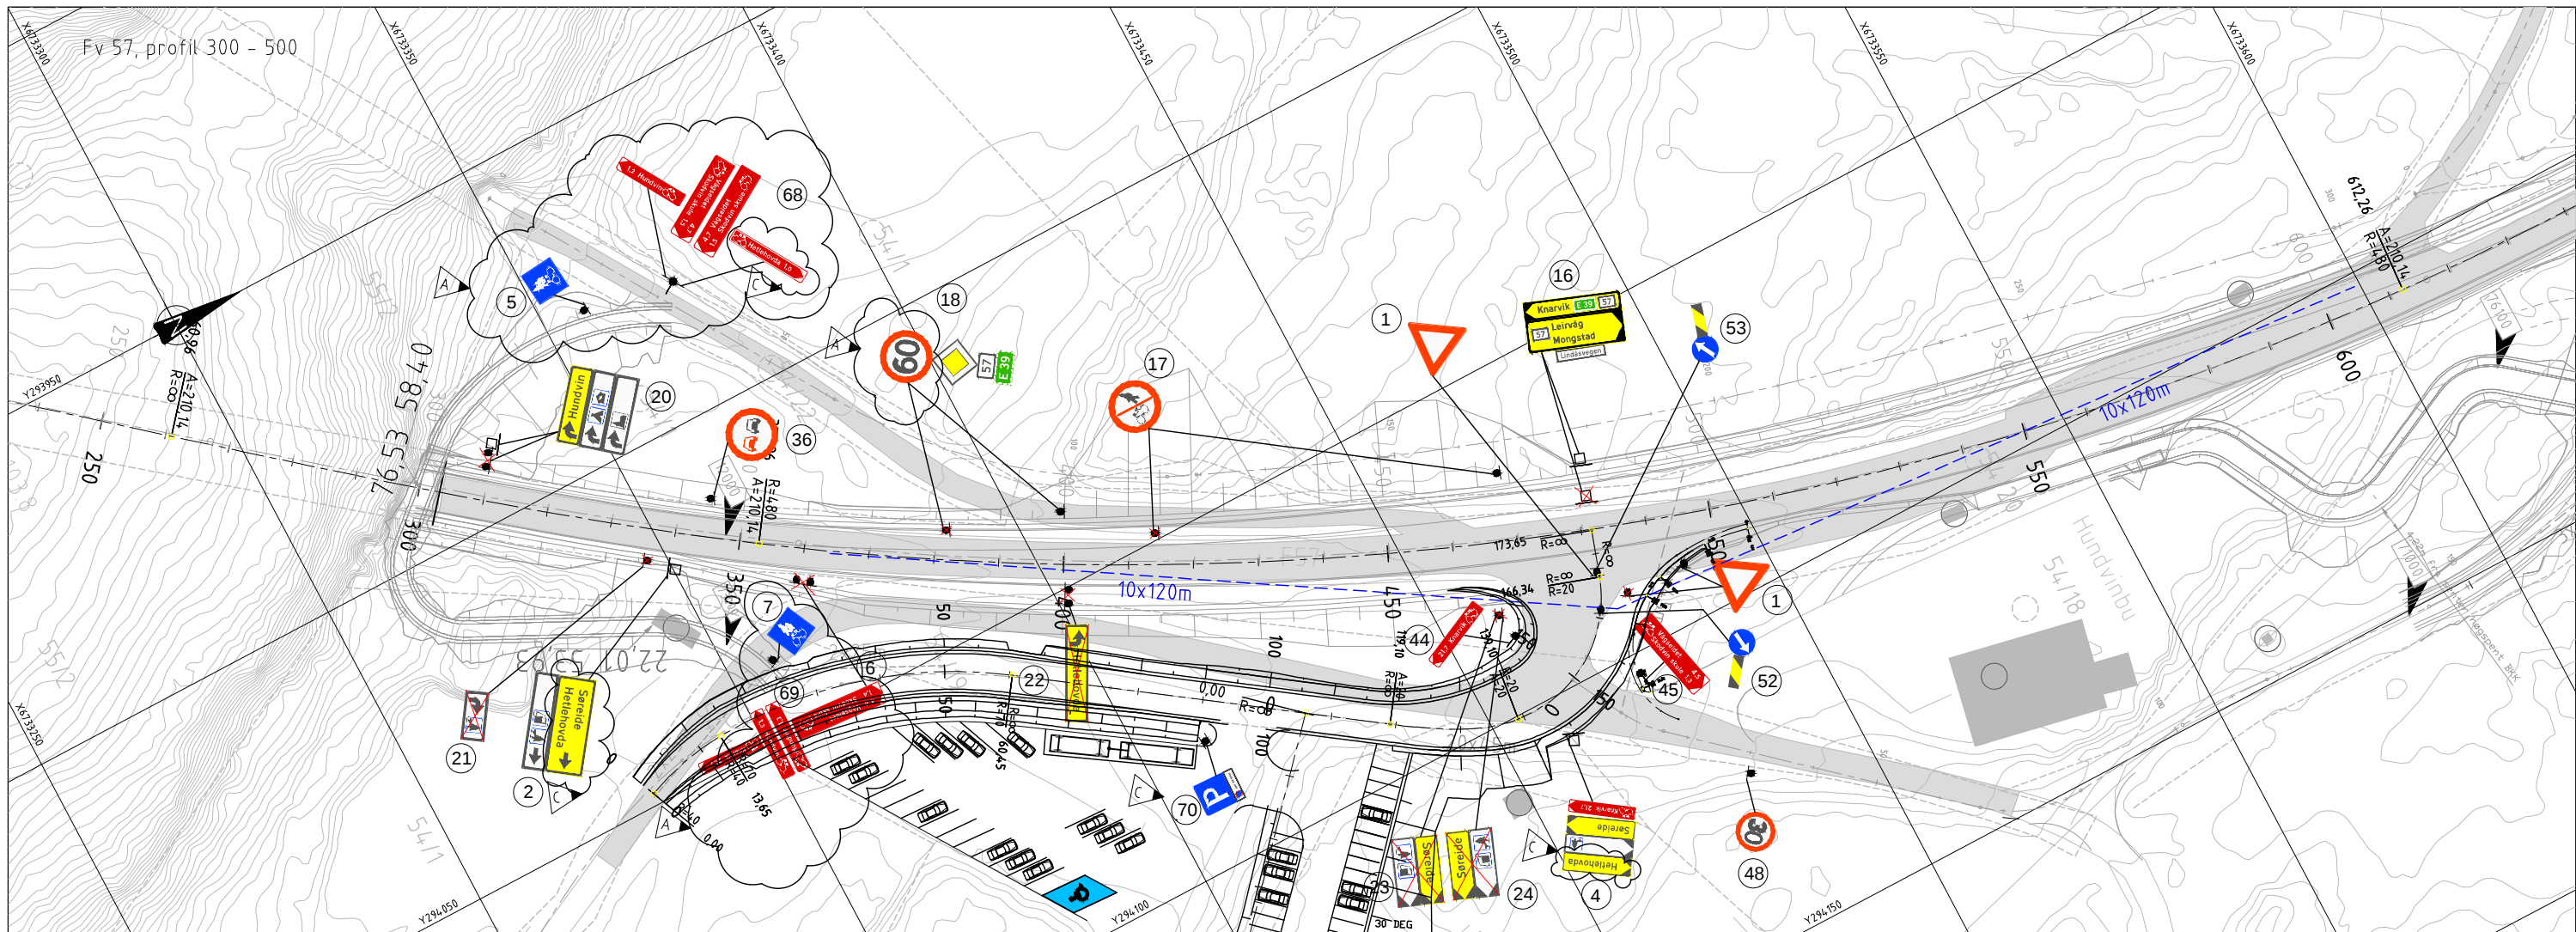

- TEGNFORKLARING**
- Ensidig skilt på egen stolpe
 - Tosidig skilt på egen stolpe
 - Ensidig skilt på gittermast
 - ▽ Skilt som skal fjernes
 - ⑤ Posisjonsnr. skilt
 - ⑤ Posisjonsnr. oppmerking

Revisjon	Revisjonen gjelder	Utarb.	Kontr.	Godkjent	Rev. dato
A	4 nye skiltposisjoner, samt beholde 60-sone	hilrev	royjak		05.02.2013
B	Flyttet posisjon på noen skilte, ett nytt skilt pos. 13	hilrev	royjak		05.09.2013
C	Ny skiltpos. nr 70, og endret navn til "Hellehovda"	hilrev	royjak		17.12.2013
		Tegningsdato		28.02.2012	
		Bestiller		A. Jordal	
		Produsert for		Region vest	
		Produsert av			
Fv 57 Konglevoll, Hp03					
Tegningstype L		Prosjektnummer		3034.60	
Skiltplan		PROF-nummer		12R0057B_005	
		Arkivreferanse			
Konkurransgrunnlag		Målestokk A1		1:500	
Utarbeidet av		Kontrollert av		Godkjent av	
H.Revå		R.Jakobsen		Konsulentarkiv	
		Tegningsnummer /		revisjonsbøksnavn	
				L001	

Skiltoversikt


Posisjonsnr.	Skilttegning	Skilt nr.	Farge	Folie-klasse	Størrelse		Utstyr		Høyde	Antall nye	Vedtak	Merknad	Anmerkning skilt
					Skilt (mm)	Tekst (mm)	Montering	Fundament					
①		202.0		2	MS		Stolpe		200 cm	2			<p>Hvis det ikke står noe annet under merknader, skal det plasseres nytt skilt og stolpe slik tegningen viser. Her henviser vi til statens vegvesens håndbok 050 del 1 for eksakt plassering.</p> <p>Alle stolperør i 89 mm tykkelse.</p> <p>NB! Dersom det er fare for påkjørsel, innenfor sikkerhetsavstand 3 m fra kjørebane kant, skal det brukes stolpe med avskjæringsledd.</p>
②		711 711		1		175	Gittermast		200 cm	1 1			
③		711 711		1		175	Gittermast		200 cm	1 1			
④		713 713 713 751		1		140 140 140	Gittermast		200 cm	1 1 1 1			
⑥		902.0H										Eksisterende skilt som fjernes	
⑤ ⑦ ⑭ ⑮ ⑳ ㉑		522.0		1	400 x 400		Stolpe		220 cm	6			
⑨ ⑬		522.0 808.519		1	400 x 400 400 x 195		Stolpe		220 cm	2 2		Underskilt 808.519 med tekst "Køyring til eigedomane tillate"	
⑩ ⑪		524		1	500 x 500		Stolpe		200 cm	2		NB! Tosidig skilting	
⑧ ⑫		512		1	400 x 260		Stolpe		200 cm	2		NB! Tosidig skilting	
⑯		713 713 729		1		140 140 105	Gittermast		200 cm	1 1 1		Skilt 729 med tekst "Lindåsvegen".	
⑰		306.8		1	MS		Stolpe		200 cm	1			
⑱		362.60 206.0 723.15 723.12		1	MS MS	210 210	Stolpe		160 cm	1 1 1 1			
⑲		362.60 206.0 723.15		1	MS MS	175	Stolpe		160 cm	1 1 1			
⑳		701.1 701.1 701.1		1		175	Gittermast		200 cm	1 1 1			
㉑		701.1										Eksisterende skilt som fjernes	
㉒		701.1										Eksisterende skilt som fjernes	
㉓		713										Eksisterende skilt som fjernes	
㉔		713										Eksisterende skilt som fjernes	
㉕		713										Eksisterende skilt som fjernes	
㉖		713										Eksisterende skilt som fjernes	
㉗		725		1	1800x800	175	Gittermast		200 cm	1			
㉘		701.1										Eksisterende skilt som fjernes	

Revisjon	Revisjonen gjelder	Utarb	Kontr	Godkjent	Rev. dato
A	2 nye 522-skilt, endring i pos. 4 og behold 60-sone	hilrev	royjak		05.02.2013
B	1 nytt underskilt pos. 13.	hilrev	royjak		05.09.2013
C	Endret teksten til "Hettehovda"	hilrev	royjak		17.12.2013
		Tegningsdato		29.02.2012	
Fv 57 Konglevoll, Hp03		Bestiller		A. Jordal	
		Produsert for		Region vest	
		Produsert av			
Tegningstype L		Prosjektnummer		3034.60	
Skiltoversikt		PROF-nummer		12R0057B_005	
Konkurranseskrift		Arkivreferanse			
		Målestokk A1		1:500	
Utarbeidet av	Kontrollert av	Godkjent av	Konsulentarkiv	Tegningsnummer /	revisjonsbokstav
H.Revå	R.Jakobsen			L002	C

Skiltoversikt															
Posisjonsnr.	Skilttegnning	Skilt nr.	Farge	Folie-klasse	Størrelse		Utstyr		Høyde	Antall nye	Vedtak	Merknad	Anmerkning skilt		
					Skilt (mm)	Tekst (mm)	Montering	Fundament							
36 56		334.0		1	MS		Stolpe		200 cm	3			<p>Hvis det ikke står noe annet under merknader, skal det plasseres nytt skilt og stolpe slik tegningen viser. Her henviser vi til statens vegvesens håndbok 050 del 1 for eksakt plassering.</p> <p>Alle stolperør i 89 mm tykkelse.</p> <p>NB! Dersom det er fare for påkjørsel, innenfor sikkerhetsavstand 3 m fra kjørebane kant, skal det brukes stolpe med avskjæringsledd.</p>		
37		336.0		1	MS		Stolpe		200 cm	2					
38		751		1		49	Stolpe		200 cm	1		Tosidig skilting for skilt 751 med tekst "Vågseidet" og "Skodvin skule". NB! Skilt 751 er ikke målestokkriktig.			
		751	1												
		751	1												
		751	1												
39		751		1		49	Stolpe		200 cm	1		Tosidig skilting for skilt 751 med tekst "Vågseidet" og "Skodvin skule". NB! Skilt 751 er ikke målestokkriktig.			
		751	1												
		751	1												
		751	1												
44		751		1		49	Stolpe		200 cm	1		NB! Skilt 751 er ikke målestokkriktig.			
45		751		1		49	Stolpe		200 cm	1		NB! Skilt 751 er ikke målestokkriktig.			
46		751		1		49	Stolpe		200 cm	1		Tosidig skilting for skilt 751 med tekst "Vågseidet" og "Skodvin skule". NB! Skilt 751 er ikke målestokkriktig.			
		751	1												
		751	1												
47		751		1		49	Stolpe		200 cm	1		Tosidig skilting for skilt 751 med tekst "Knarvik".			
		751	1												
		751	1												
		751	1												
48 49 50		362.30		1	LS		Stolpe		200 cm	4					
													51		364.30
52 53		404.1 906.0V_US		3	US 150x500		Stolpe			2 2					
66 67		362.60		1	MS MS							Eksisterende skilt.			
		364.60													
68		751		1		49	Stolpe		200 cm	1		Tosidig skilting for skilt 751 med tekst "Hellehovda".			
		751	1												
		751	1												
		751	1												
69		751		1		49	Stolpe		200 cm	1		Tosidig skilting for skilt 751 med tekst "Vågseidet" og "Skodvin skule".			
		751	1												
		751	1												
70		552		1	LS		Stolpe		200 cm	1		Tosidig skilting. Hovedskilt og underskilt skal ha samme bredde.			
		834								1			LS		1


Revisjon	Revisjonen gjelder	Utarb	Kontr	Godgjert	Rev. dato
A	6 nye 751-skilt i pos. 68 og 69, og behalde 60-sone	hilrev	royjak		05.02.2013
B	Ny skiltpos. nr 70, og endret navn til "Hellehovda"	hilrev	royjak		17.12.2013
		Tegningsdato	29.02.2012		
		Bestiller	A. Jordal		
		Produsert for	Region vest		
Fv 57 Konglevoll, Hp03		Produsert av			
Tegningstype L		Prosjektnummer	3034.60		
Skiltoversikt		PROF-nummer	12R0057B_005		
Konkurransesgrunnlag		Arkivreferanse			
		Målestokk A1	1:500		
Utarbeidet av	Kontrollert av	Godgjert av	Konsulentarkiv	Tegningsnummer /	revisjonsbøktav
H.Revå	R.Jakobsen			L003	B

Posisjonsnr.	Skilttegning	Skilt nr.	Farge	Folie-Klasse	Størrelse		Utstyr		Høyde	Antall nye	Vedtak	Merknad	Anmerkning skilt
					Skilt (mm)	Tekst (mm)	Montering	Fundament					
40		701.1		1	2000x1250	175	Gittermast		200 cm	1			<p>Hvis det ikke står noe annet under merknader, skal det plasseres nytt skilt og stolpe slik tegningen viser. Her henviser vi til statens vegvesens håndbok 050 del 1 for eksakt plassering.</p> <p>Alle stolperør i 89 mm tykkelse.</p> <p>NB! Dersom det er fare for påkjørsel, innenfor sikkerhetsavstand 3 m fra kjørebane kant, skal det brukes stolpe med avskjæringsledd.</p>
41		701.1		1	2000x1250	175	Gittermast		200 cm	1			
42		701.1										Eksisterende skilt som fjernes	
43		701.1										Eksisterende skilt som fjernes.	
32 34		334.0		1	MS		Stolpe		200 cm	2		Monteres på eksisterende stolpe.	
33 35		336.0		1	MS		Stolpe		200 cm			Eksisterende skilt som fjernes	

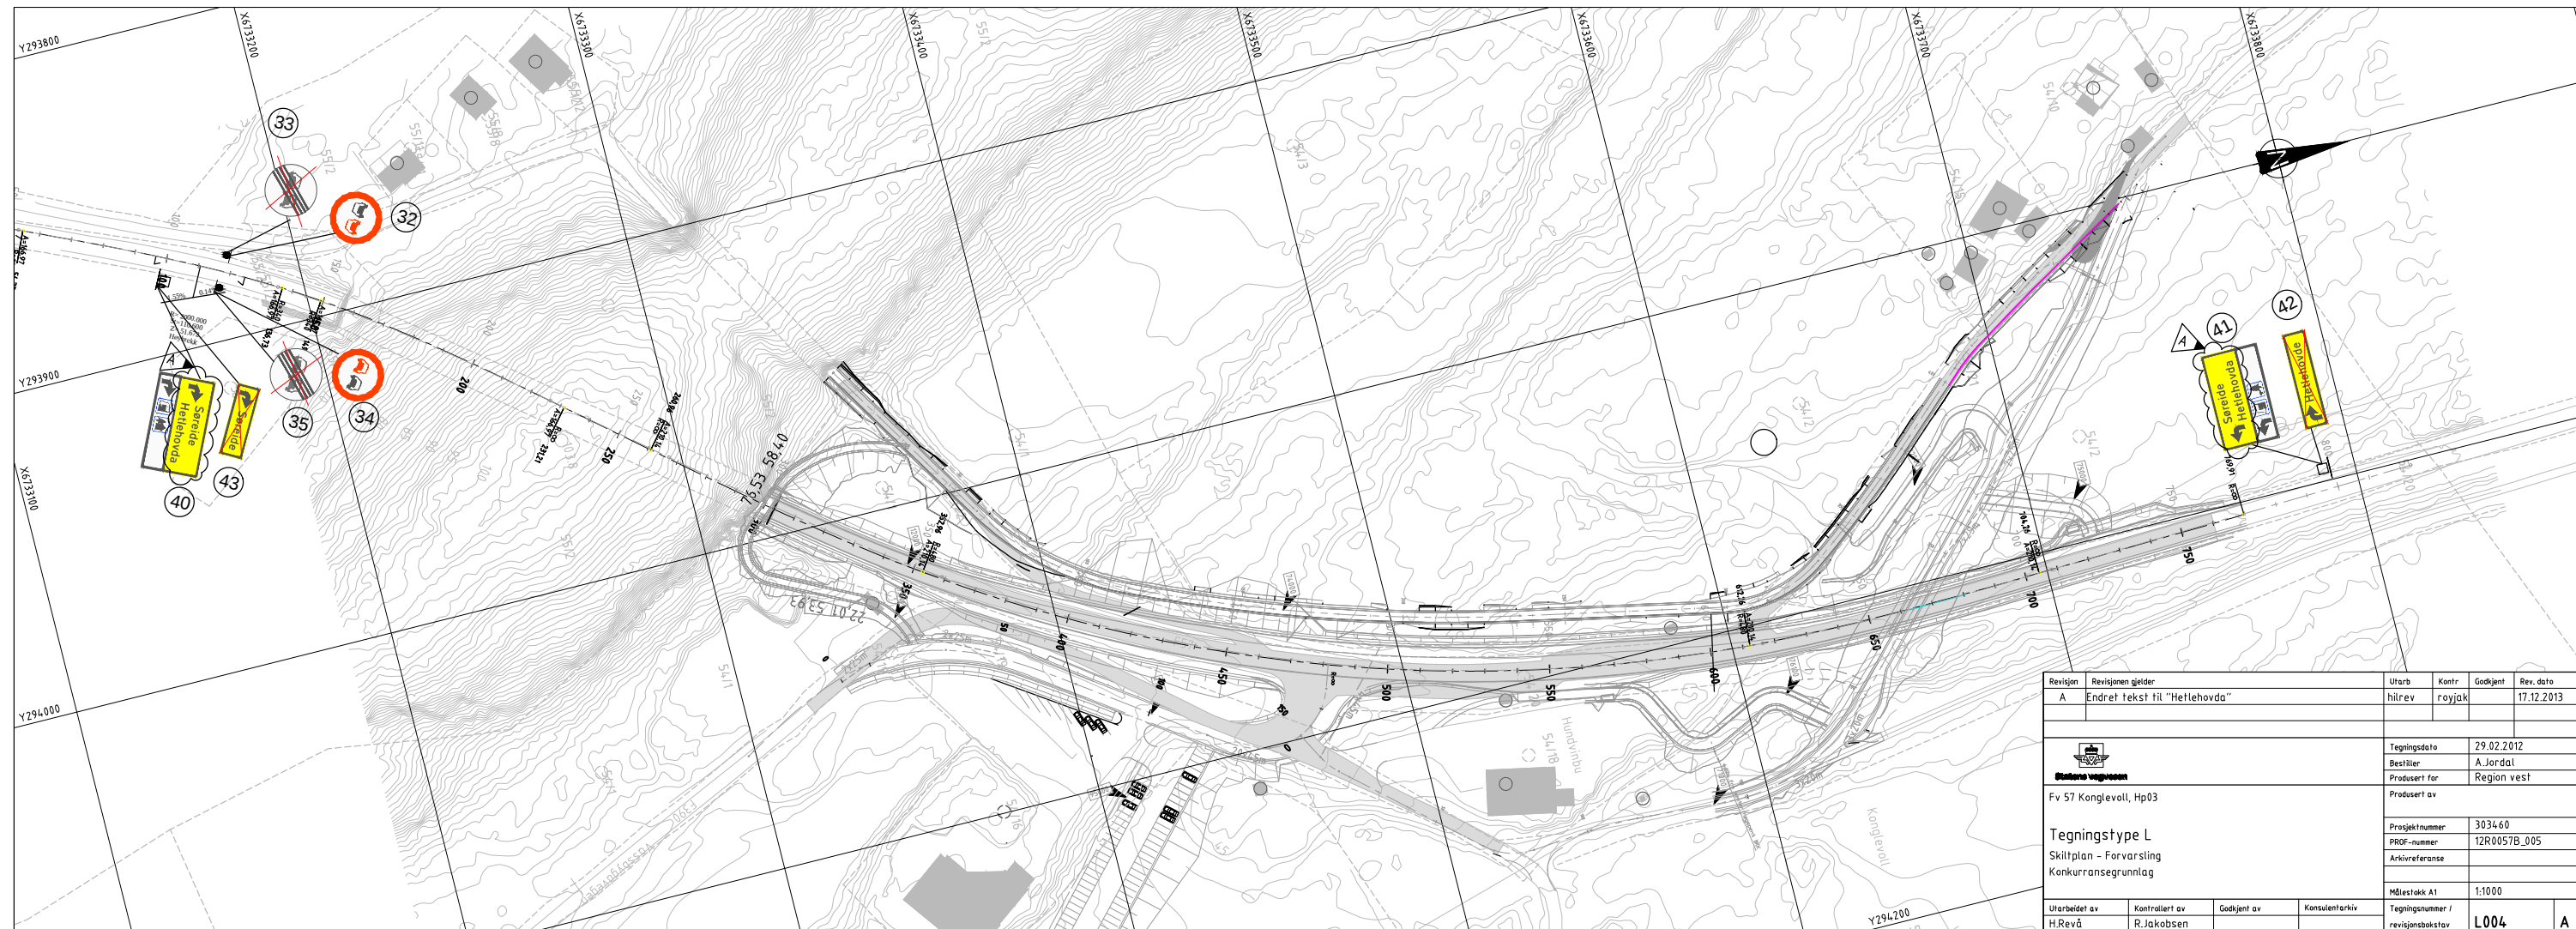


Revisjon	Revisjonen gjelder	Utarb	Kontr	Godkjent	Rev. data
A	Endret tekst til "Hellehovda"	hårev	royjak		17.12.2013
		Tegningsdato		29.02.2012	
Fv 57 Konglevoll, Hp03		Bestiller		A.Jordal	
Tegningstype L		Produsert for		Region vest	
Skiltplan - Forvarsling		Produsert av			
Konkurransesgrunnlag		Prosjektnummer		3034.60	
		PROF-nummer		12R0057B_005	
		Arkivreferanse			
		Målestokk A1		1:1000	
Utarbeidet av	Kontrollert av	Godkjent av	Konsulentarkiv		Tegningsnummer /
H.Revå	R.Jakobsen				revisjonsboksstav
					L004
					A

Posisjonsnr.	Skilttegnig	Skilt nr.	Farge	Folie-klasse	Størrelse		Utstyr		Høyde	Antall nye	Vedtak	Merknad	Anmerkning skilt
					Skilt (mm)	Tekst (mm)	Montering	Fundament					
54		751		1		49	Stolpe		200 cm	1		NB! Ikke målestokkriktig.	Hvis det ikke står noe annet under merknader, skal det plasseres nytt skilt og stolpe slik tegningen viser. Her henviser vi til statens vegvesens håndbok 050 del 1 for eksakt plassering.
55		751		1		49	Stolpe		200 cm	1		NB! Ikke målestokkriktig.	
													Alle stolperør i 89 mm tykkelse. <u>NB!</u> Dersom det er fare for påkjørsel, innenfor sikkerhetsavstand 3 m fra kjørebane kant, skal det brukes stolpe med avskjæringsledd.

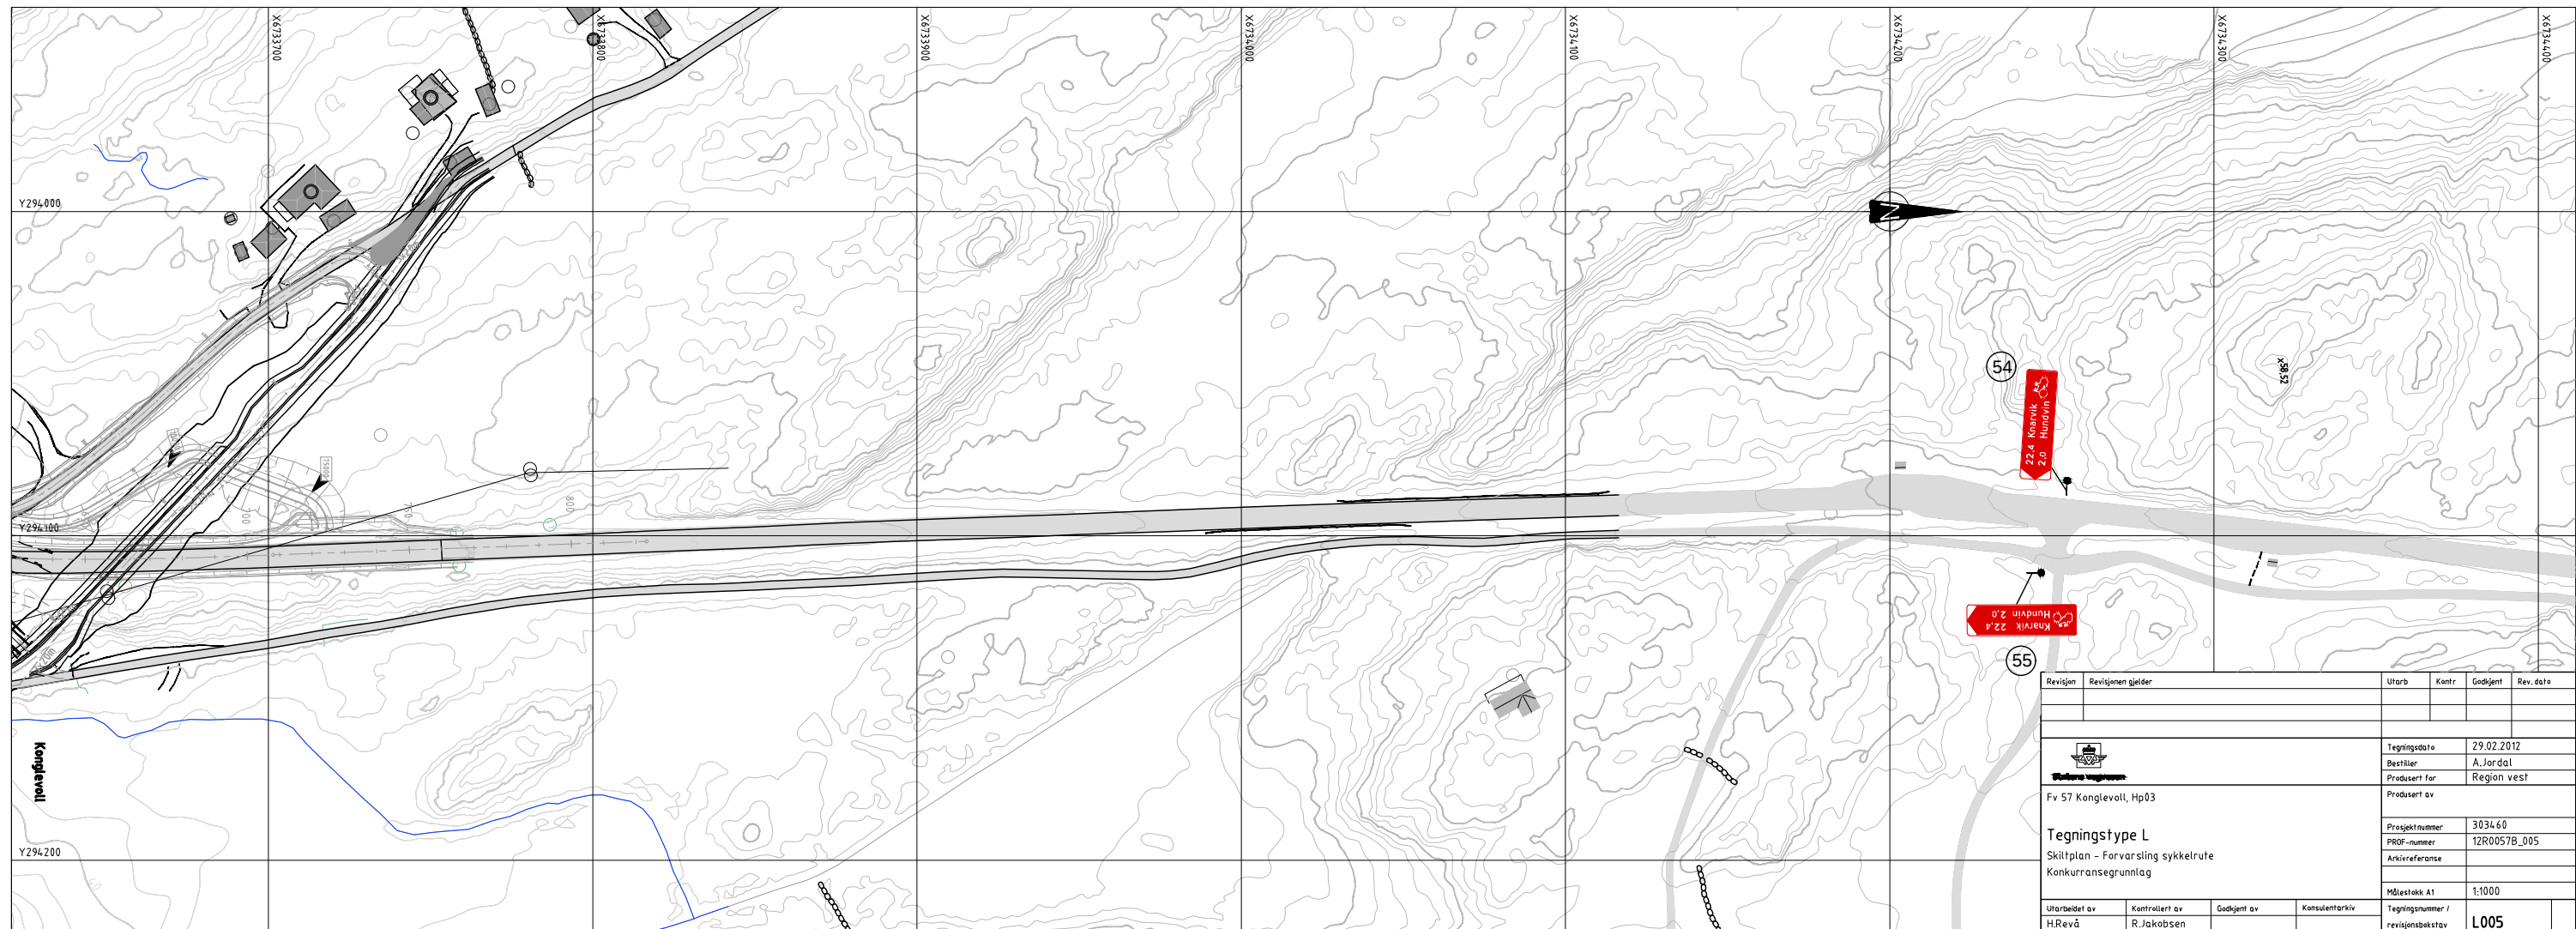

Revisjon	Revisjonen gjelder	Utarb.	Kontr.	Godkjent	Rev. dato
		Tegningsdato: 29.02.2012 Bestiller: A. Jordal Produsert for: Region vest			
Fv 57 Konglevoll, Hp03		Produsert av:			
Tegningstype L Skiltplan - Forvarsling sykkelrute Konkurransesgrunnlag		Prosjektnummer: 3034.60 PROF-nummer: 12R0057B_005 Arkivreferanse:			
Utarbeidet av: H.Revå		Kontrollert av: R.Jakobsen		Godkjent av:	
Konsulentarkiv:		Tegningsnummer / revisjonsbøktav:		Målestokk: A1 1:1000 L005	

Posisjonsnr.	Skilttegning	Skilt nr.	Farge	Folie-Klasse	Størrelse		Utstyr		Høyde	Antall nye	Vedtak	Merknad	Anmerkning skilt
					Skilt (mm)	Tekst (mm)	Montering	Fundament					
60 61		364.60		1	MS						Beholder eksisterende skilting.	<p>Hvis det ikke står noe annet under merknader, skal det plasseres nytt skilt og stolpe slik tegningen viser. Her henviser vi til statens vegvesens håndbok 050 del 1 for eksakt plassering.</p> <p>Alle stolperør i 89 mm tykkelse.</p> <p>NB! Dersom det er fare for påkjørsel, innenfor sikkerhetsavstand 3 m fra kjørebane kant, skal det brukes stolpe med avskjæringsledd.</p>	
		362.60			MS								
62		362.60		1	MS						Beholder eksisterende skilting.		
		206.0			MS								
		723.15			600								
		723.12			680								
63 64		336.0		1	MS						Ingen endringer.		
		334.0		1	MS								
65		362.60		1	MS						Beholder eksisterende skilting.		
		206.0			MS								
		723.15			600								

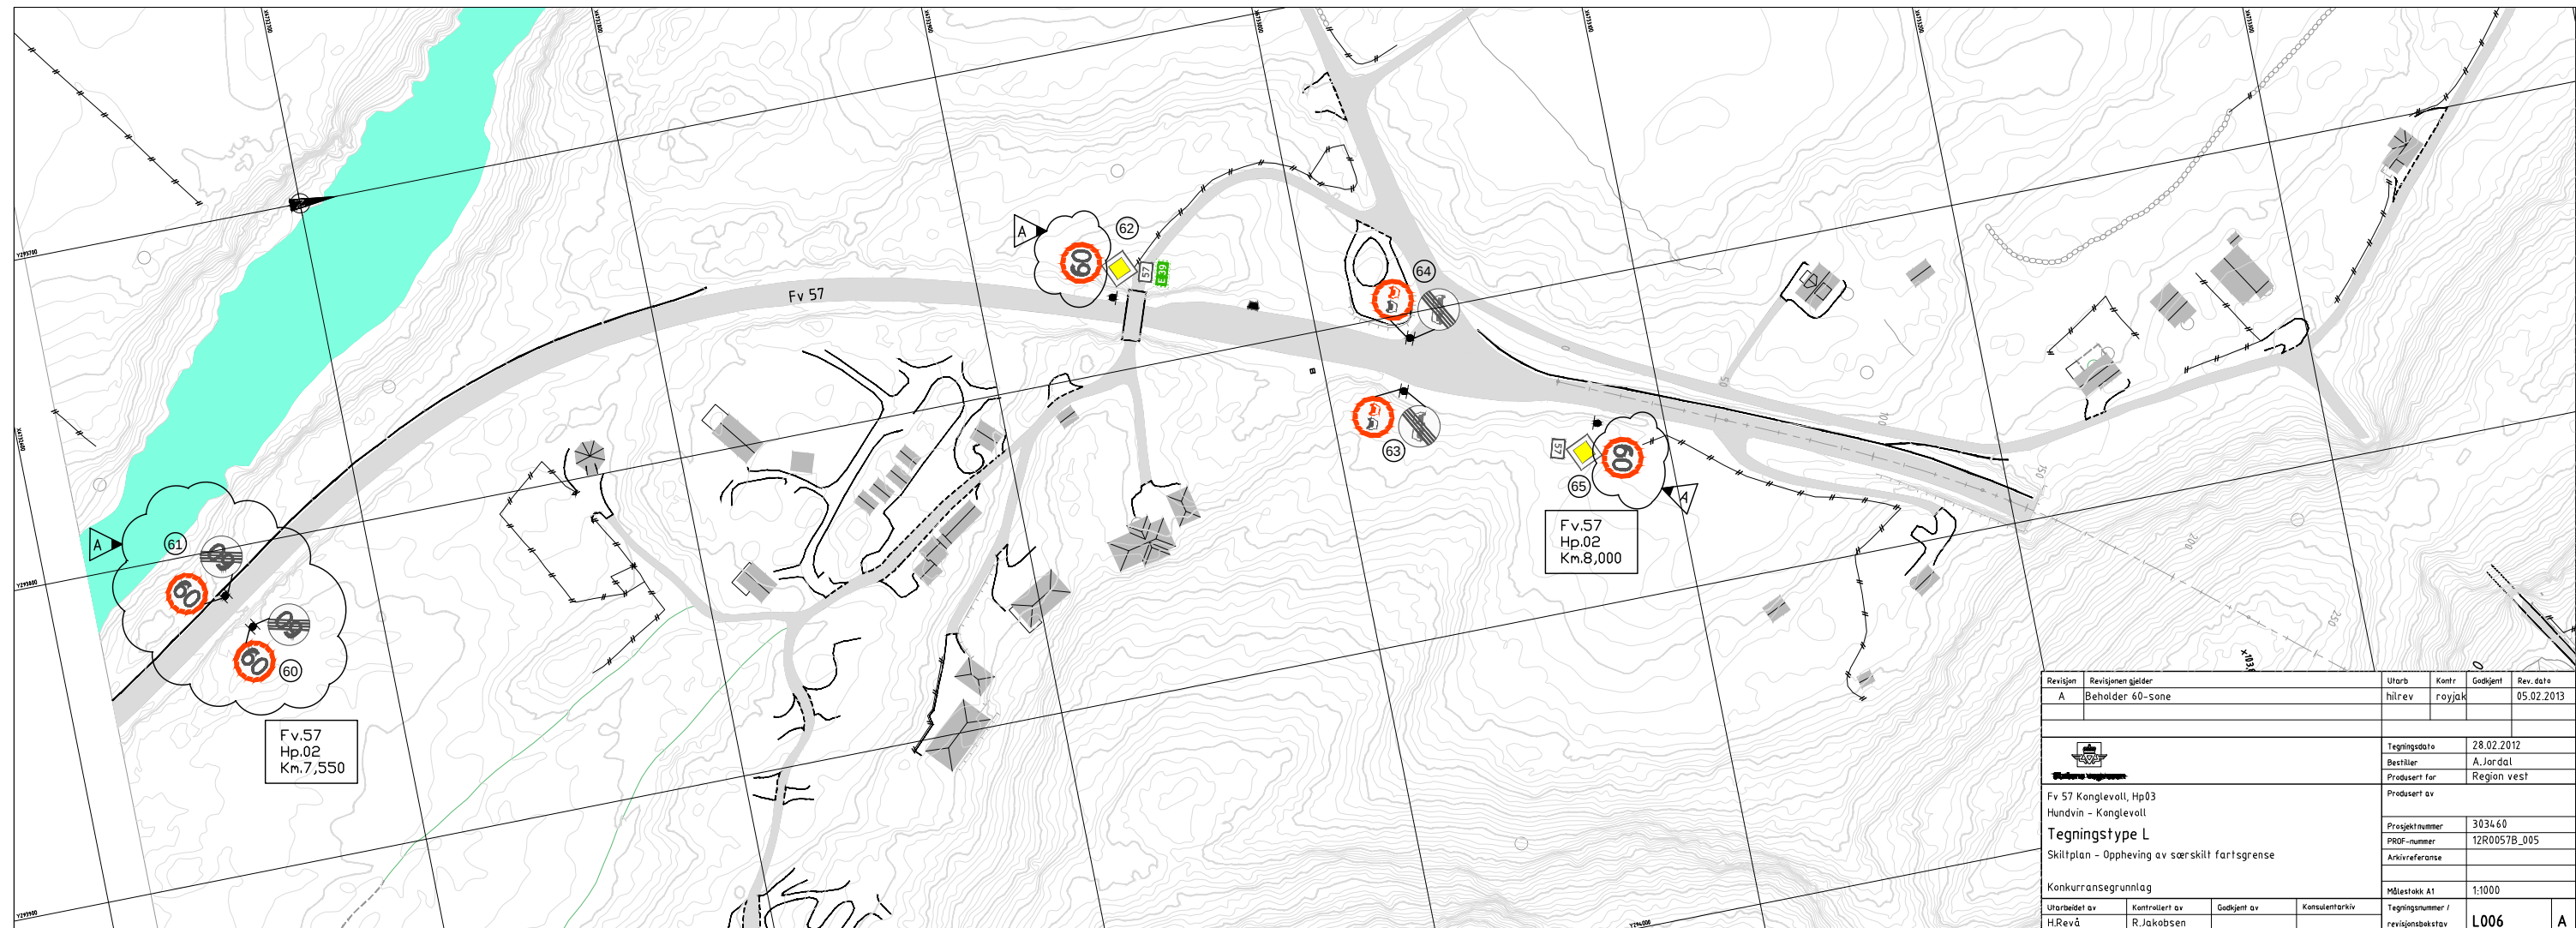

Revisjon	Revisjonen gjelder	Utarb	Kontr	Godkjent	Rev. dato
A	Beholder 60-sone	hilrev	royjak		05.02.2013
		Tegningsdato		28.02.2012	
		Bestiller		A. Jordal	
		Prosjekt for		Region vest	
Fv 57 Konglevoll, Hp03 Hundvin - Konglevoll		Prosjektnummer		3034.60	
Tegningstype L		PROF-nummer		12R0057B_005	
Skiltplan - Oppheving av særskilt fartsgrense		Arkivreferanse			
Konkurransesgrunnlag		Målestokk A1		1:1000	
Utarbeidet av	Kontrollert av	Godkjent av	Konsulentarkiv	Tegningsnummer / revisjonsboksnavn	
H.Revå	R.Jakobsen			L006 A	