



Prosjekt:	Tagning nr.:	Målestokk:	1:50
Tagning vedr.: PLANER OG SVITT		Bergen, den:	11.11.15
Byggherre: ØVIND KROSSNOLL	Oppdrag nr.:		
Byggested:	Gnr.: 34	B.nr.: 3	
Rettelser: TILBYGG OG BALKONG			
Levetid:			

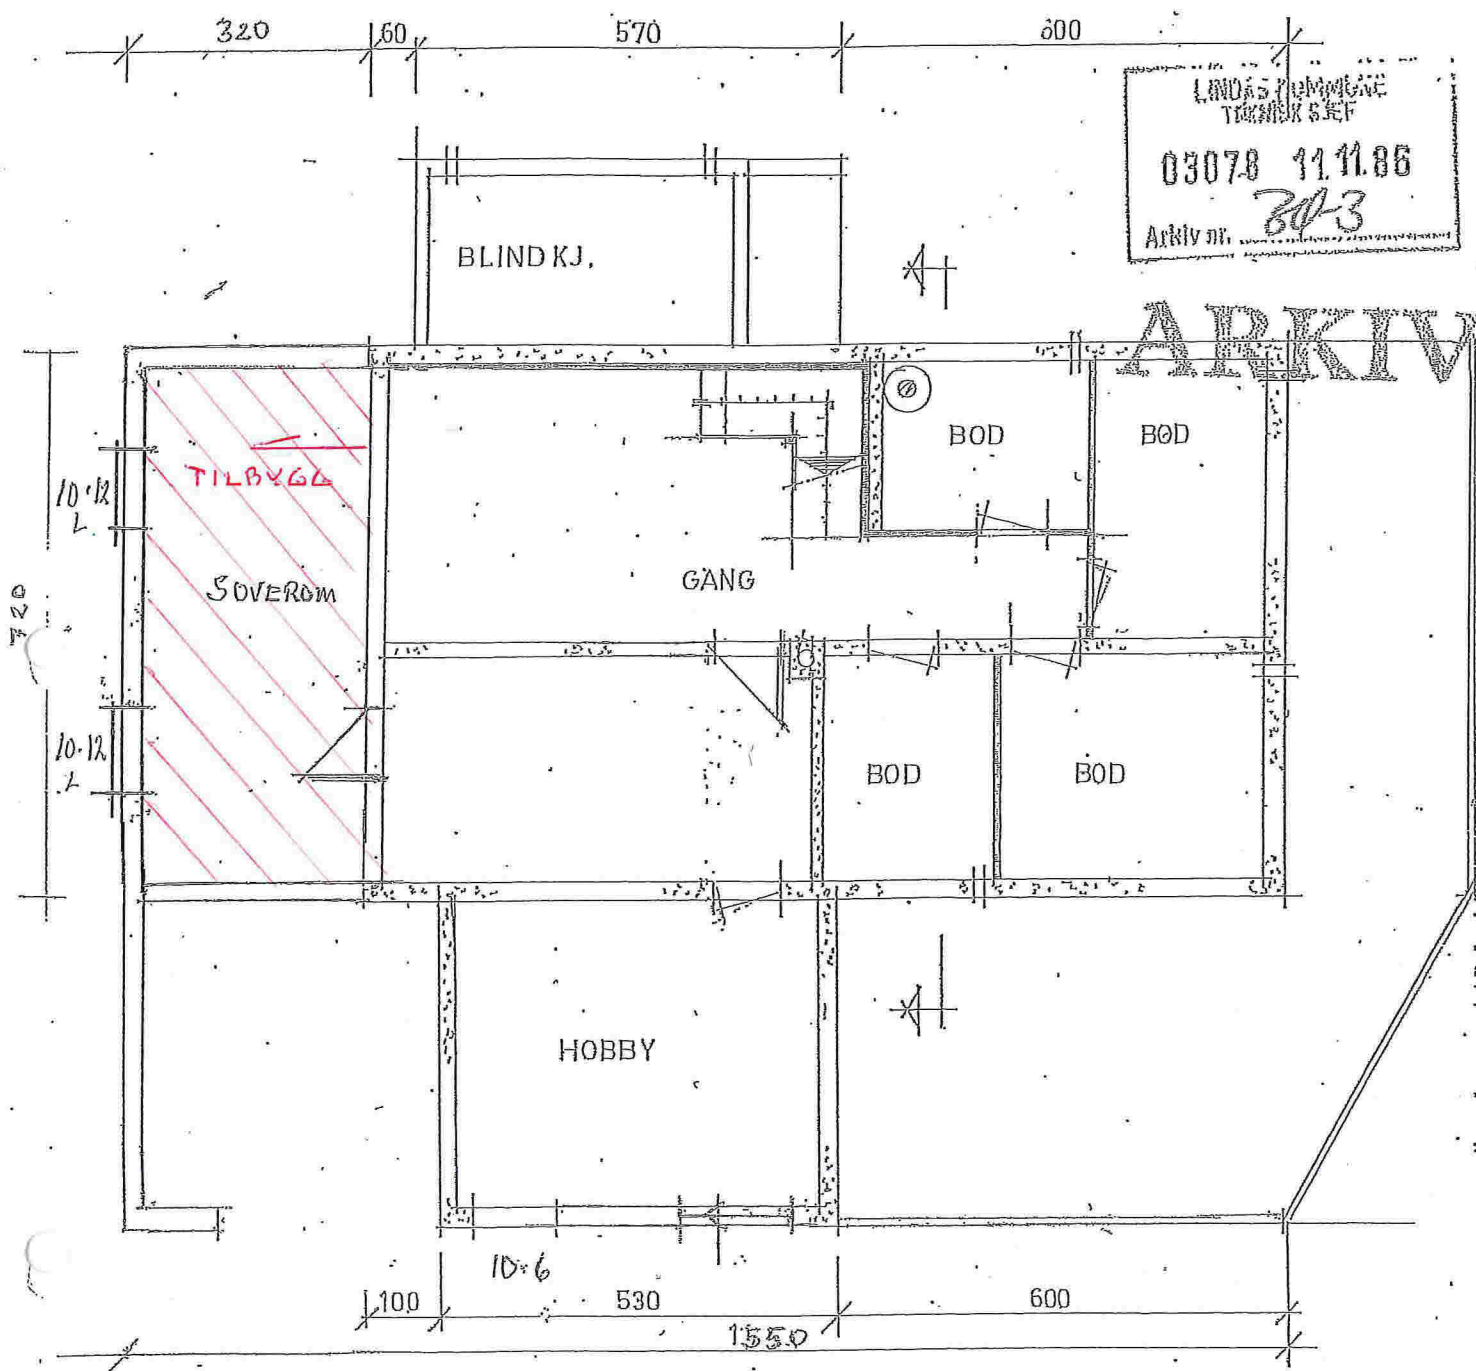

 Arkiv nr. 30-3

ARKIV

KJ. PL. 19,6 m² BA (0,2)

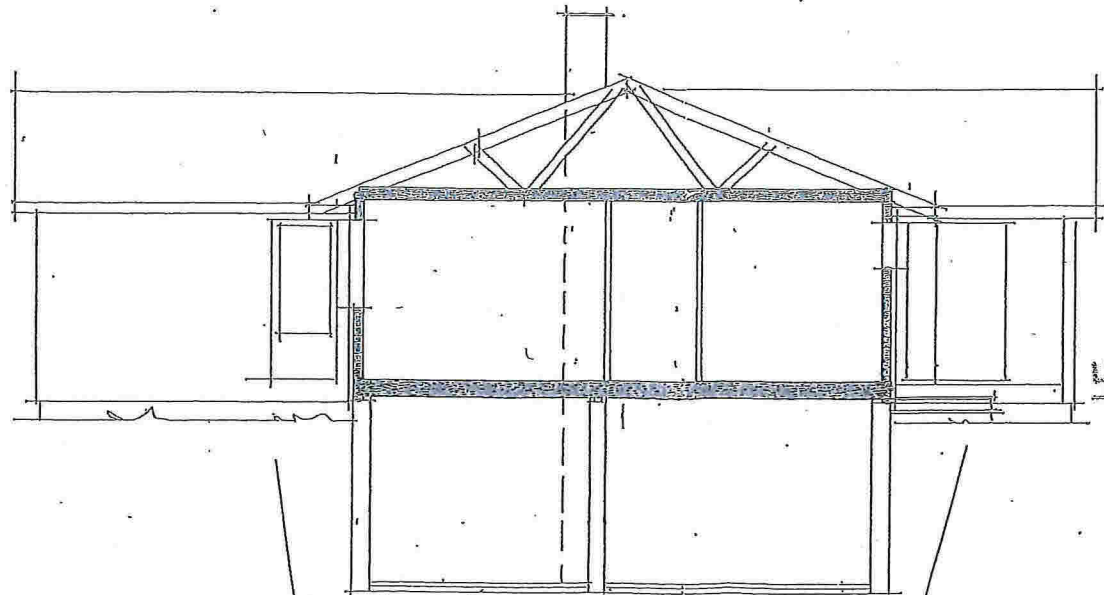

HANDSAMT DEN
 4 FEB. 1987
 LINDAS BYGNINGSRÅD