



SØKNAD OM ARBEIDSTILLATELSE - KOMMUNAL VEG - OG GATEGRUNN

Etter bestemmelsene i vegloven §§32 og 57 og / eller vegtrafikkloven §7 andre ledd jf. skiltforskriften kap 14.

Arbeid med graving i vegbanen. Arbeid med graving utenfor vegbanen. Arbeid uten graving.

Kryss av for hva arbeidet gjelder :

- Va - ledning
 Asfalt
 Grøntanlegg
 Telekabel

- Brostein
 Fiber
 El - kabel

- Fjernvarme
 Skilt
 Graving

- Bossug
 Signalkabel
 Antikvarisk

Komm. veg nr.: KV 1021 Arbeidsted: Kolåsvegen, v Bakken 4

Lengde på grøft / luftspenn langs veg : 30 m / kryssinger : _____

Opplysninger om arbeidet : grave for strøm til gatelyse på utsiden av vegen.

Fra eiendom gnr.: _____ bnr.: _____, slik det er vist på vedlagte kart / skisse (M = 1:1000)

Ønskes påbegynt den 11/04 2016 Ventes ferdig den 30/04 2016

Jeg har utført pliktene punkt A2 og punkt A3.2 i "Veileder : Arbeid og graving i kommunal veg- og gategrunn" pålegger meg.

Nødvendige direktiver vedrørende anleggene er innhentet, og nødvendig varsel om arbeidet er gitt

Jeg forplikter meg til å utføre omsøkte arbeid slik " Veileder : Arbeid og graving i kommunal veg- og gategrunn" foreskriver.

Utførende : BJ Berge Maskinstasjon AS

Adresse: Postboks 4 Nesttun, 5852 Bergen

Dato: 04.04.2016

Kontaktperson hos utførende : Frode Natland Tlf: 928 90 884

Underskrift: *Frode Natland*

Som tiltakshaver påtar jeg meg det ansvaret som reglene pålegger med og garanterer for ferdigstillelse av anlegget uten utgift for vegmyndigheten. Jeg godtar også de til enhver tid gjeldende betingelser for å ha anlegg i offentlig veg.

Tiltakshaver: BKK NETT AS Adresse: Kokstadvegen 37, 5257 Kokstad

Dato: 04.04.2016

Kontaktperson hos tiltakshaver: Pål Davidsen Tlf: 47861760

Underskrift: *Pål Davidsen*

Vedtak. nr.

Søknaden om arbeidstillatelse er godkjent. Se eget vedlegg for spesielle vilkår
 avslått . Se eget vedlegg for begrunnelse for avslaget.

_____ dato ____/____/____
sted år vegholder

Kopi av tillatelsen og godkjente planer skal oppbevares på arbeidsstedet og fremlegges på forespørsel


Søknaden sendes til Trafikketaten

E-post: arbeidstillatelse@bergen.kommune.no (Eksempel emnefelt: Søknad om arbeidstillatelse m/ graving - Neumanns gate)


Post: Bergen kommune, Trafikketaten, Pb 7700, 5020 Bergen

Ved behov for ytterligere informasjon, ta kontakt på telefon 55 56 88 50 eller per e-post: arbeidstillatelse@bergen.kommune.no

Vedlegg (angi søknadens vedlegg) :

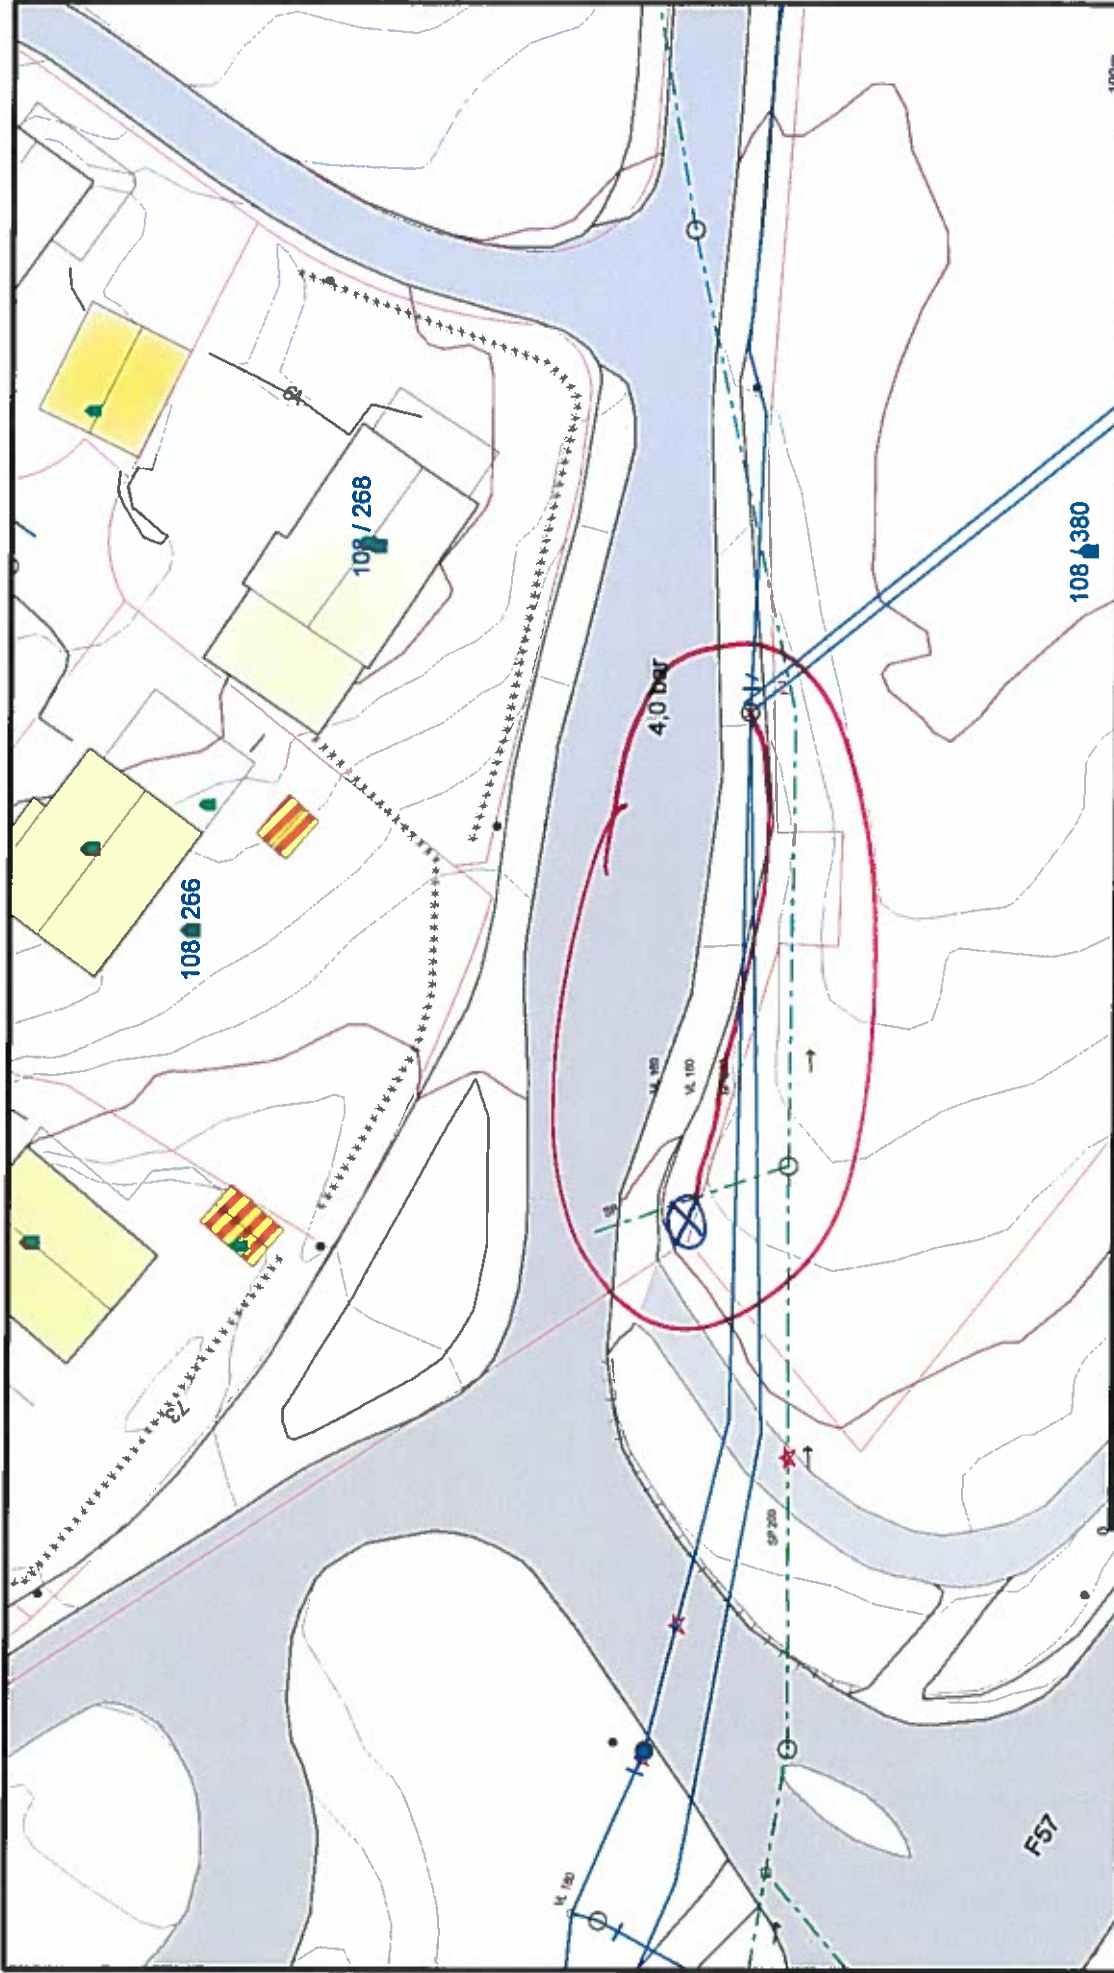

<p>100m</p> <p>N</p> <p>Målestokk 1:500</p>	
<p>Lindås kommune Geodata avdeling</p>	
	
<p>Dato: 2016.04.04</p> <p>Stor: 1:111</p>	<p>108 / 380</p>
<p>Utdelingsgrenser</p> <p>Terrengrelle grense</p> <p>Konstruert grensepunkt</p> <p>Boflg</p> <p>Bustad m/leilighet</p> <p>Spillvann</p> <p>Vannledning</p>	<p>Hytte/feriehavn</p> <p>Garasje/tidhus</p> <p>Industri/lager</p> <p>Andre bygg</p>
<p>Bebyggelse og høyder må oppfattes som orienterende.</p>	

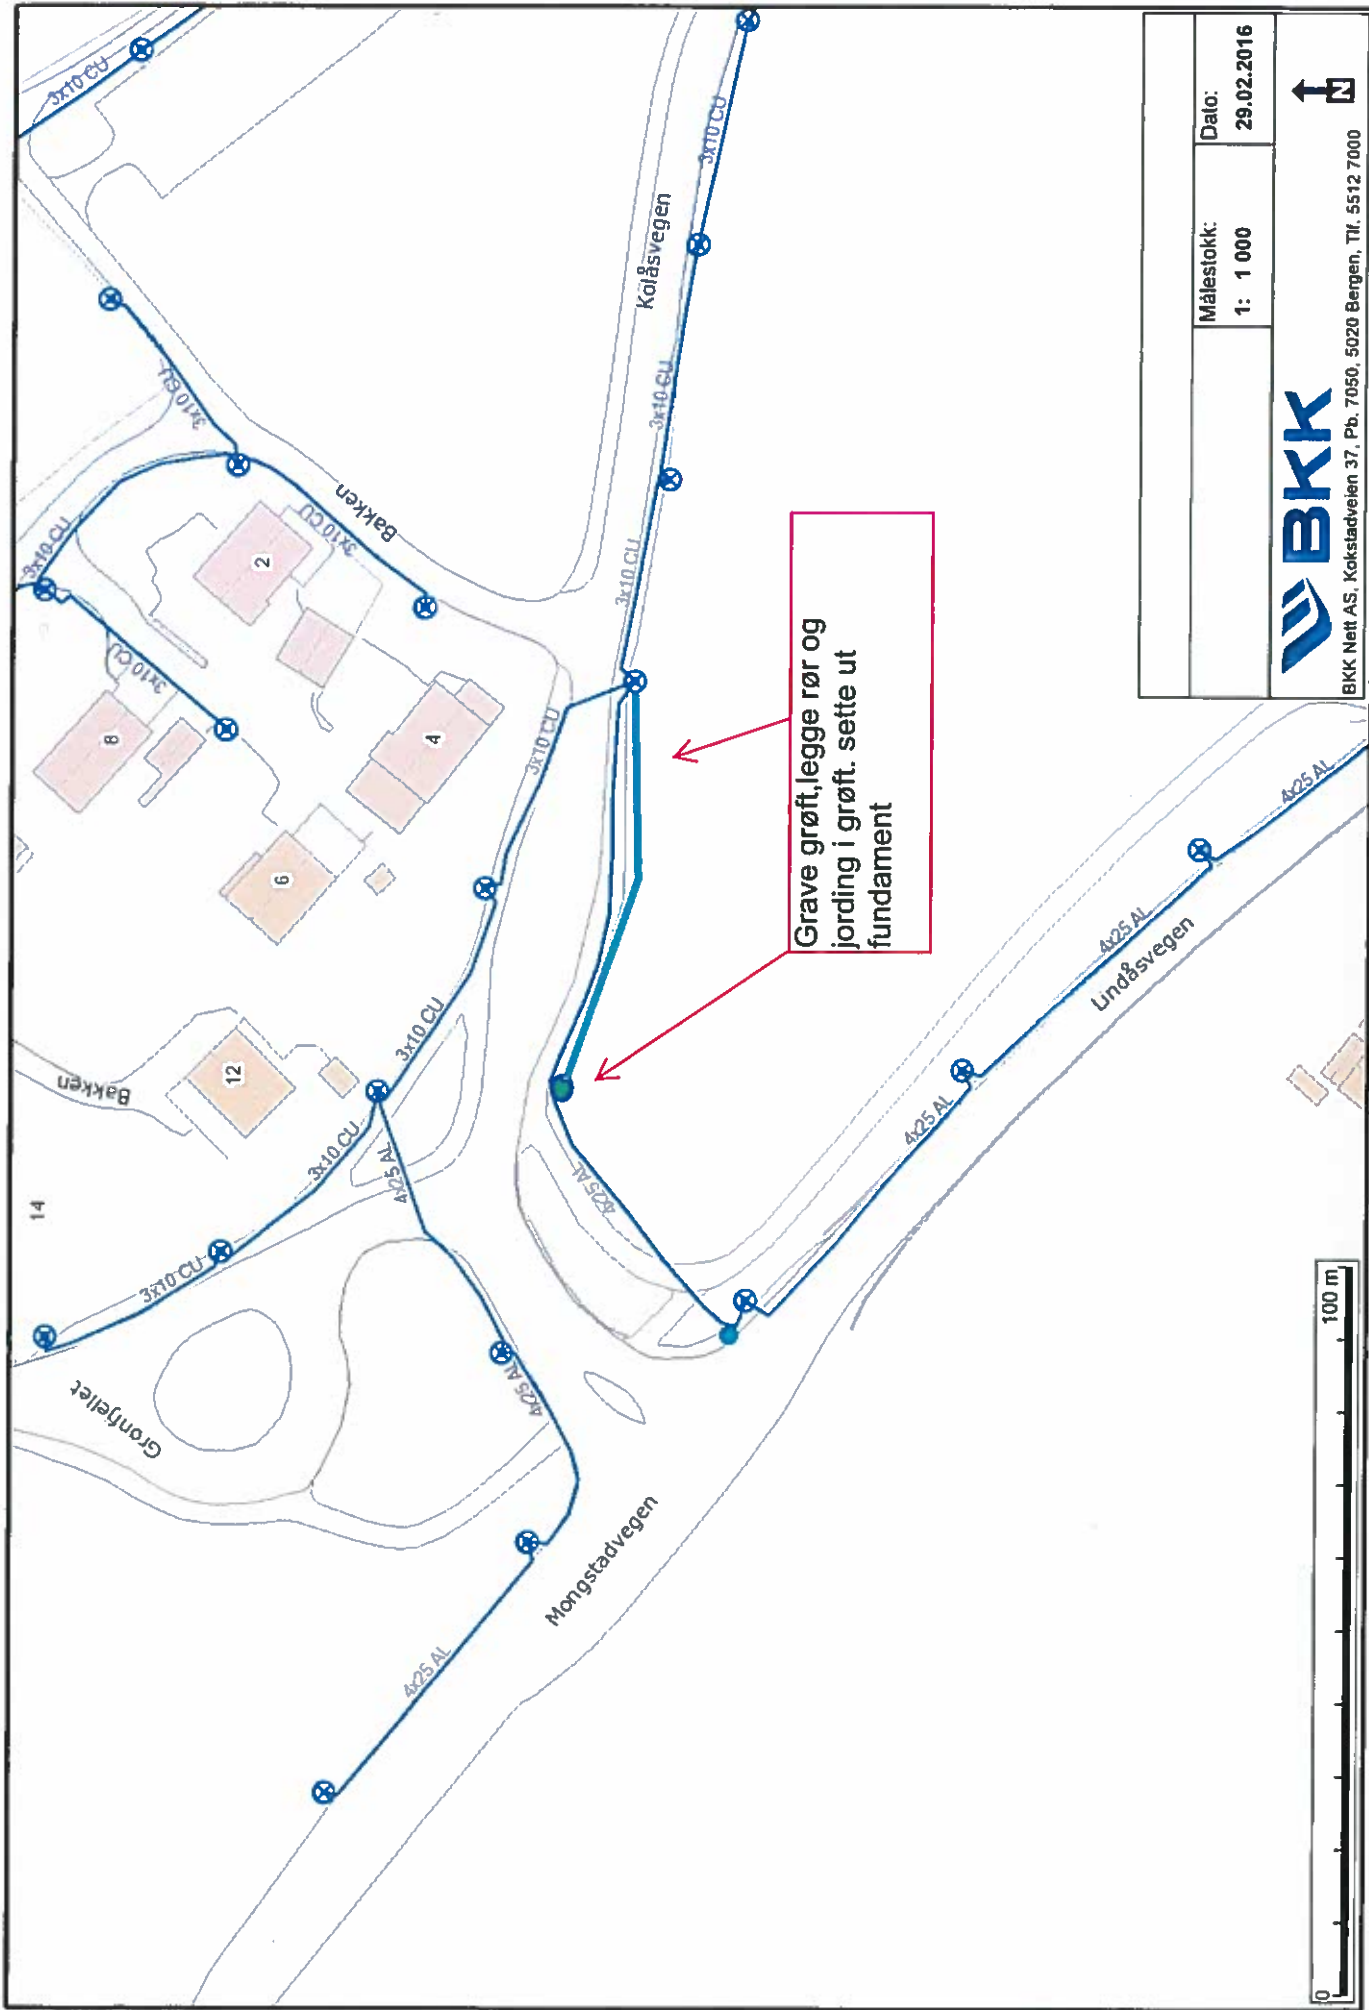

Målestokk:	Dato:
1: 1 000	29.02.2016



BKK
 BKK Nett AS, Kokstadveien 37, Pb. 7050, 5020 Bergen, Tlf. 5512 7000

